



KOPIE

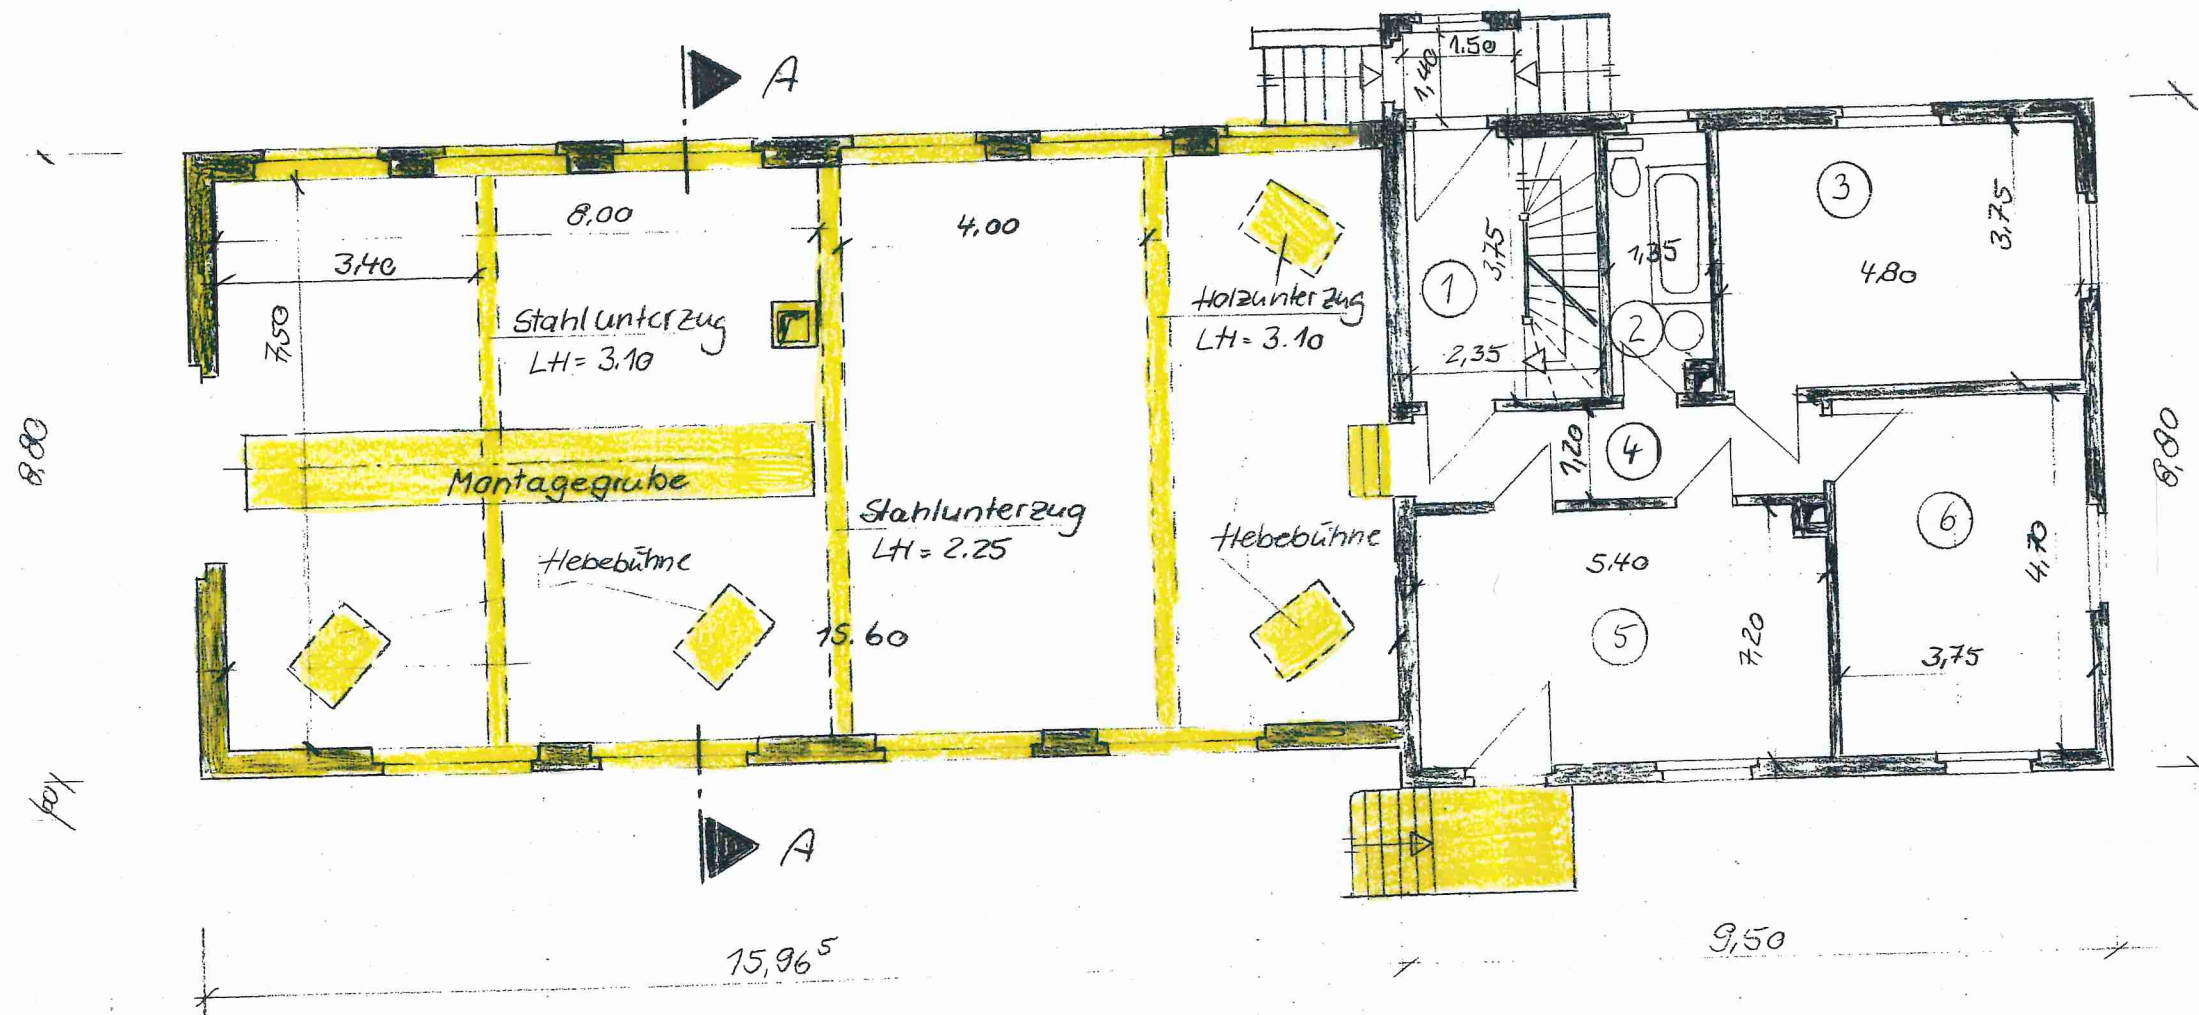

- 1 Flur
- 2 Bad
- 3 Zimmer
- 4 Vorraum
- 5 Zimmer
- 6 Zimmer

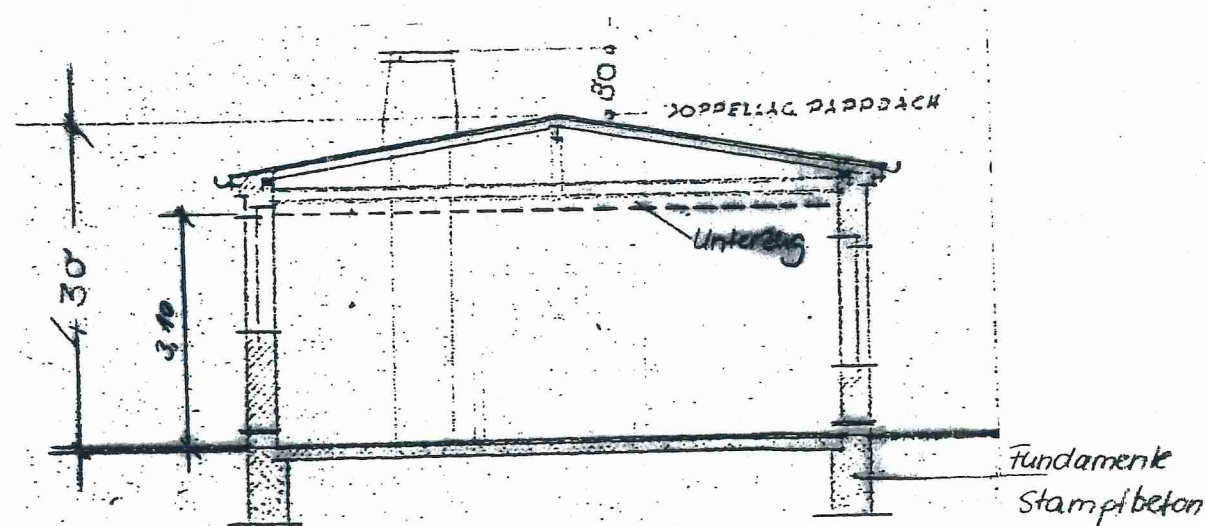

Schnitt A-A

 Abriss

Bestandszeichnung
Tankstelle Dresden - Dohnaer Str.

Grundriss u Schnitt A-A

M 1:100

AUTOMA
AUTOMATEN-PLANUNG GmbH & Co.
ANLAGENBAU KG
Niederlassung Berlin
Nonnendammallee 42-43
W-1000 Berlin 20
Telefon: (030) 3 34 50 61
Telefax: (030) 3 34 43 64