




Grundriss EG M 1:100

Brückenstraße

best. Grenzverlauf

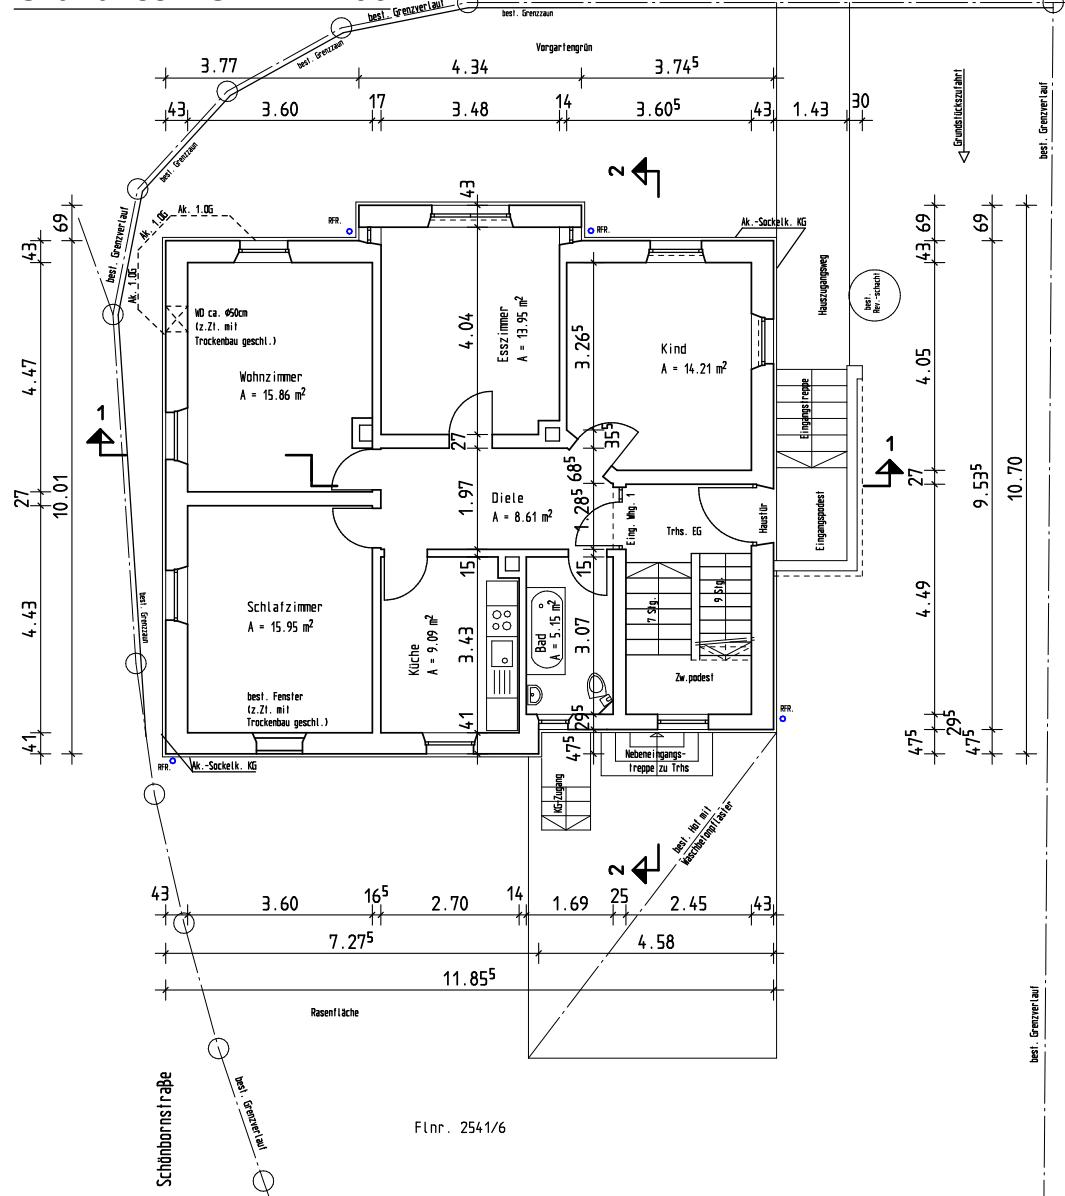

Lageplan M 1:1000

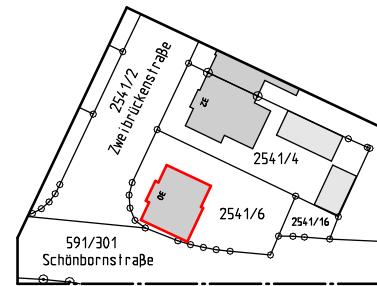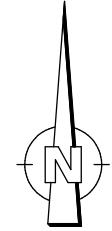

Wohnfläche Wohnung 1 (EG)

Raumbez.	Fläche	Abzug	Wohnfläche
Schlafzimmer	A = 15,95 m ²		A = 15,95 m ²
Wohnzimmer	A = 15,86 m ²		A = 15,86 m ²
Küche	A = 9,09 m ²		A = 9,09 m ²
Esszimmer	A = 13,95 m ²		A = 13,95 m ²
Kind	A = 14,21 m ²		A = 14,21 m ²
Bad	A = 5,15 m ²		A = 5,15 m ²
Diele	A = 8,61 m ²		A = 8,61 m ²
		gesamt :	A = 82,82 m ²

Grundriss EG M 1:100 - Lageplan M 1:1000

Anwesen: Zweibrückenstraße 30 Flnr. 2541/6
91301 Forchheim

Bestandsplanung

Maßstab 1:100	Gezeichnet Na.	Datum 03.07.2025	Plannummer 01
------------------	-------------------	---------------------	------------------