


WOHNUNGSNUMMER
HAUSNUMMER

Anlage zur Teilungserklärung vom
12. März 1997 -UR Nr. 42/1997-

Notar

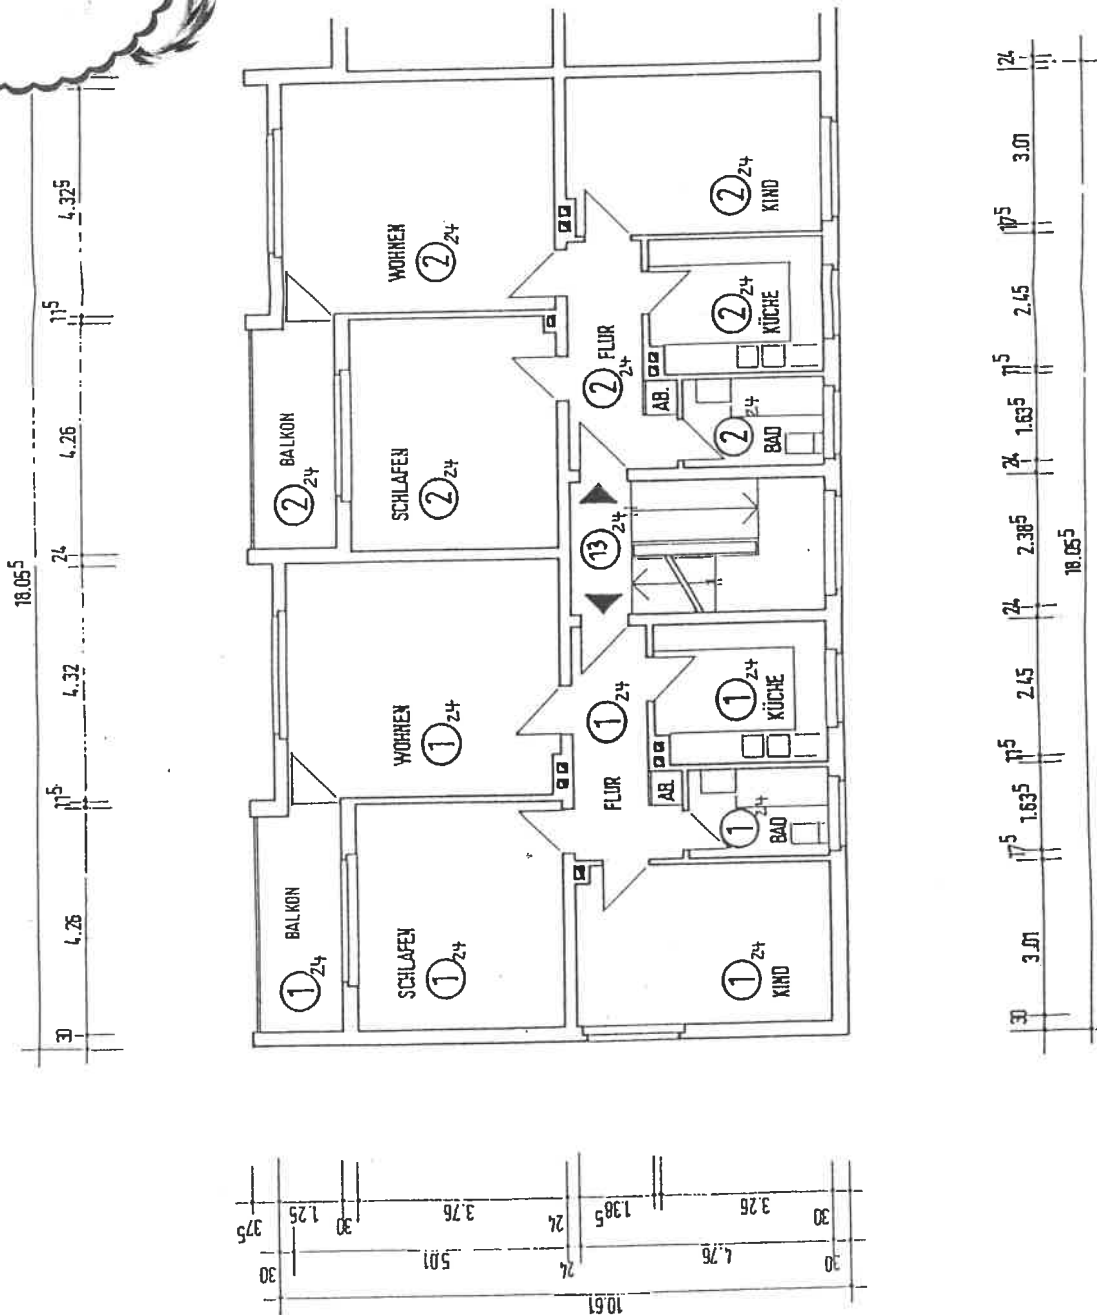


WOHNANLAGE FRITZLAR
HEINRICH-VON-MEISSEN-WEG/
AM HOHLEN GRABEN

EIGENTÜMER: GBR REINECKE & CIE. PROJECT GMBH
+ MIRKO LANGLOTZ GMBH
HESSENRING 3
34260 KAUFUNGEN

ARCHITEKT: PLAKON GER
LEIPZIGER STRASSE 289 A
34123 KASSEL

BESTANDSPLÄNE M 1 : 10C
HEINRICH - VON - MEISSEN - WEG 2
ERDGESCHOSS

Ingeborg Fritzlars
Hilary

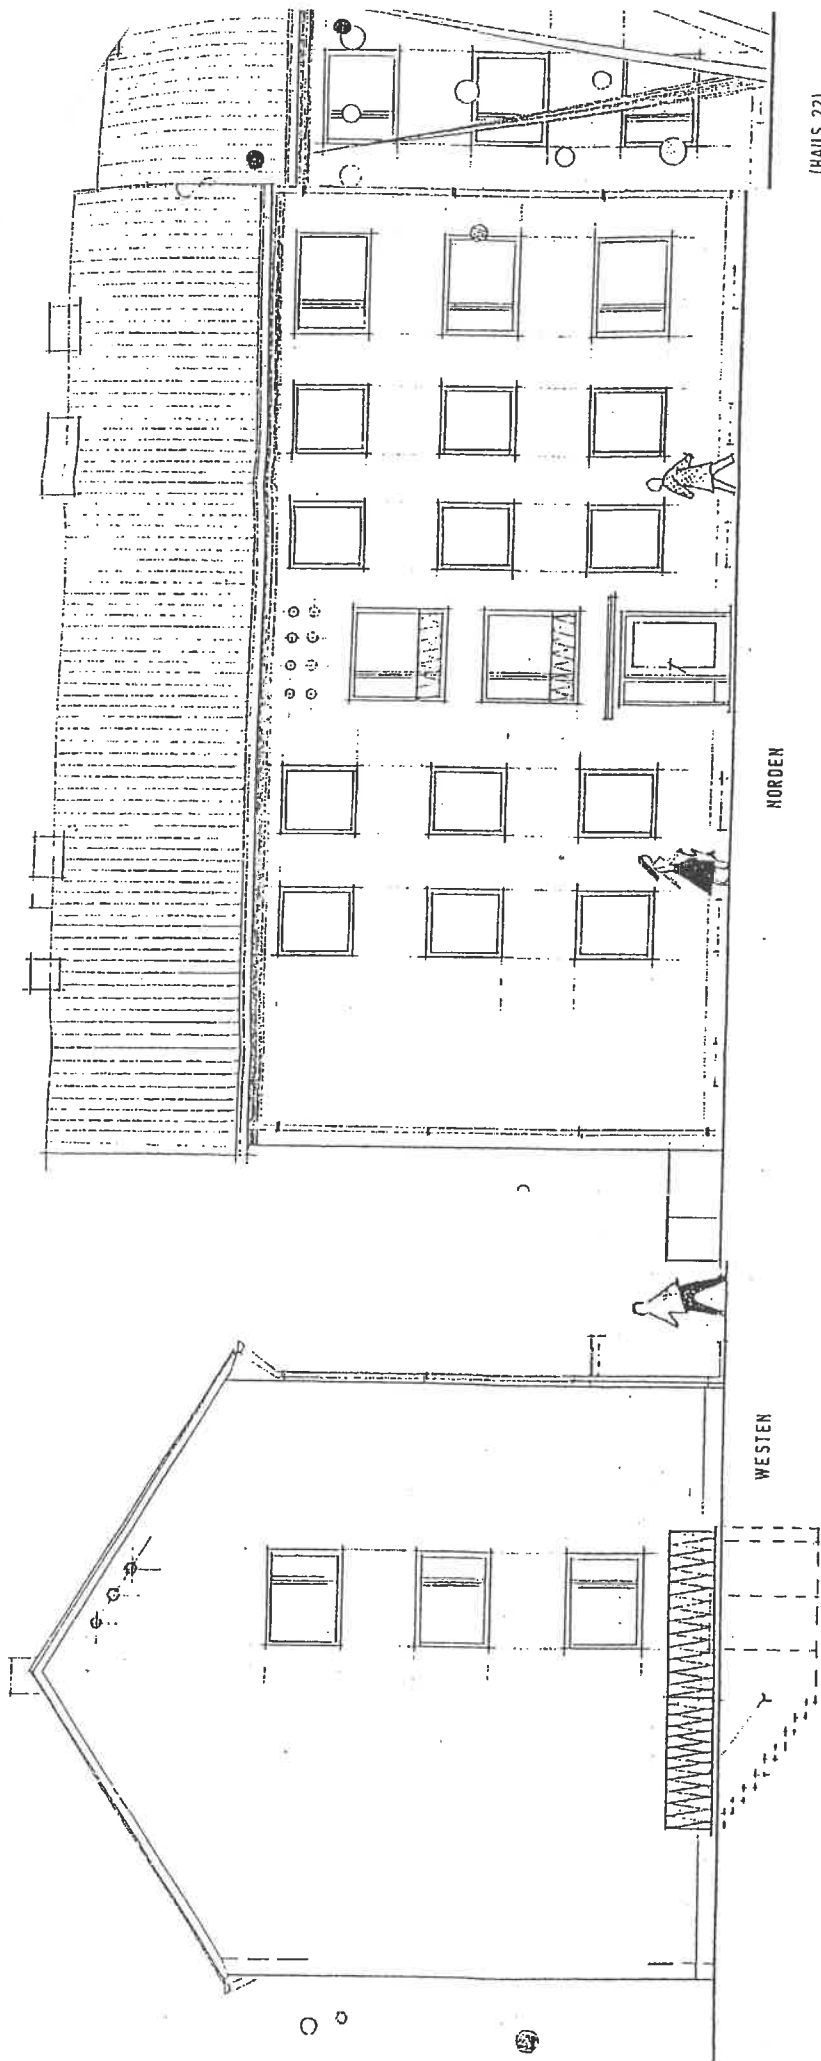



(HAUS 22)

WOHNANLAGE FRITZLAR
HEINRICH-VON-MEISSEN-WEG/
AM HOHLEN GRABEN

EIGENTÜMER: GBR REINECKE & CIE. PROJECT GMBH
+ MIRKO LANGLOTZ GMBH
HESSENRING 3
34260 KAUFUNGEN

ARCHITEKT: PLAKON GBR
LEIPZIGER STRASSE 289 A
34123 KASSEL

BESTANDSPLÄNE M 1 : 100
HEINRICH - VON - MEISSEN - WEG 24
ANSICHTEN

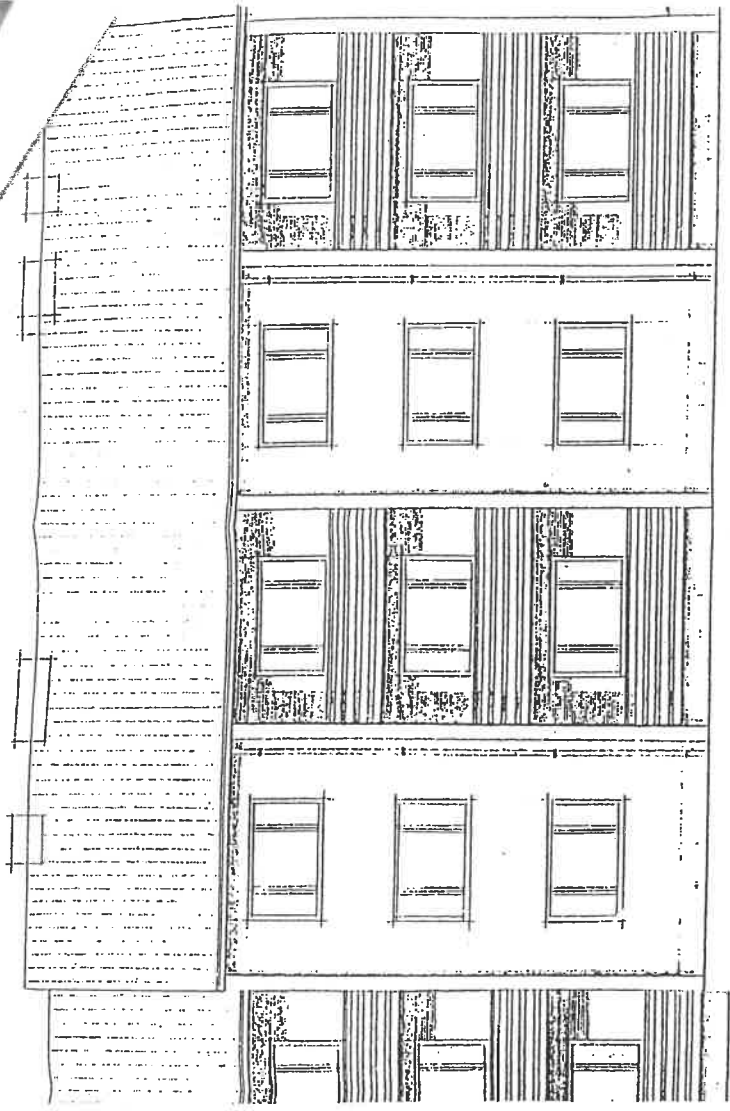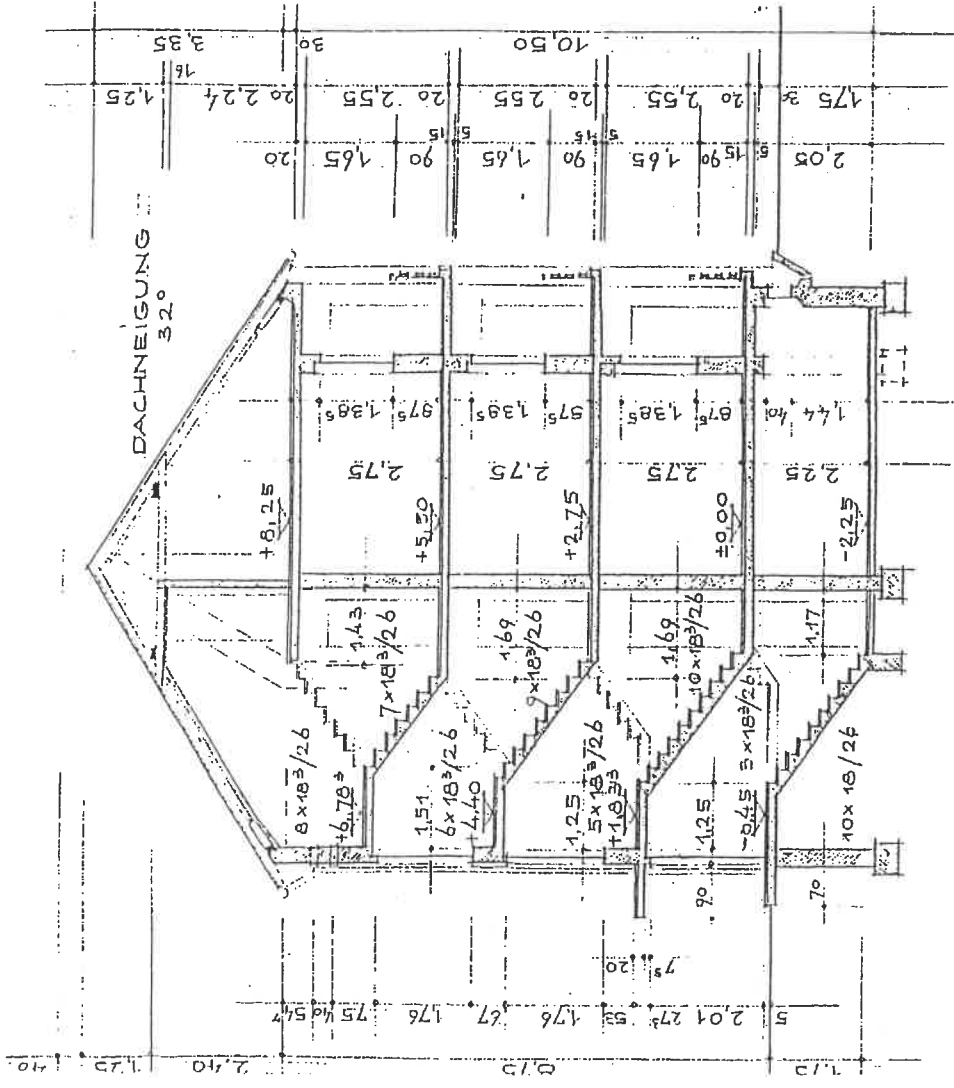

(HAUS 22)


SÜDEN

WOHNANLAGE FRITZLAR
HEINRICH-VON-MEISSEN-WEG/
AM HOHLEN GRABEN





EIGENTÜMER: GBR REINECKE & CIE. PROJECT GMBH
+ MIRKO LANGLOTZ GMBH
HESSENRING 3
34260 KAUFUNGEN

ARCHITEKT: PLAKON GBR
LEIPZIGER STRASSE 289 A
34123 KASSEL

BESTANDSPLÄNE M 1 : 100
HEINRICH - VON - MEISSEN - WEG 24
SCHNITT; ANSICHT

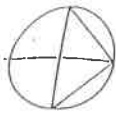

WOHNUNGSNUMMER
 HAUSNUMMER

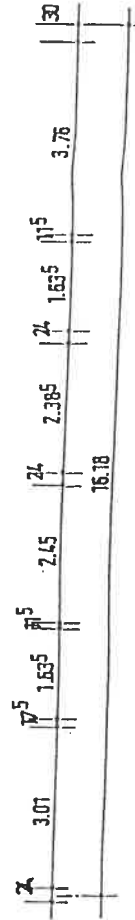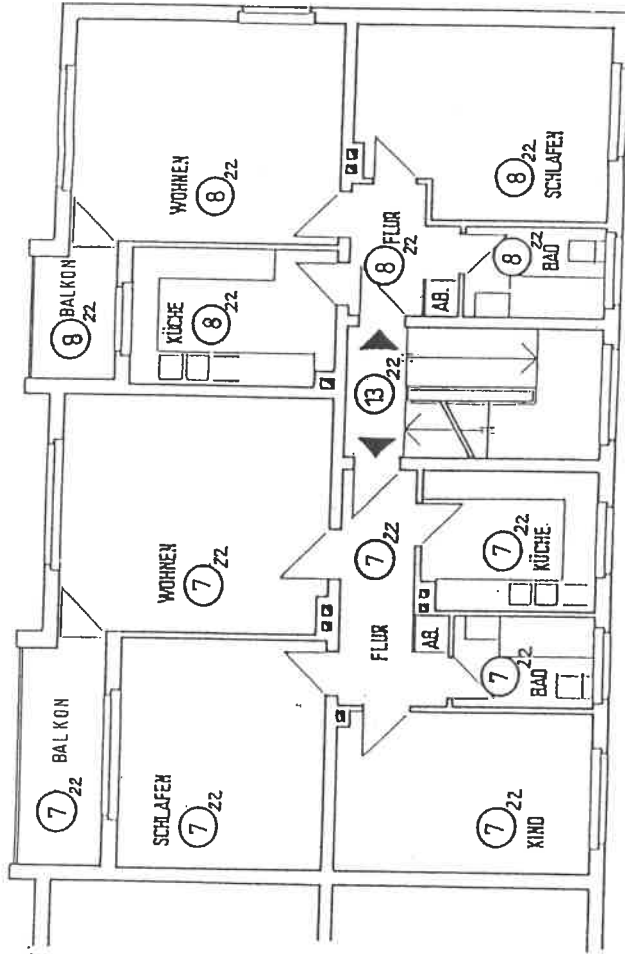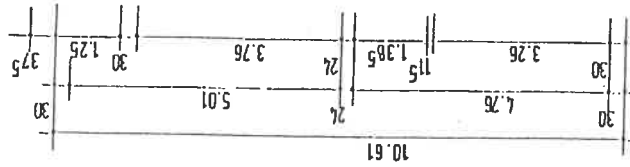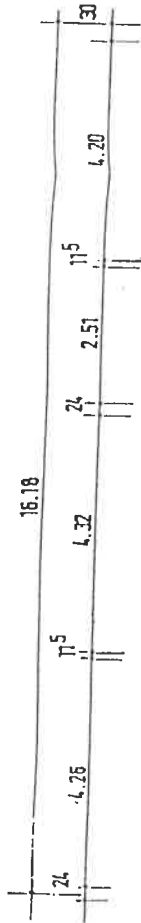


WOHNANLAGE FRITZLAR
 HEINRICH-VON-MEISSEN-WEG/
 AM HOHLEN GRABEN

EIGENTÜMER: GBR REINECKE & CIE. PROJECT GMBH
 + MIRKO LANGLOTZ GMBH
 HESSENRING 3
 34260 KAUFUNGEN

ARCHITEKT: PLAKON GBR
 LEIPZIGER STRASSE 289 A
 34123 KASSEL

BESTANDSPLÄNE M 1 : 100
 HEINRICH - VON - MEISSEN - WEG 2:

ERDGESCHOSS

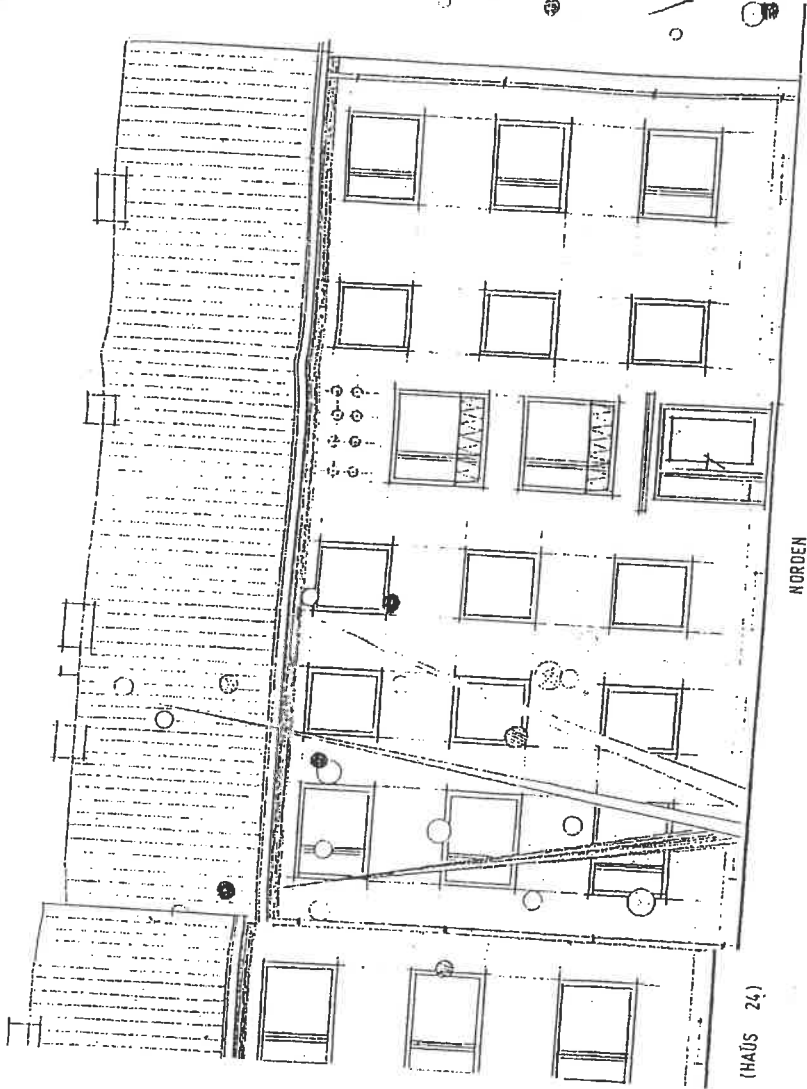


WOHNANLAGE FRITZLAR
 HEINRICH-VON-MEISSEN-WEG
 AM HOHLEN GRABEN



EIGENTÜMER: GBR REINECKE & CIE. PROJECT GMBH
 + MIRKO LANGLOTZ GMBH
 HESSENRING 3
 34260 KAUFUNGEN

ARCHITEKT: PLAKON GBR
 LEIPZIGER STRASSE 289 A
 34123 KASSEL

BESTANDSPLÄNE M 1 : 100
 HEINRICH - VON - MEISSEN - WEG 22
 ANSICHTEN

DATUM: 13. AUGUST 1999

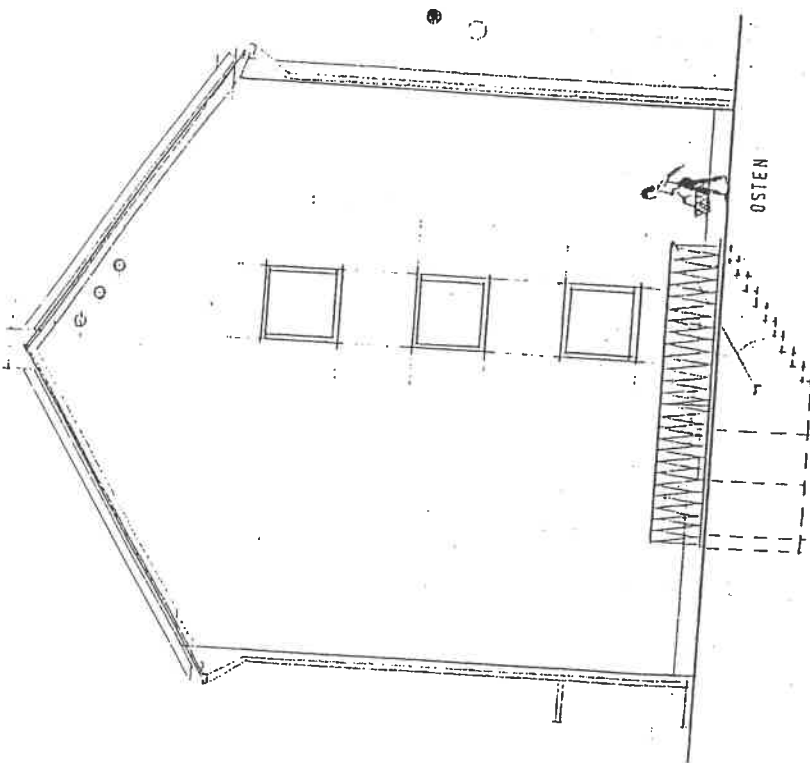

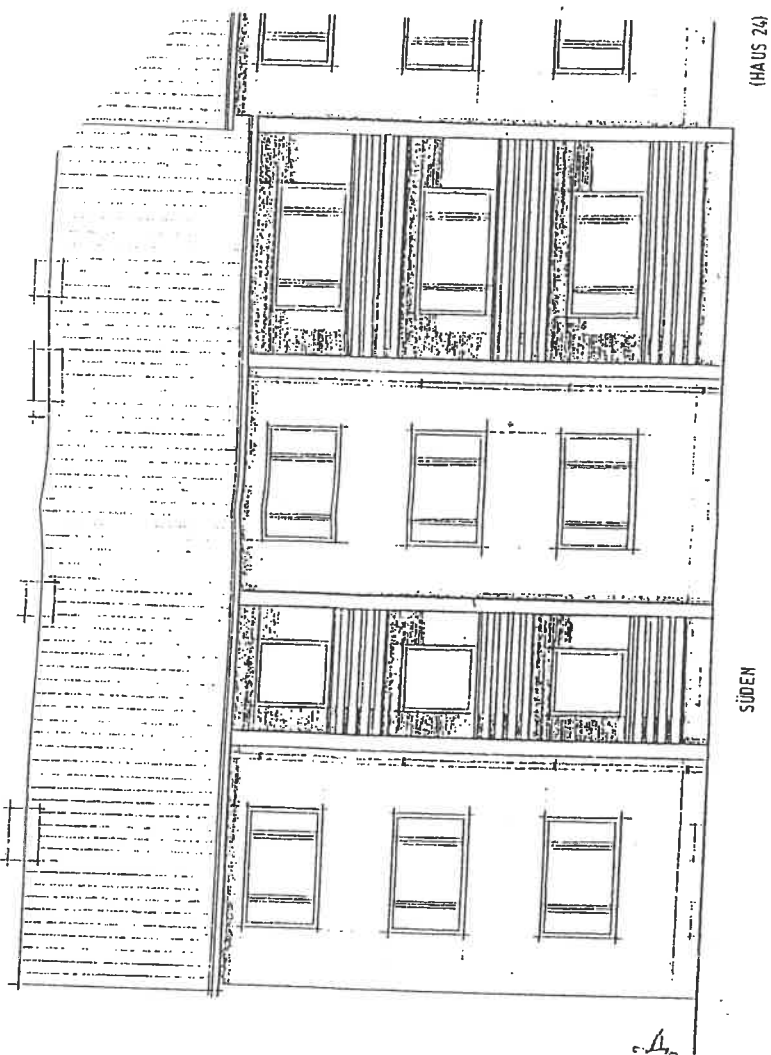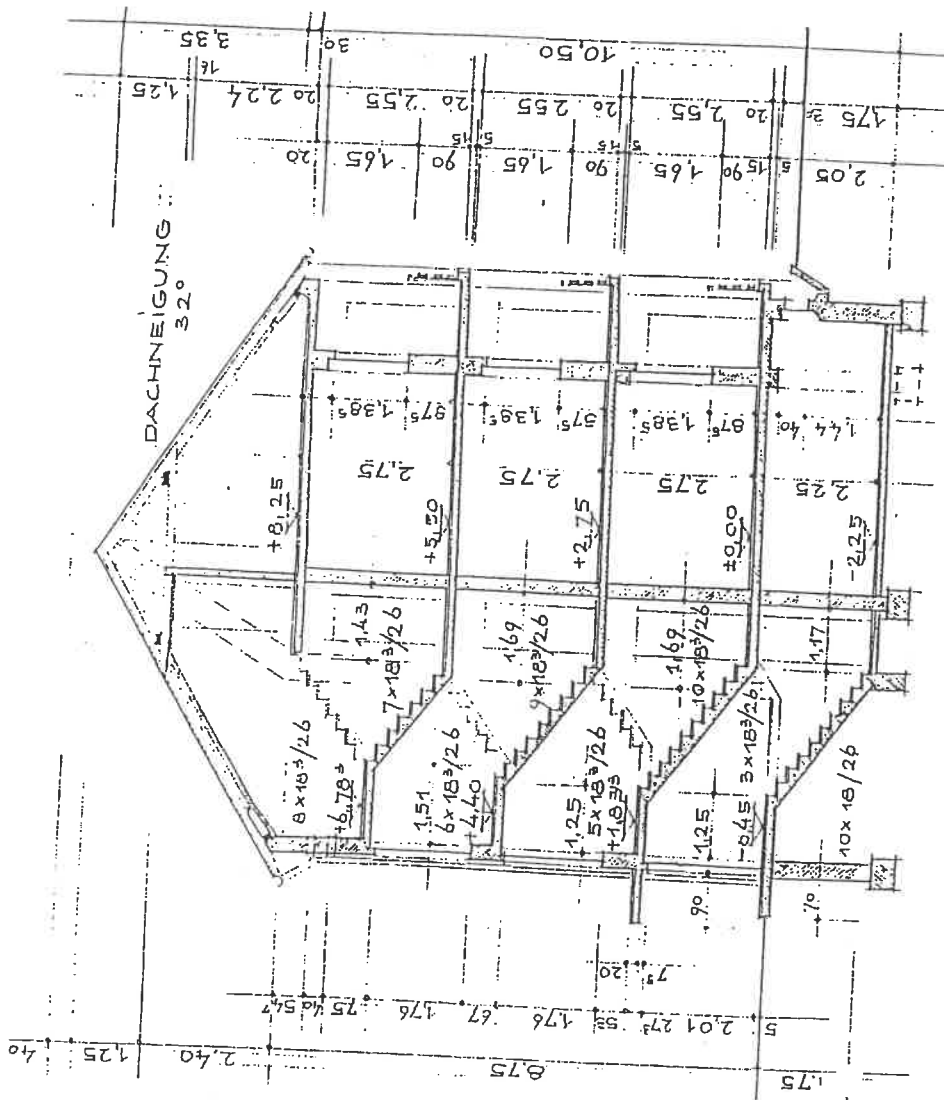

WOHNANLAGE FRITZLAR

HEINRICH-VON-MEISSEN-WEG/
AM HOHLEN GRABEN

EIGENTÜMER: GBR REINECKE & CIE. PROJECT GMBH
+ MIRKO LANGLOTZ GMBH
HESSENRING 3
34260 KAUFUNGEN

ARCHITEKT: PLAKON GBR
LEIPZIGER STRASSE 289 A
34123 KASSEL

BESTANDSPLÄNE M 1 : 100
HEINRICH - VON - MEISSEN - WEG 22
SCHNITT. ANSICHT