

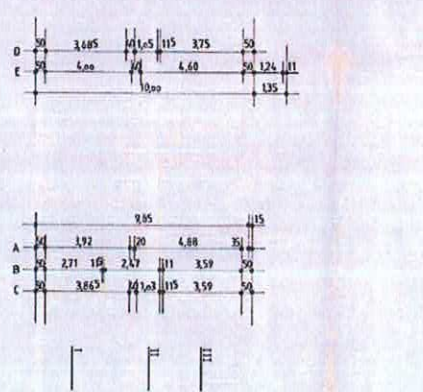



ERDGESCHOSS

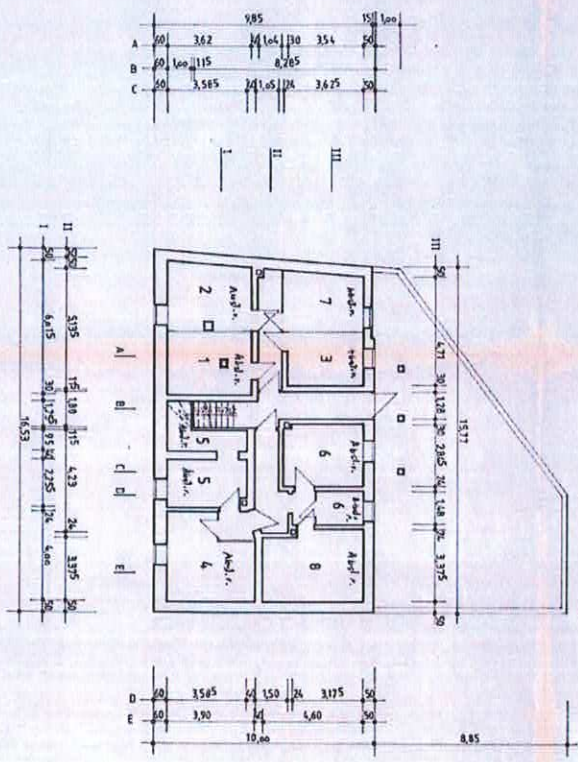


1. OBERGESCHOSS

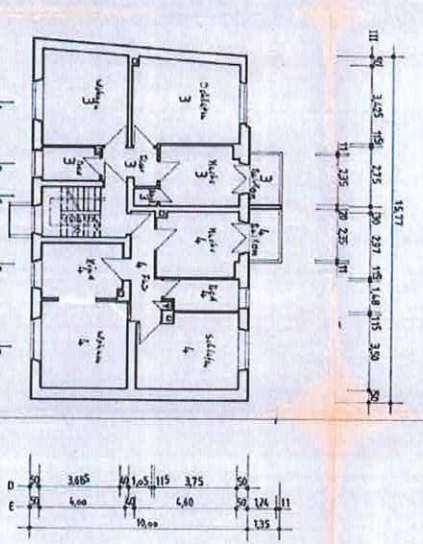

KELLERGESCHOSS

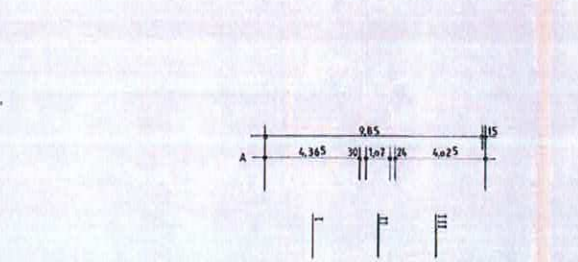

DACHGESCHOSS

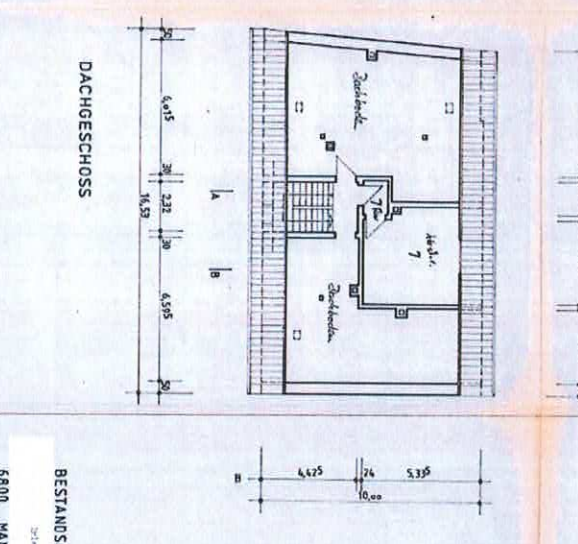


BESTANDSPLAN M. 1:100


6800 MANNHEIM

ZERCHOWSKI
MATTING-KÄRSCH
MILLER-ETZEL
Architekten


Sticht: Mannheim
- Baureisungsplan -
Anfertigungszeit für Baudeckungsplan
April 1968 von 11.3.68

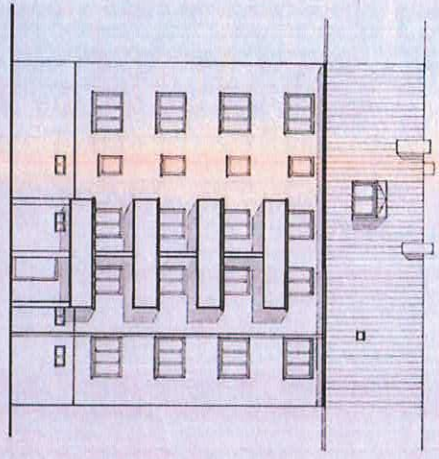

GARTENANSICHT

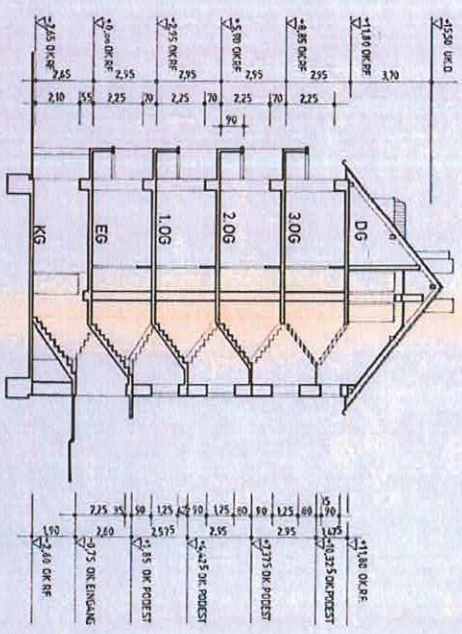

SCHNITT

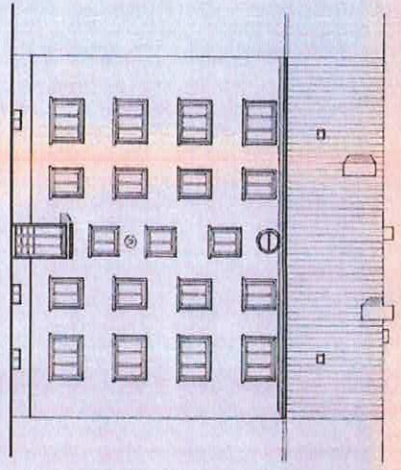

STRASSENANSICHT

Bestandplan
 8800 HANNEHEIM
 M. 1:100

4

