


BESTANDSPLAN KELLERGESCHOSS

HK
 HEIZKÖRPER

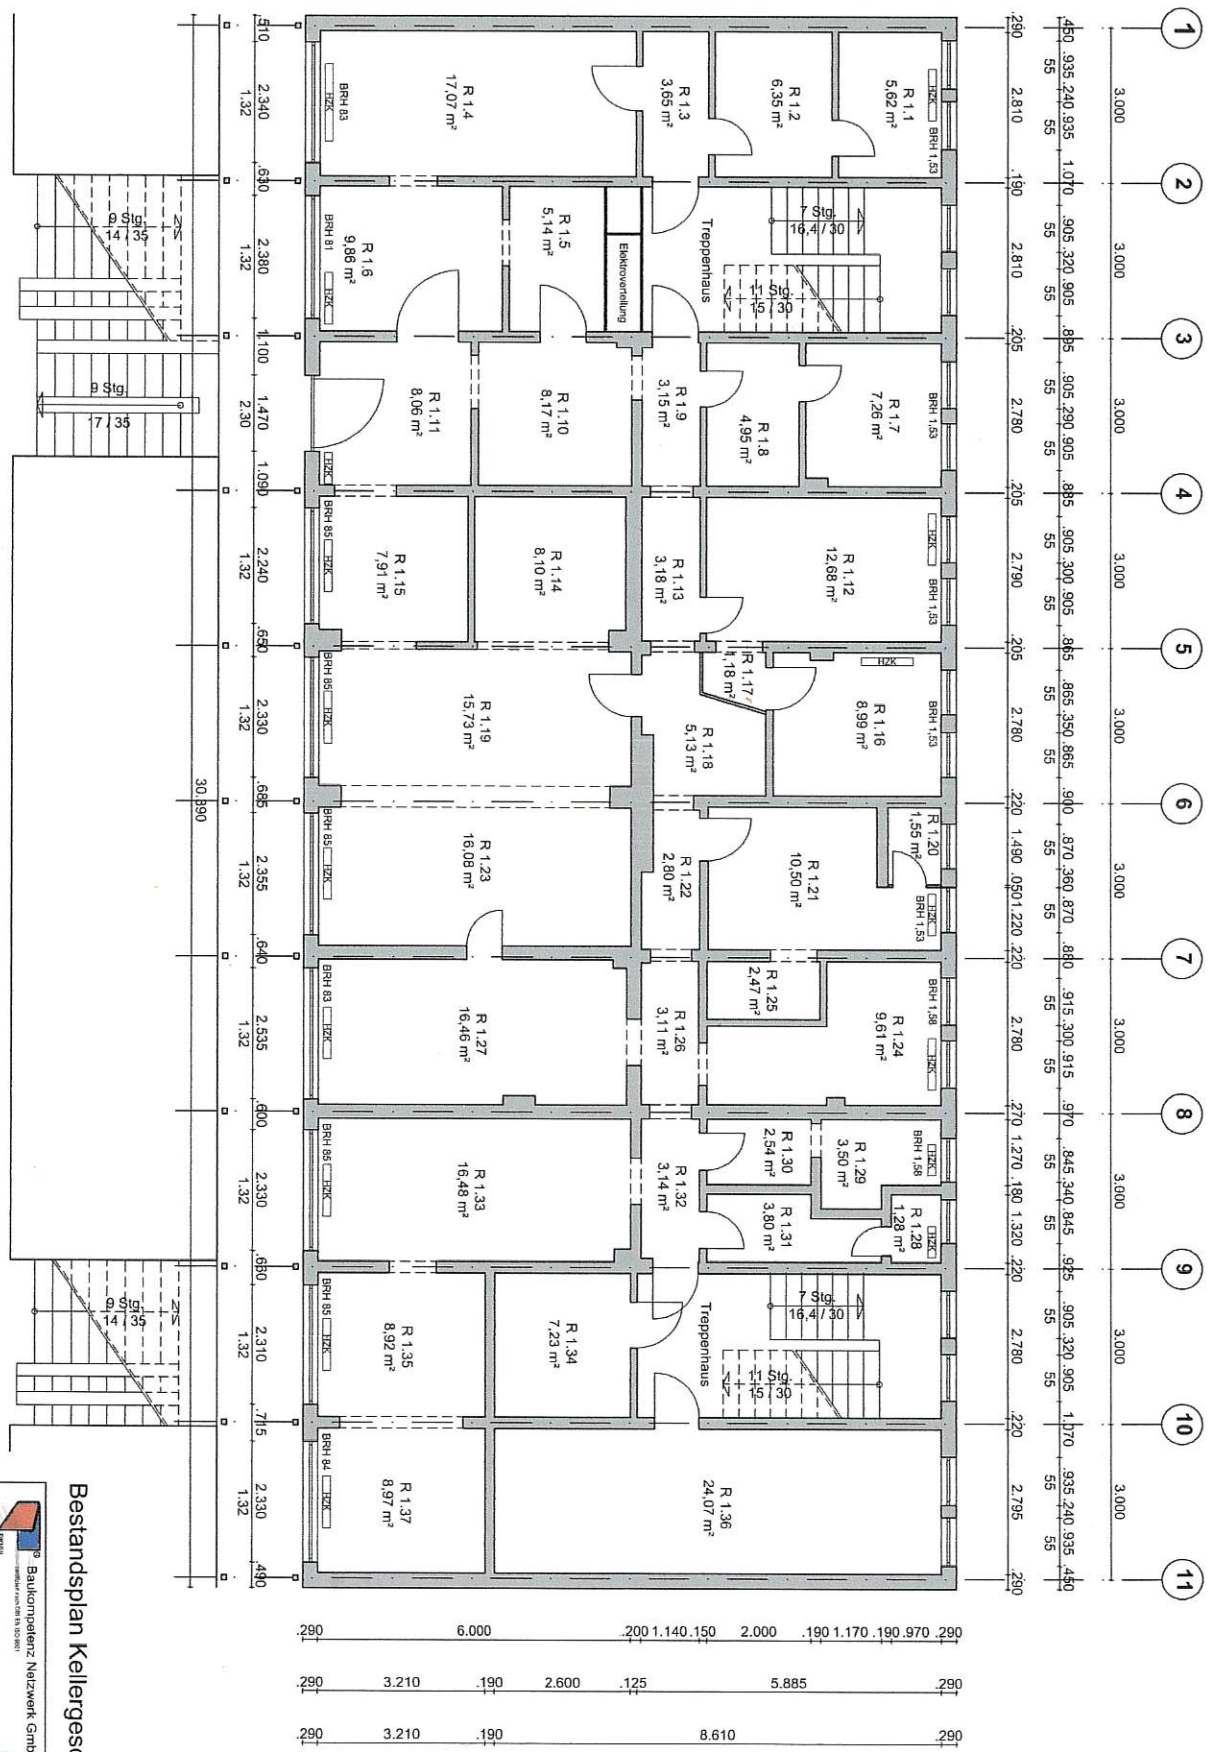

Bestandsplan Kellergeschoß

BauiKompetenz Netzwerk GmbH

Grat Solms Immobilien GmbH & Co.
 Projektentwicklungs KG
 36321 Laubach, Schloß

Anzielenhaus
 Otto - Baer - Straße 2
 39118 Magdeburg

GRUNDRISS KELLERGESCHOSS				Maßstab:
Datum:	Version:	Gezeichnet:	Geprüft:	KM 07/26/01
14.08.08	1/100	Pflichtbau		Baue: