

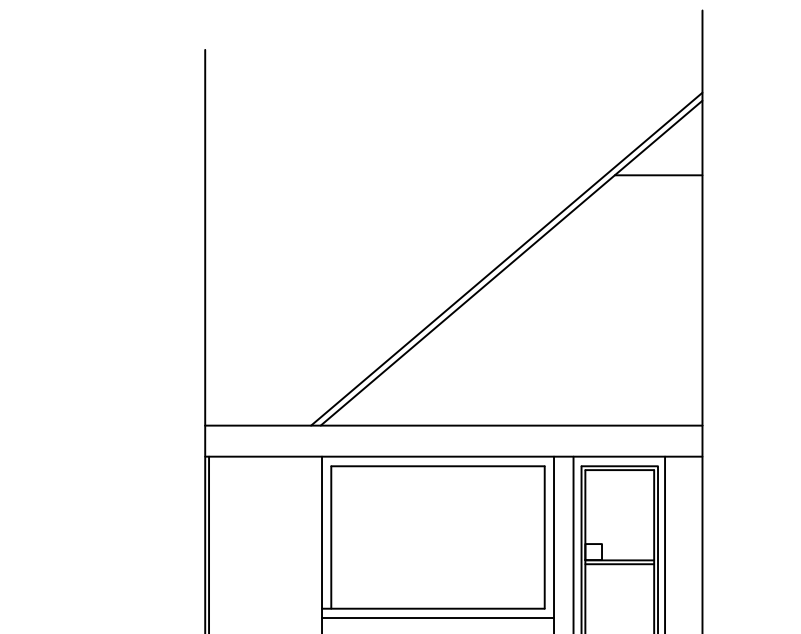
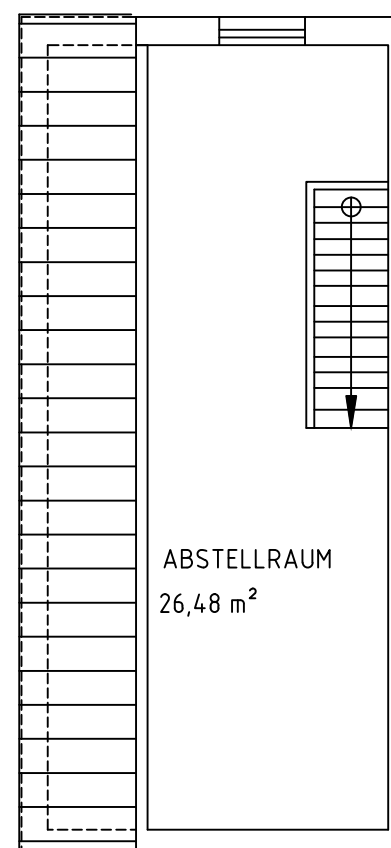


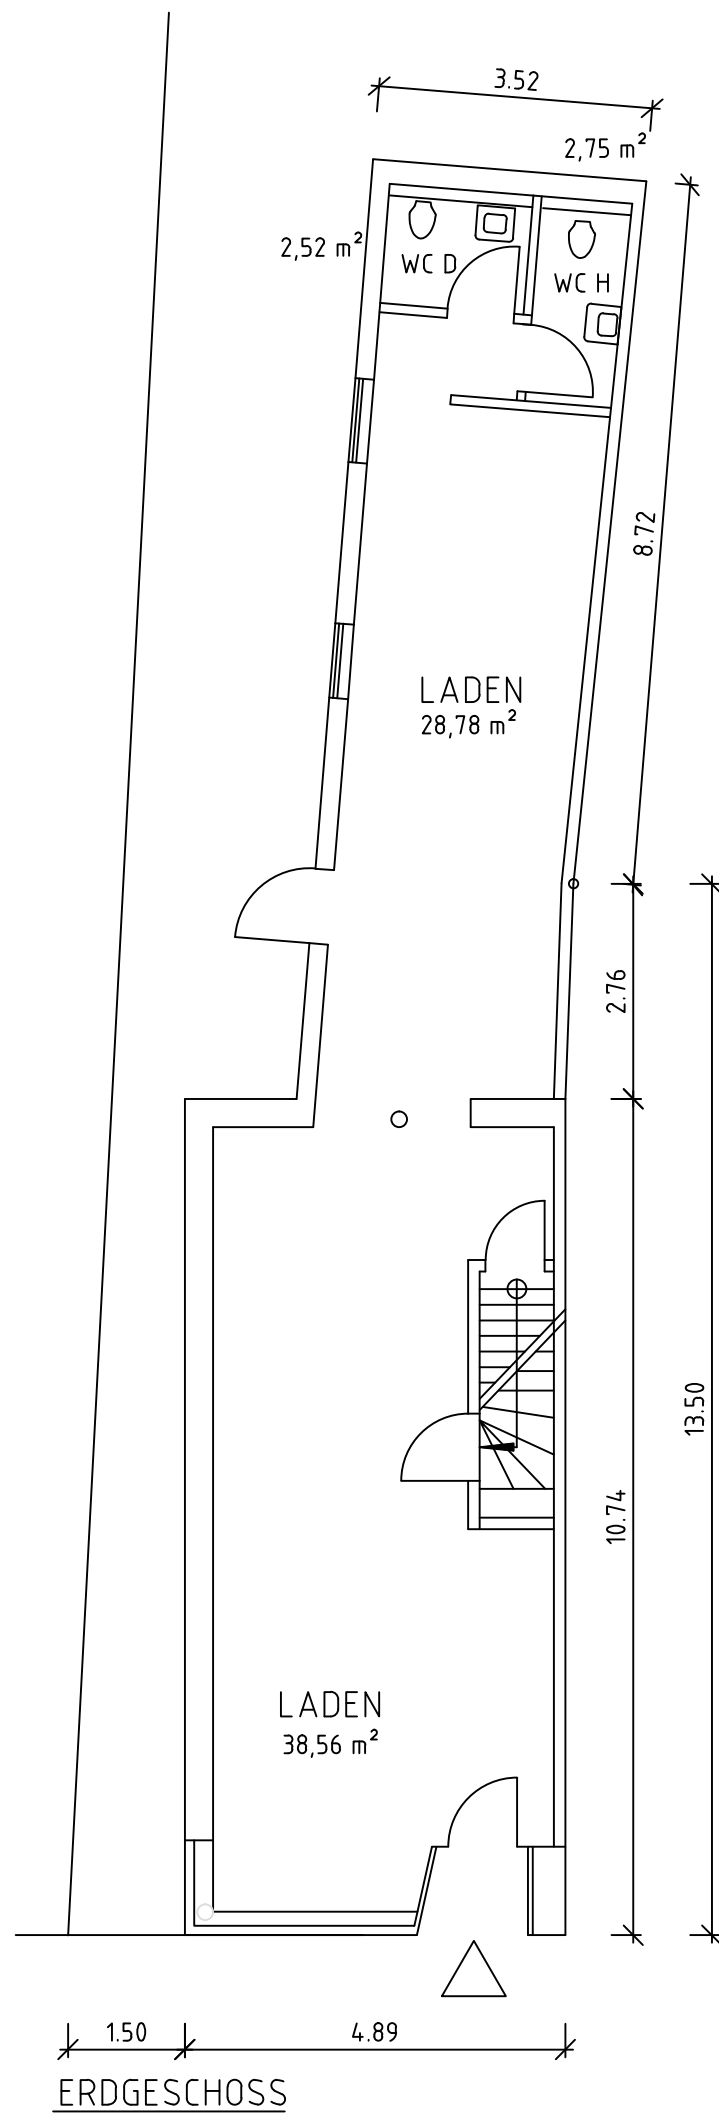

ANSICHT STRAßE

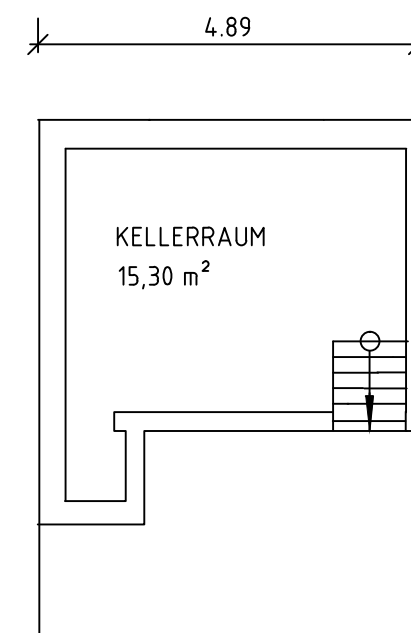

BESTANDSZEICHNUNG

28757 BREMEN

GERHARD-ROHLFS-STR 76

M = 1:100; gez. 5.1.24