


Germanenstr. 28

Wohnung Nr. 3

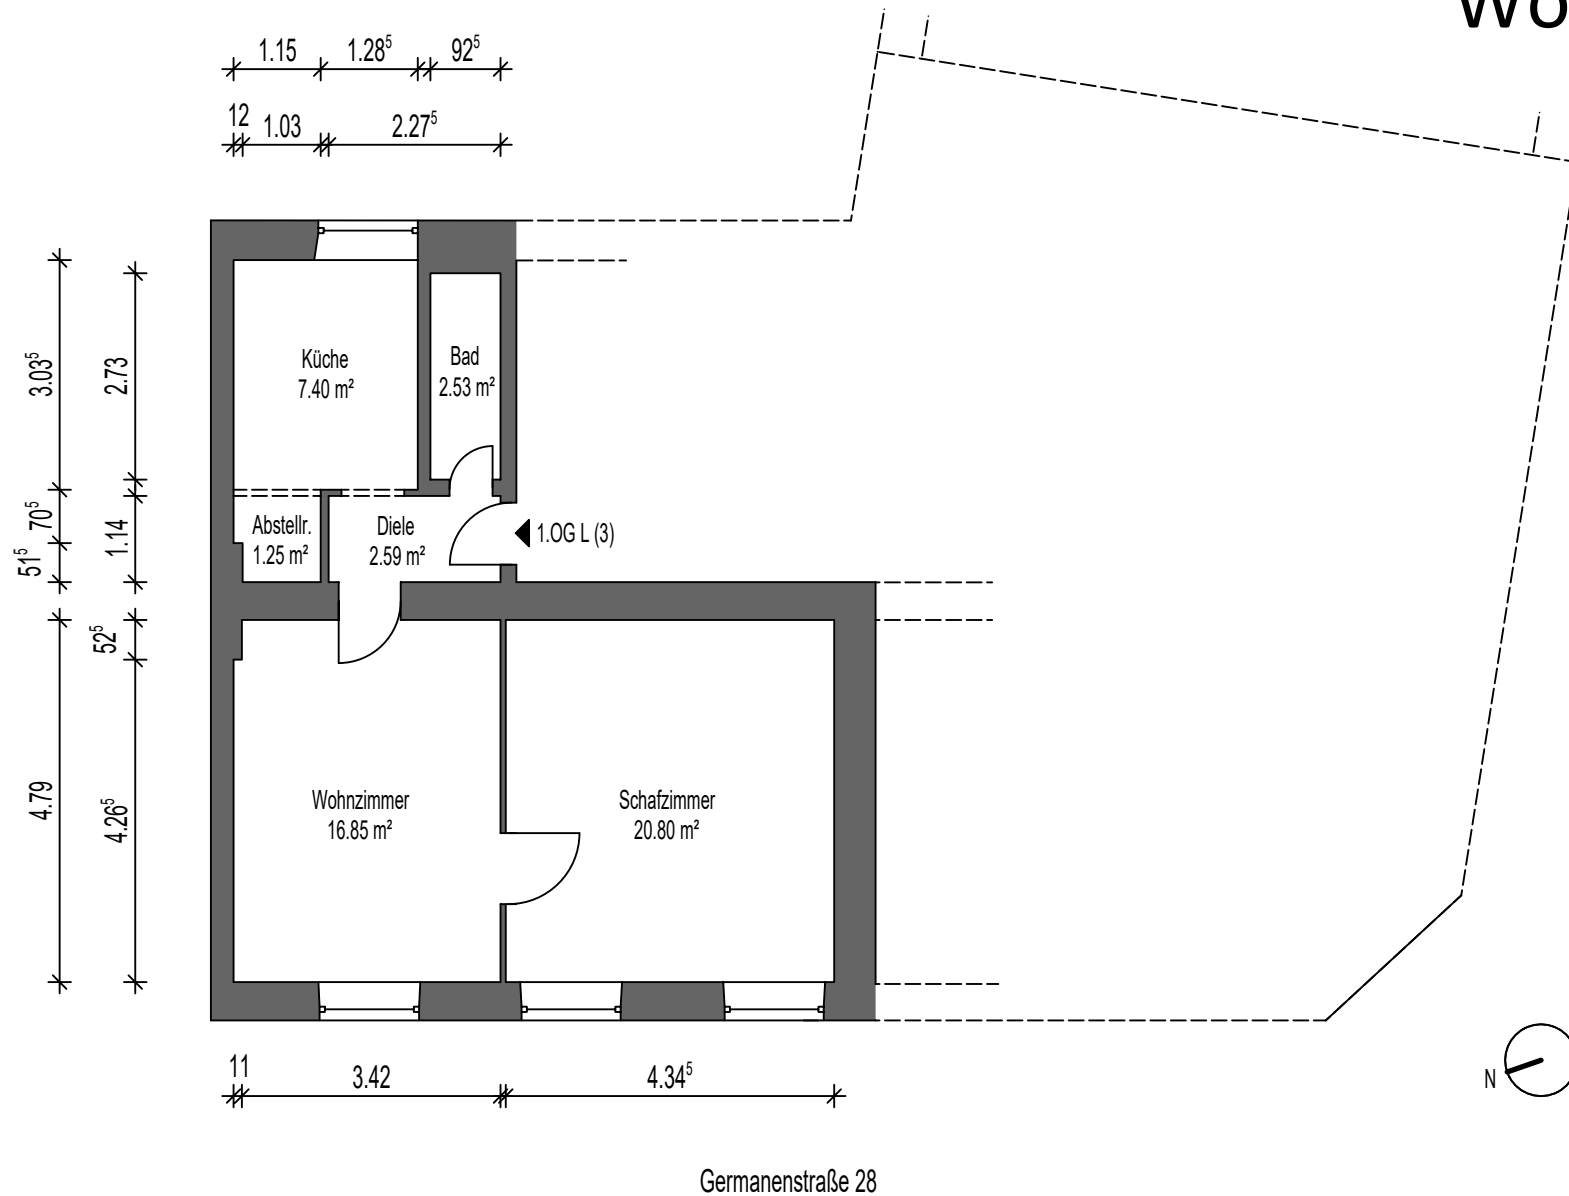

Bestandspläne

Bestandsaufmaß und Wohnflächen-
darstellung Germanenstraße 28 und
Fresestraße 3 in 42275 Wuppertal

Grundriss

Germanenstraße 28

1. Obergeschoss links (3)

M 1:100

Plan-Nr. 9.0

Wohnungseigentümergeinschaft
Germanenstraße 28/Fresestraße 3
42275 Wuppertal

16. Januar 2022