

13.60

2.25

2.25

2.50

4.45

3.00

Keller
W 3
6.75m²

Keller
W 4
6.75m²

TH +
Flur
25.75m²

Keller
EG 2
15.90m²

4.15

Flur 2
6.60m²

Keller
W 2
10.45m²

Keller
W 1
9.10m²

Keller
EG 1
13.35m²

4.05

1.00

2.25

2.25

2.50

3.30

Raumflächen UG:

TH+Flur	25.75 m ²
Keller 1	9.10 m ²
Keller 2	10.45 m ²
Keller 3	6.75 m ²
Keller 4	6.75 m ²
Flur 2	6.60 m ²
Keller EG1	13.35 m ²
Keller EG2	15.90 m ²

Gesamtfläche: 94.65 m²

Bestandsplan (nach Planvorlage)

Äußere Schneeberger Str. 103
08056 Zwickau


Grundriss UG M 1:50



ghs ARCHITECTEN
GREIM HILBERT WENDLAND
Poststraße 21 95028 Hof/Saale
Tel. 09281 / 540 07-0 Fax -20
www.ghs.de info@ghs.de

August 2021

13.60

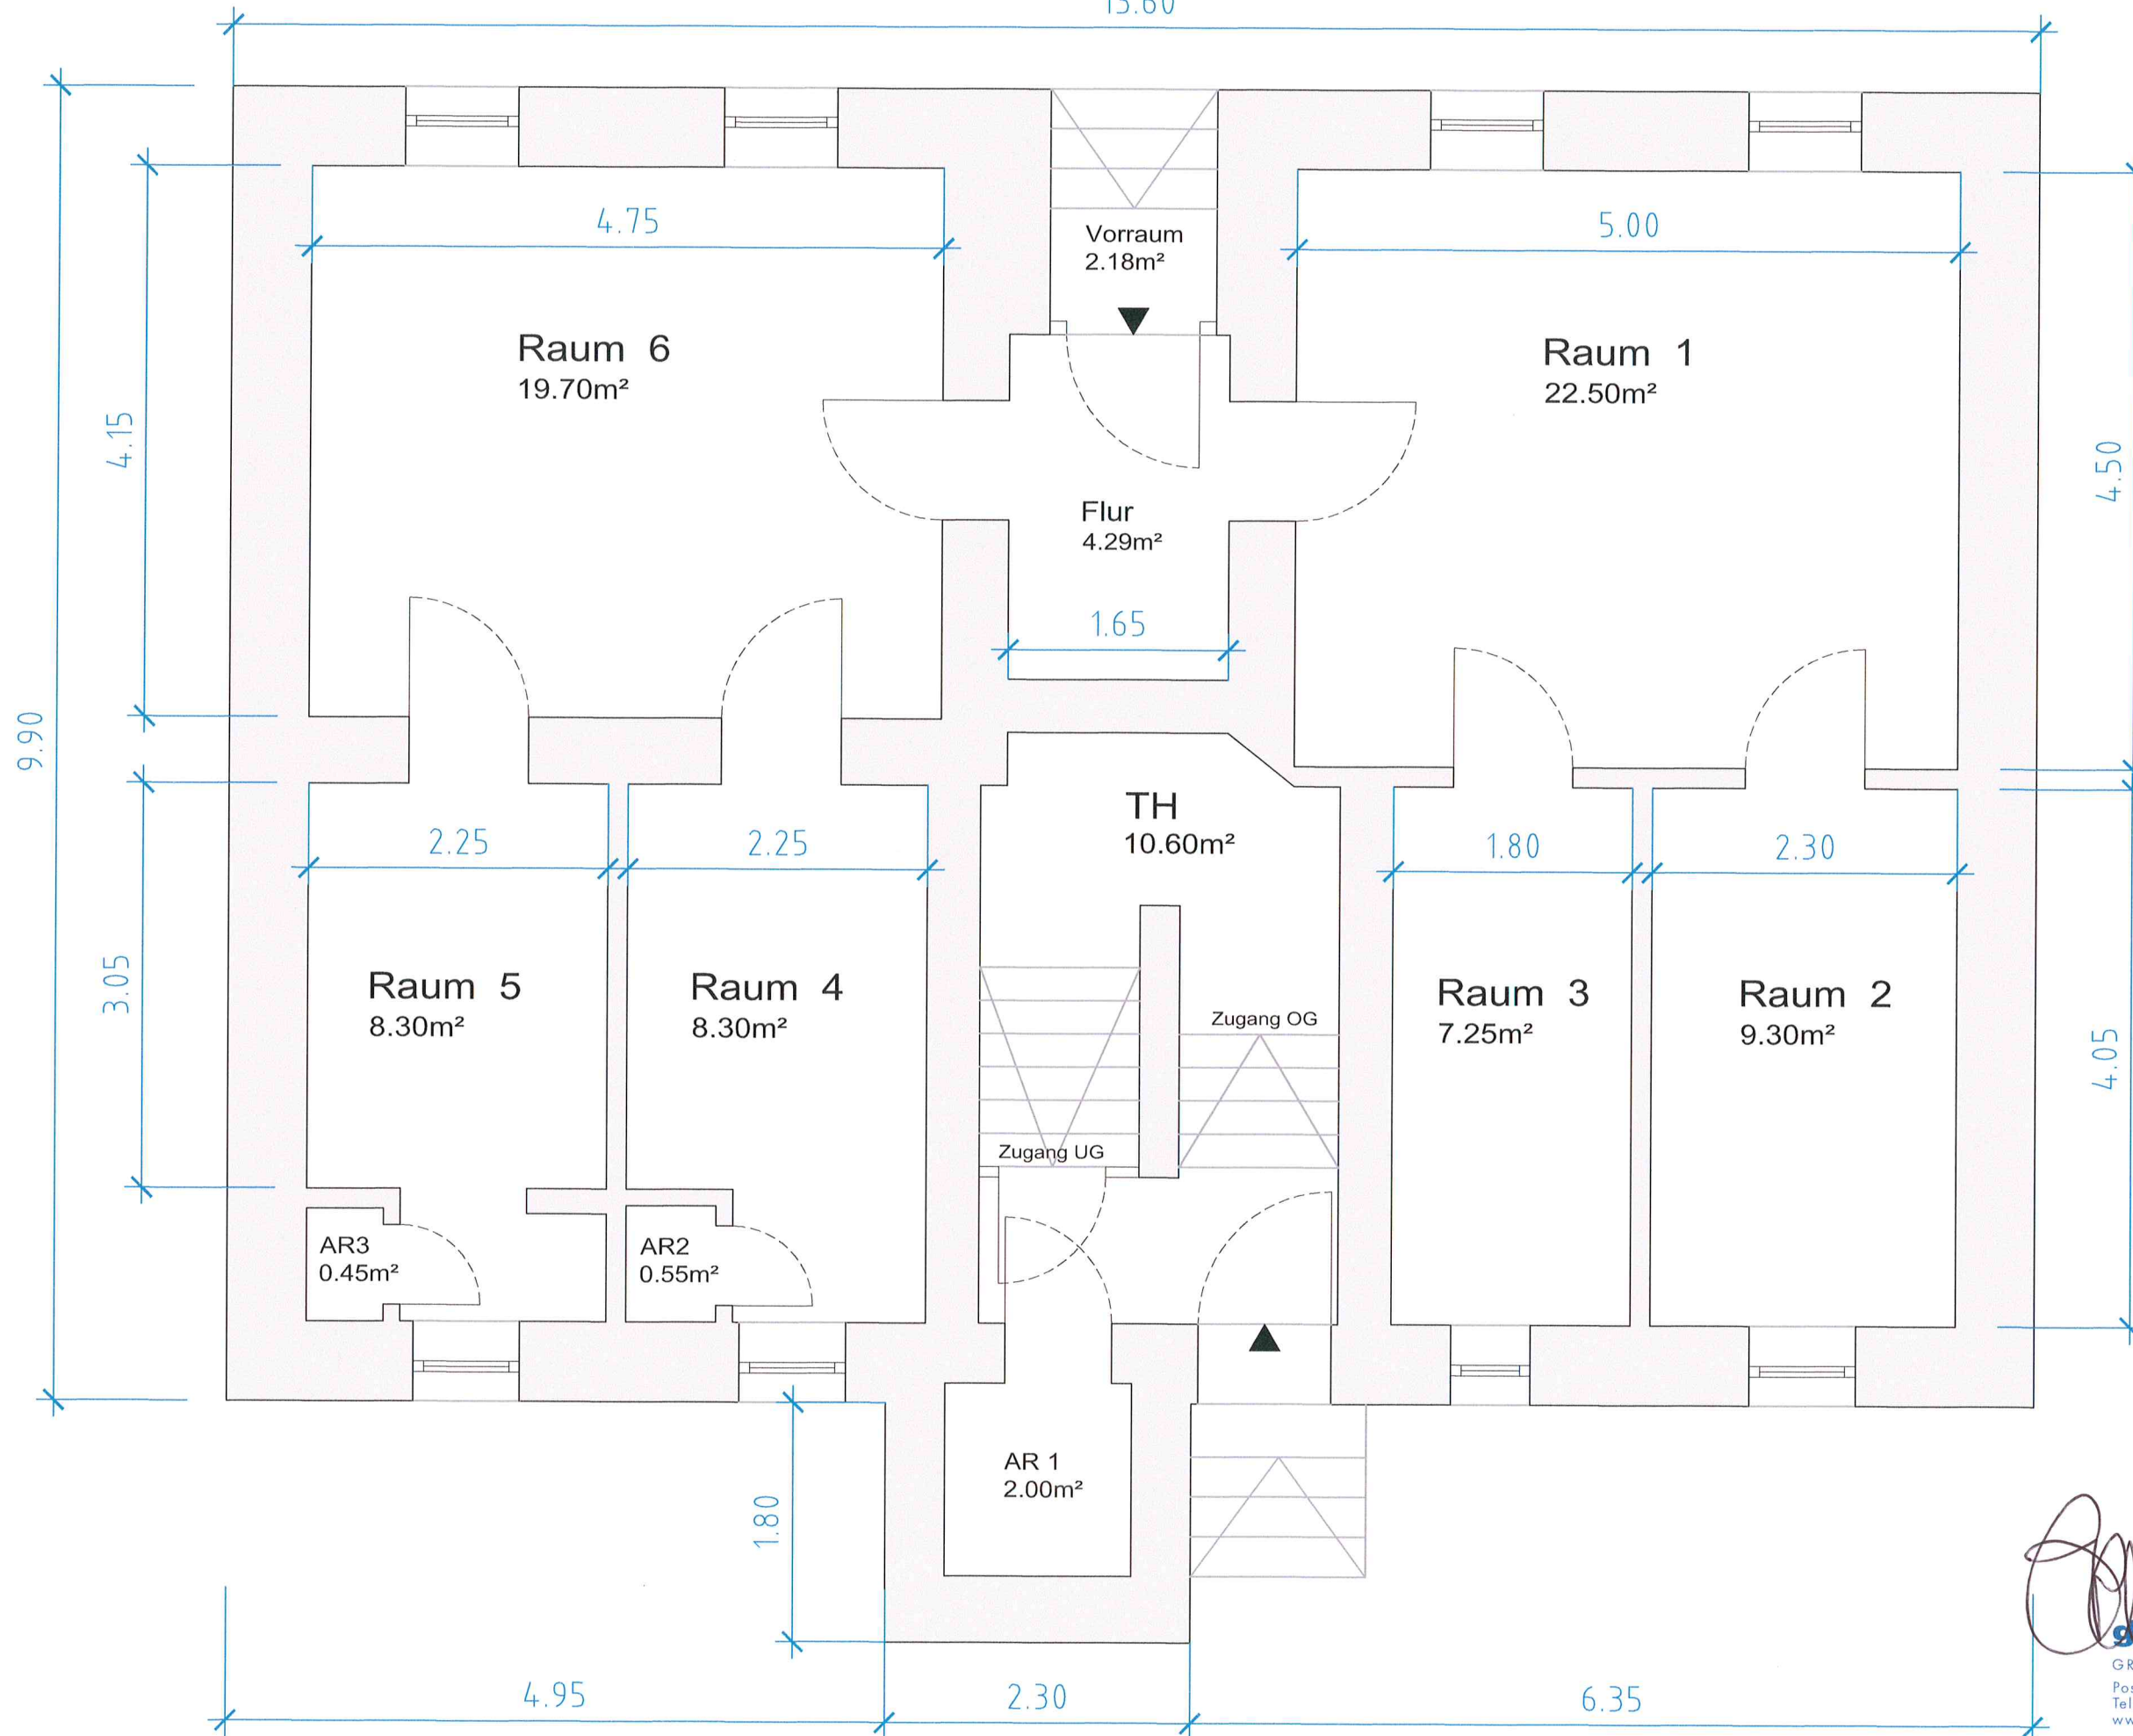

Wohnflächen EG:

Vorraum	2.18 m²
Flur	4.29 m²
TH	10.60 m²
AR 1	2.00 m²
Raum 1	22.50 m²
Raum 2	9.30 m²
Raum 3	7.25 m²
Raum 4	8.30 m²
AR 2	0.55 m²
Raum 5	8.30 m²
AR 3	0.45 m²
Raum 6	19.70 m²

Gesamtfläche: 95.42 m²


Bestandsplan
(nach Planvorlage)

Äußere Schneeberger Str. 103
08056 Zwickau

Grundriss EG M 1:50

Äußere Schneeberger Str. 103

13.60

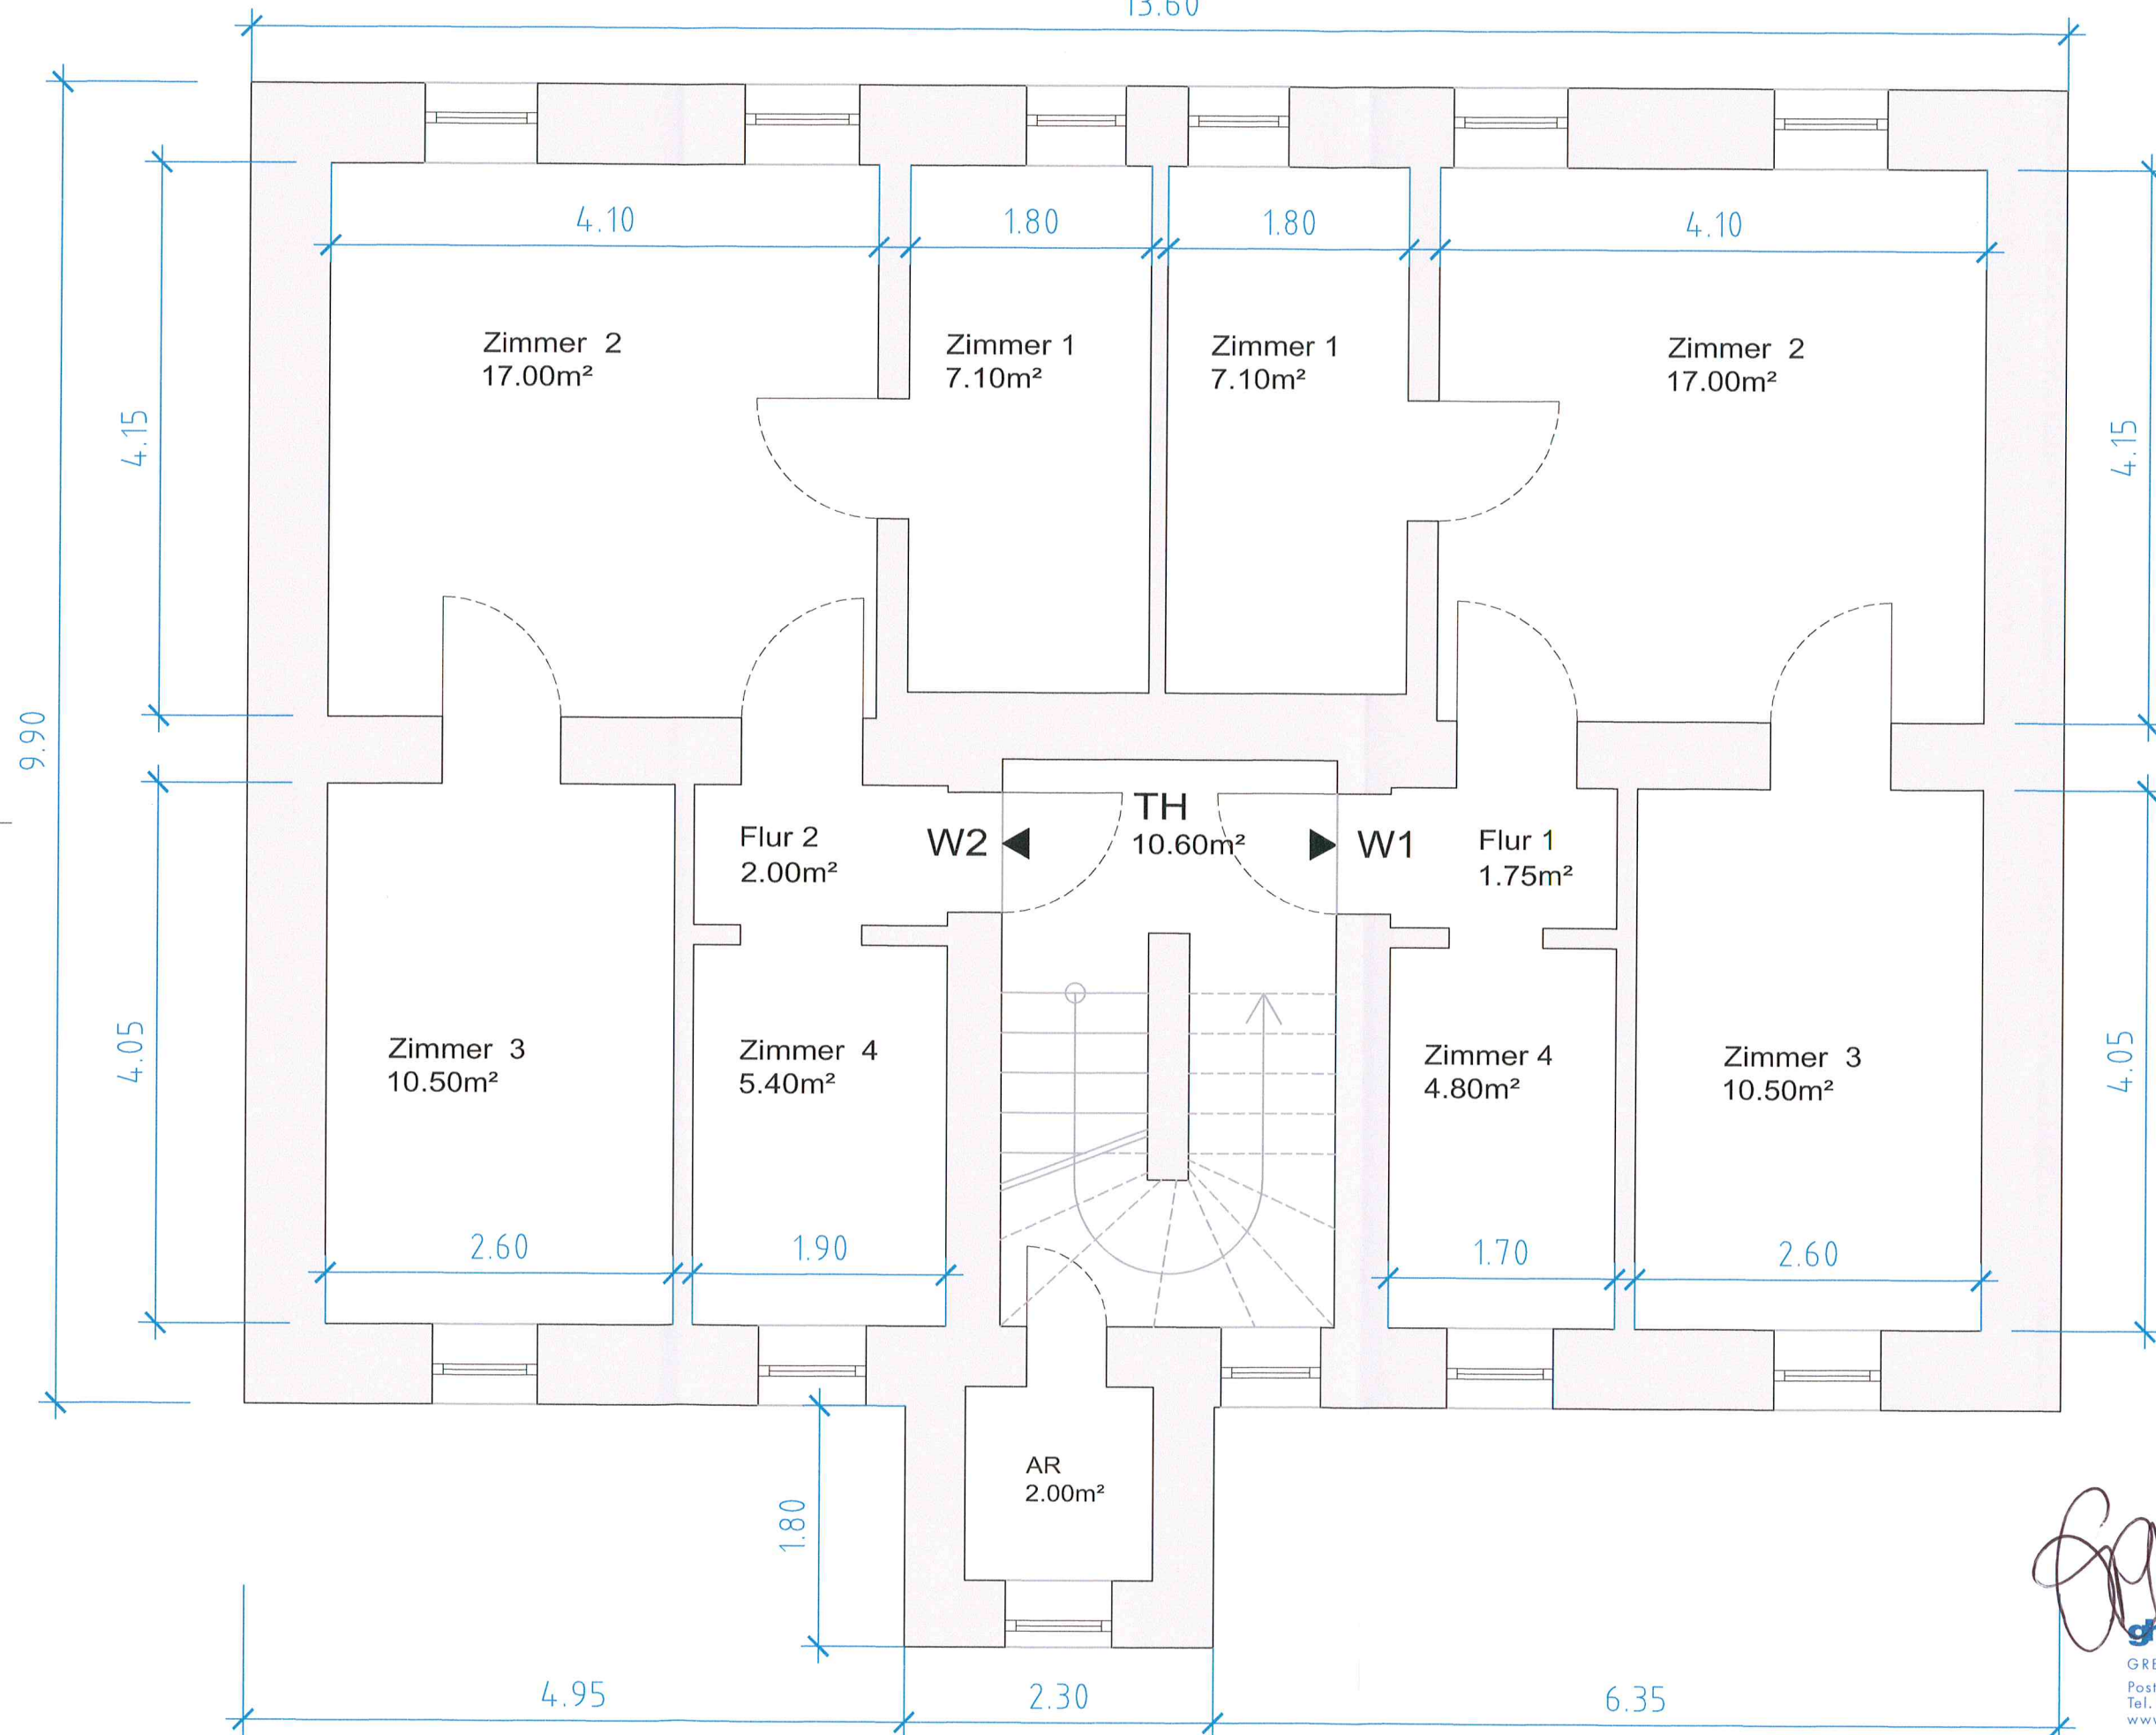

Wohnflächen 1.OG:

Allgemeinflächen:

TH 10.60 m²

AR 2.00 m²

Summe: 12.60 m²

Wohnung 1:

Flur 1 1.75 m²

Zimmer 1 7.10 m²

Zimmer 2 17.00 m²

Zimmer 3 10.50 m²

Zimmer 4 4.80 m²

Summe W1 41.15 m²

Wohnung 2:

Flur 2 2.00 m²

Zimmer 1 7.10 m²

Zimmer 2 17.00 m²

Zimmer 3 10.50 m²

Zimmer 4 5.40 m²

Summe W2 42.00 m²

Gesamtfläche: 95.75 m²

**Bestandsplan
(nach Planvorlage)**

Äußere Schneeberger Str. 103
08056 Zwickau

Grundriss 1.OG M 1:50


gshw
gshw ARCHITEKTEN
GREIM HILBERT WENDLAND
Poststraße 21 95028 Hof/Saale
Tel. 09281 / 540 07-0 Fax -20
www.gshw.de info@gshw.de



August 2021

Äußere Schneeberger Str. 103

13.60

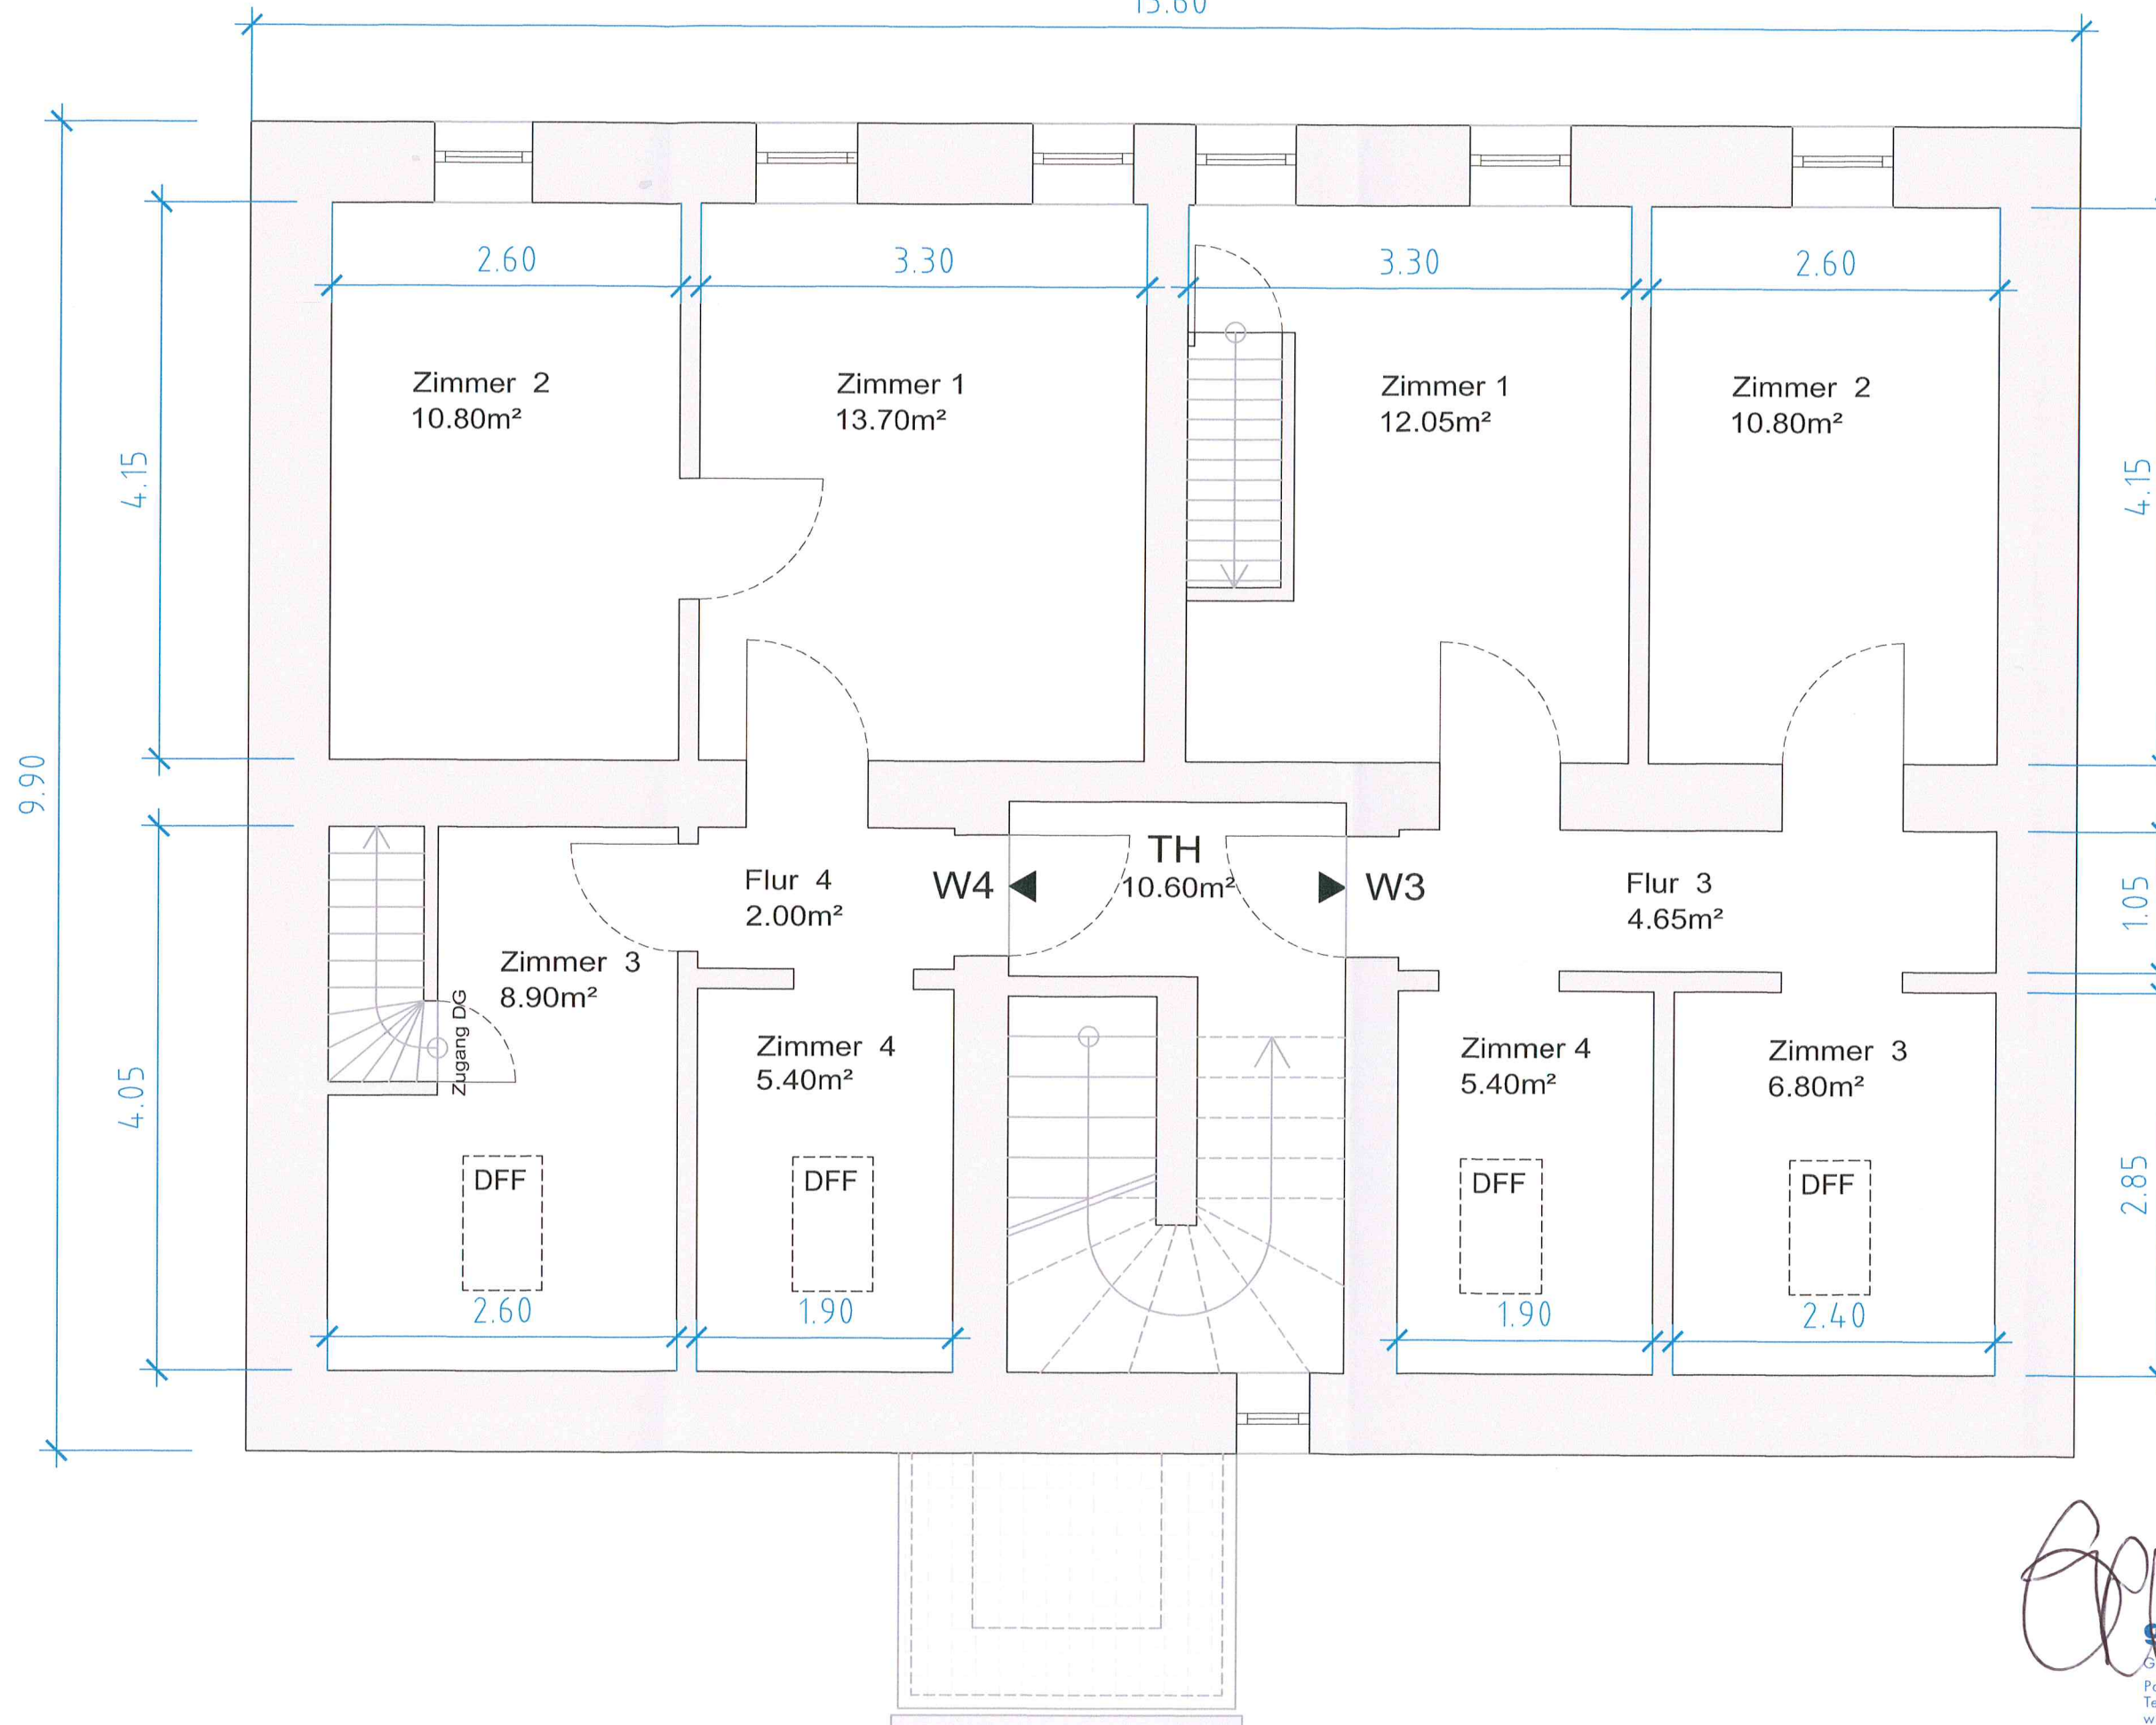

Wohnflächen 2.OG:

Allgemeinflächen:
TH 10.60 m²

Wohnung 3:
Flur 3 4.65 m²
Zimmer 1 12.05 m²
Zimmer 2 10.80 m²
Zimmer 3 6.80 m²
Zimmer 4 5.40 m²
Summe W3 39.70 m²

Wohnung 4:
Flur 4 2.00 m²
Zimmer 1 13.70 m²
Zimmer 2 10.80 m²
Zimmer 3 8.90 m²
Zimmer 4 5.40 m²
Summe W2 40.80 m²

Gesamtfläche: 91.10 m²

Bestandsplan (nach Planvorlage)

Äußere Schneeberger Str. 103
08056 Zwickau

Grundriss 2.OG M 1:50

ghsw ARCHITEKTEN
GRIEHL HILBERT WENDLAND
Poststraße 21 95028 Hof/Saale
Tel. 09281 / 540 07-0 Fax -20
www.ghsw.de info@ghsw.de

BY
AK
171 042

August 2021

13.60

9.90

3.10

Allgemein:
Dachboden 4.20 m²

Wohnung 3:
Dachboden 12.80 m²

Wohnung 4:
Dachboden 9.10 m²

Gesamtfläche: 26.10 m²

2.40

2.80

Bestandsplan (nach Planvorlage)

Äußere Schneeberger Str. 103
08056 Zwickau

Grundriss DG M 1:50

GREIM HILBERT WENDLAND
Poststraße 21 95028 Hof/Saale
Tel. 09281 / 540 07-0 Fax -20
www.ghsw.de info@ghsw.de

August 2021