


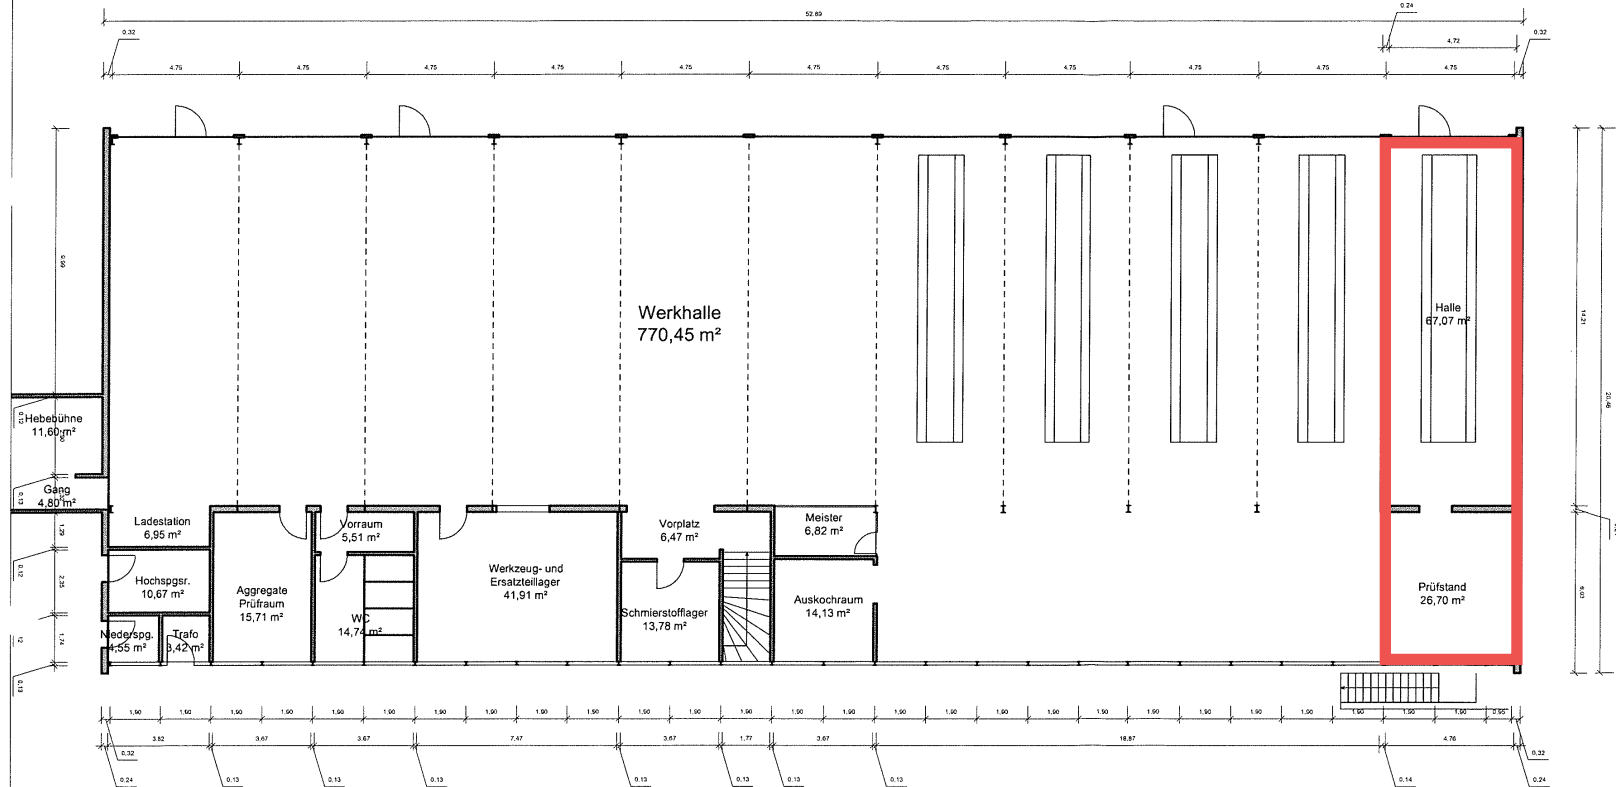

Bestandspläne:

Vosskuhle 43-45
44141 Dortmund

Eigentümer:

Meike u. Christian Behmer GbR
Ostwall 1
44135 Dortmund

Die Zeichnungen wurden teils nach Aufmaß, teils anhand der Baugenehmigungsunterlagen erstellt. Abweichungen von der Örtlichkeit sind nicht auszuschließen.

Grundriss EG Halle
M. 1:200

Behmer Planen



Architektur
Städtebau
Bauleitplanung
Kommunalberatung

Dortmund, Januar 2013

Ostwall 1 44135 Dortmund
Tel. 0231/557126-12 Fax 557126-25

e-mail: kontakt@behmer-planen.de
www.behmer-planen.de