

Architectural floor plan of a building with various rooms and dimensions. The plan includes the following rooms and areas:

- Umkleide 2: 17.65 m²
- HZG: 2.87 m²
- TH: 9.84 m²
- Abst 2: 0.91 m²
- Technik: 1.34 m²
- Aufzug: 1.47 m²
- Flur: 8.91 m²
- Abst 1: 2.24 m²
- Umkleide 1: 7.29 m²
- WC/DU: 5.87 m²
- Übungsraum: 85.19 m²

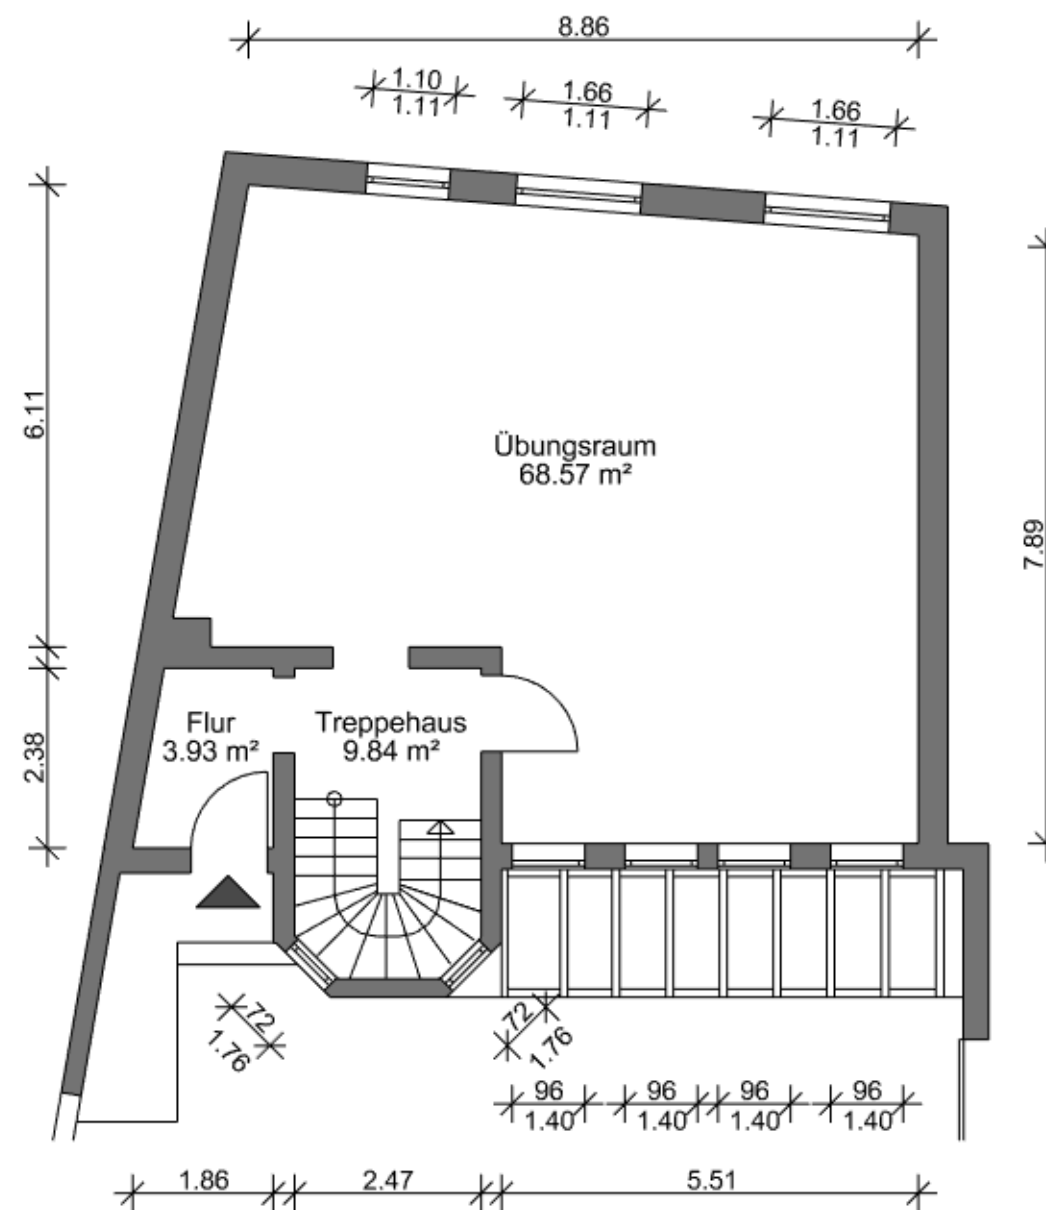
Dimensions are provided for various sections of the plan:

- Top horizontal dimensions: 3.00, 6.03, 99/99, 1.46/70, 73/2.01, 84/70.
- Left vertical dimensions: 4.06, 6.02, 1.96, 1.11, 1.17, 1.48⁵, 1.40, 2.05, 1.75, 1.89.
- Right vertical dimension: 14.38.
- Bottom horizontal dimensions: 1.89, 1.41, 1.12, 2.45, 5.85.

Other features include a 'Rettungsweg' (escape route) and a dashed area labeled 'OL'.

→ VESTA-Immobilien
Luginsland 1
60313 Frankfurt am Main

GE EG		
Übungsraum	68,57	m ²
Flur	3,93	m ²
Treppenhaus	9,84	m ²
GE EG	82,34	m²



PROJEKT

Mörfelder Landstraße 56
60598 Frankfurt am Main



AUFTRAGGEBER

B40 GmbH
Konrad-Adenauer-Str. 25
61191 Rosbach v.d.H.

BESTANDSPLAN

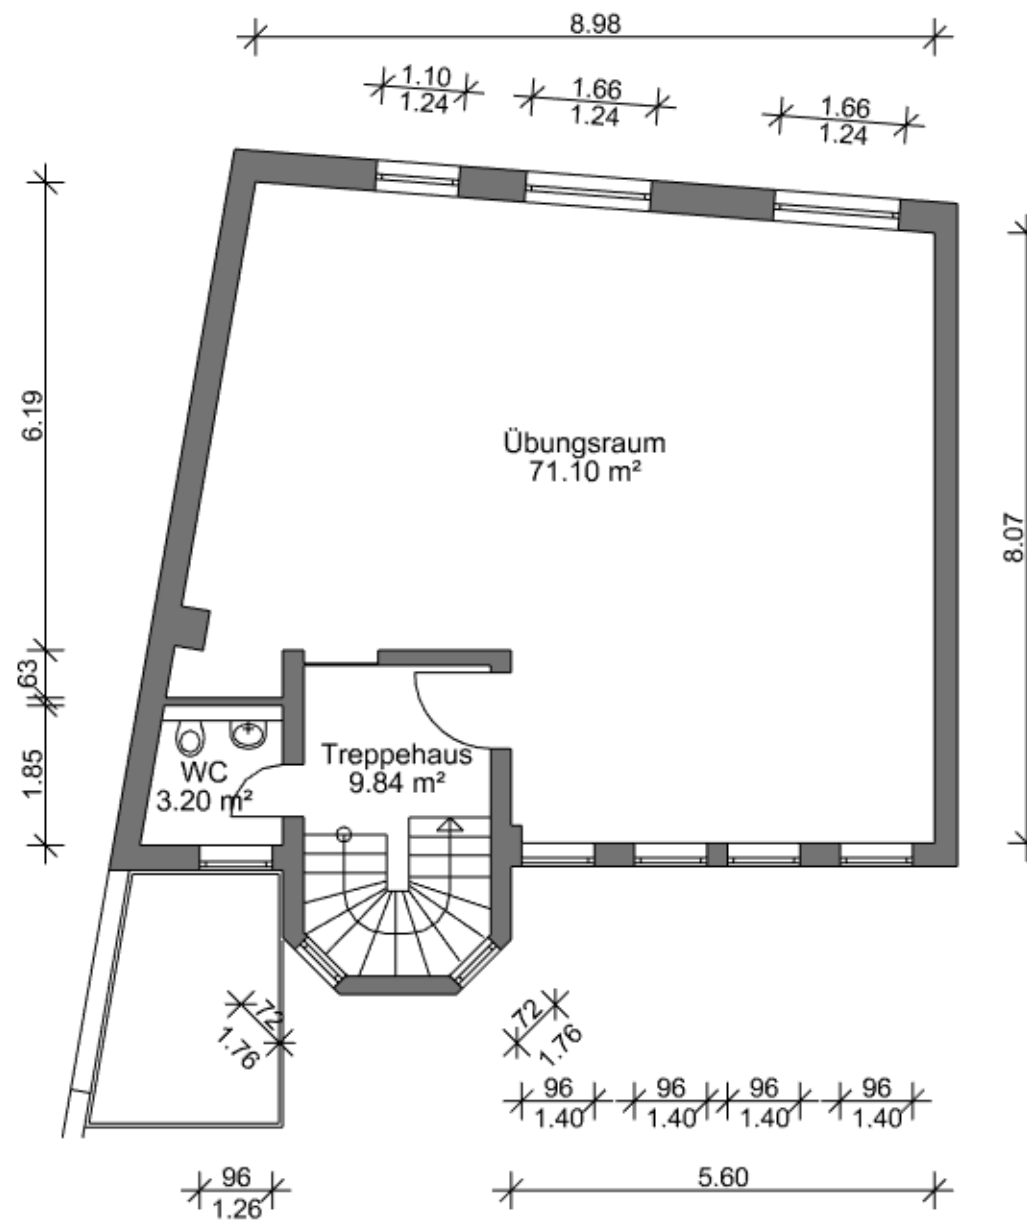
PLAN **NR**
EG Hinterhaus 02

MAßSTAB
1:100
DATUM
13.09.2020

VESTA-Immobilien
Luginsland 1
60313 Frankfurt am Main

GE 1.OG

Übungsraum	71,10 m ²
WC	3,20 m ²
Treppenhauss	9,84 m ²
GE 1.OG	84,14 m²

**PROJEKT**

Mörfelder Landstraße 56
60598 Frankfurt am Main

**AUFTRAGGEBER**

B40 GmbH
Konrad-Adenauer-Str. 25
61191 Rosbach v.d.H.

BESTANDSPLAN

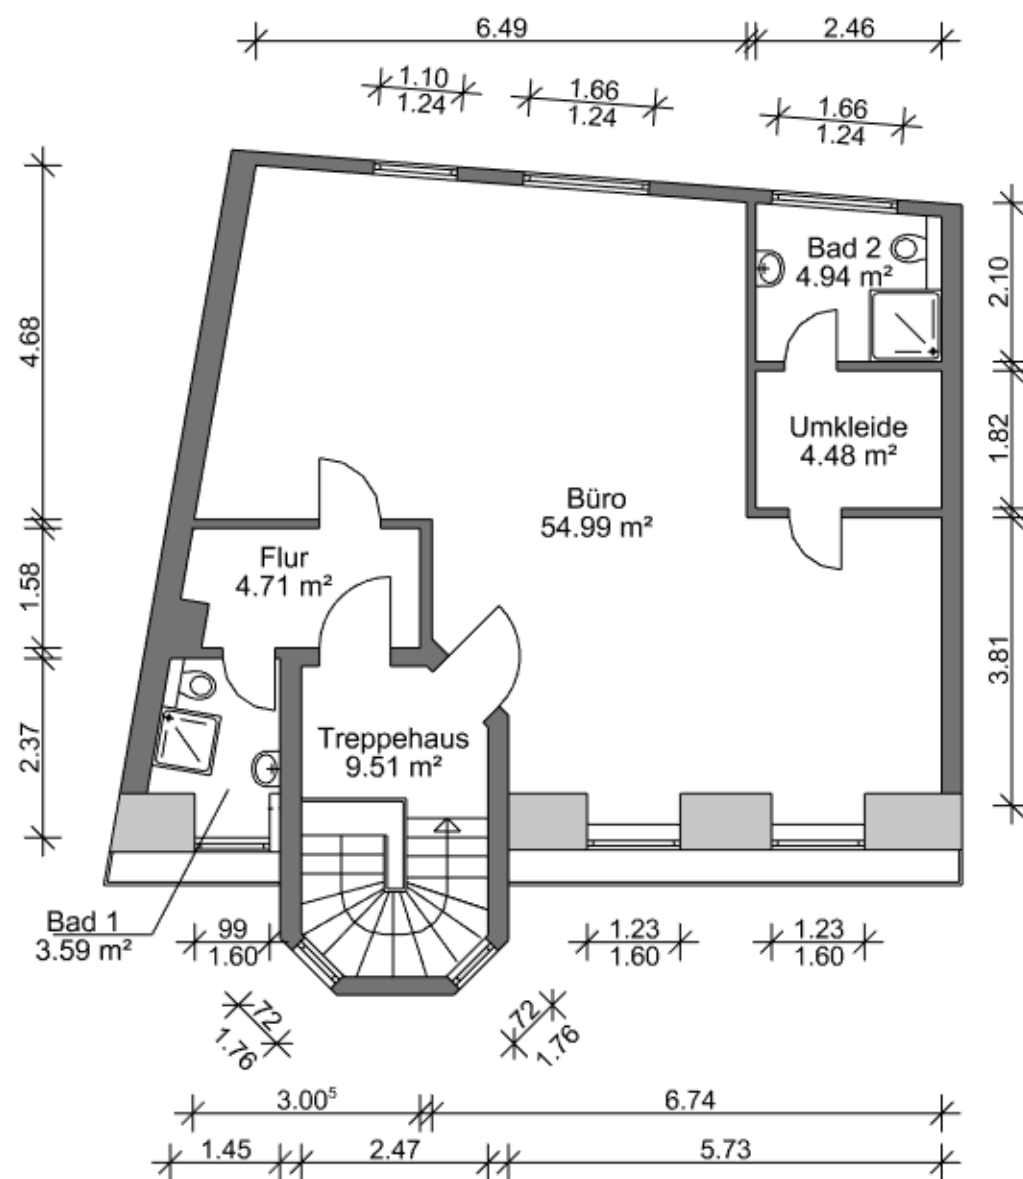
PLAN	NR
1.OG Hinterhaus	03

MAßSTAB
1:100
DATUM
13.09.2020

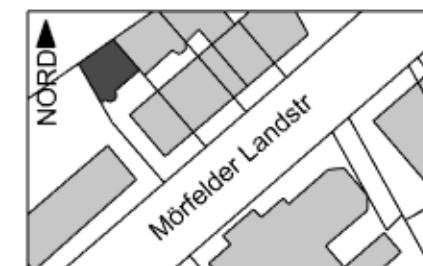
VESTA-Immobilien
Luginsland 1
60313 Frankfurt am Main

GE DG

Büro	54,99 m ²
Bad 1	3,59 m ²
Flur	4,71 m ²
Bad 2	4,94 m ²
Umkleide	4,48 m ²
Treppenhaus	9,51 m ²
GE DG	82,22 m²

**PROJEKT**

Mörfelder Landstraße 56
60598 Frankfurt am Main

**AUFTRAGGEBER**

B40 GmbH
Konrad-Adenauer-Str. 25
61191 Rosbach v.d.H.

BESTANDSPLAN

PLAN	NR
DG Hinterhaus	04

**MAßSTAB**

1:100

DATUM

13.09.2020

VESTA-Immobilien

Luginsland 1
60313 Frankfurt am Main