


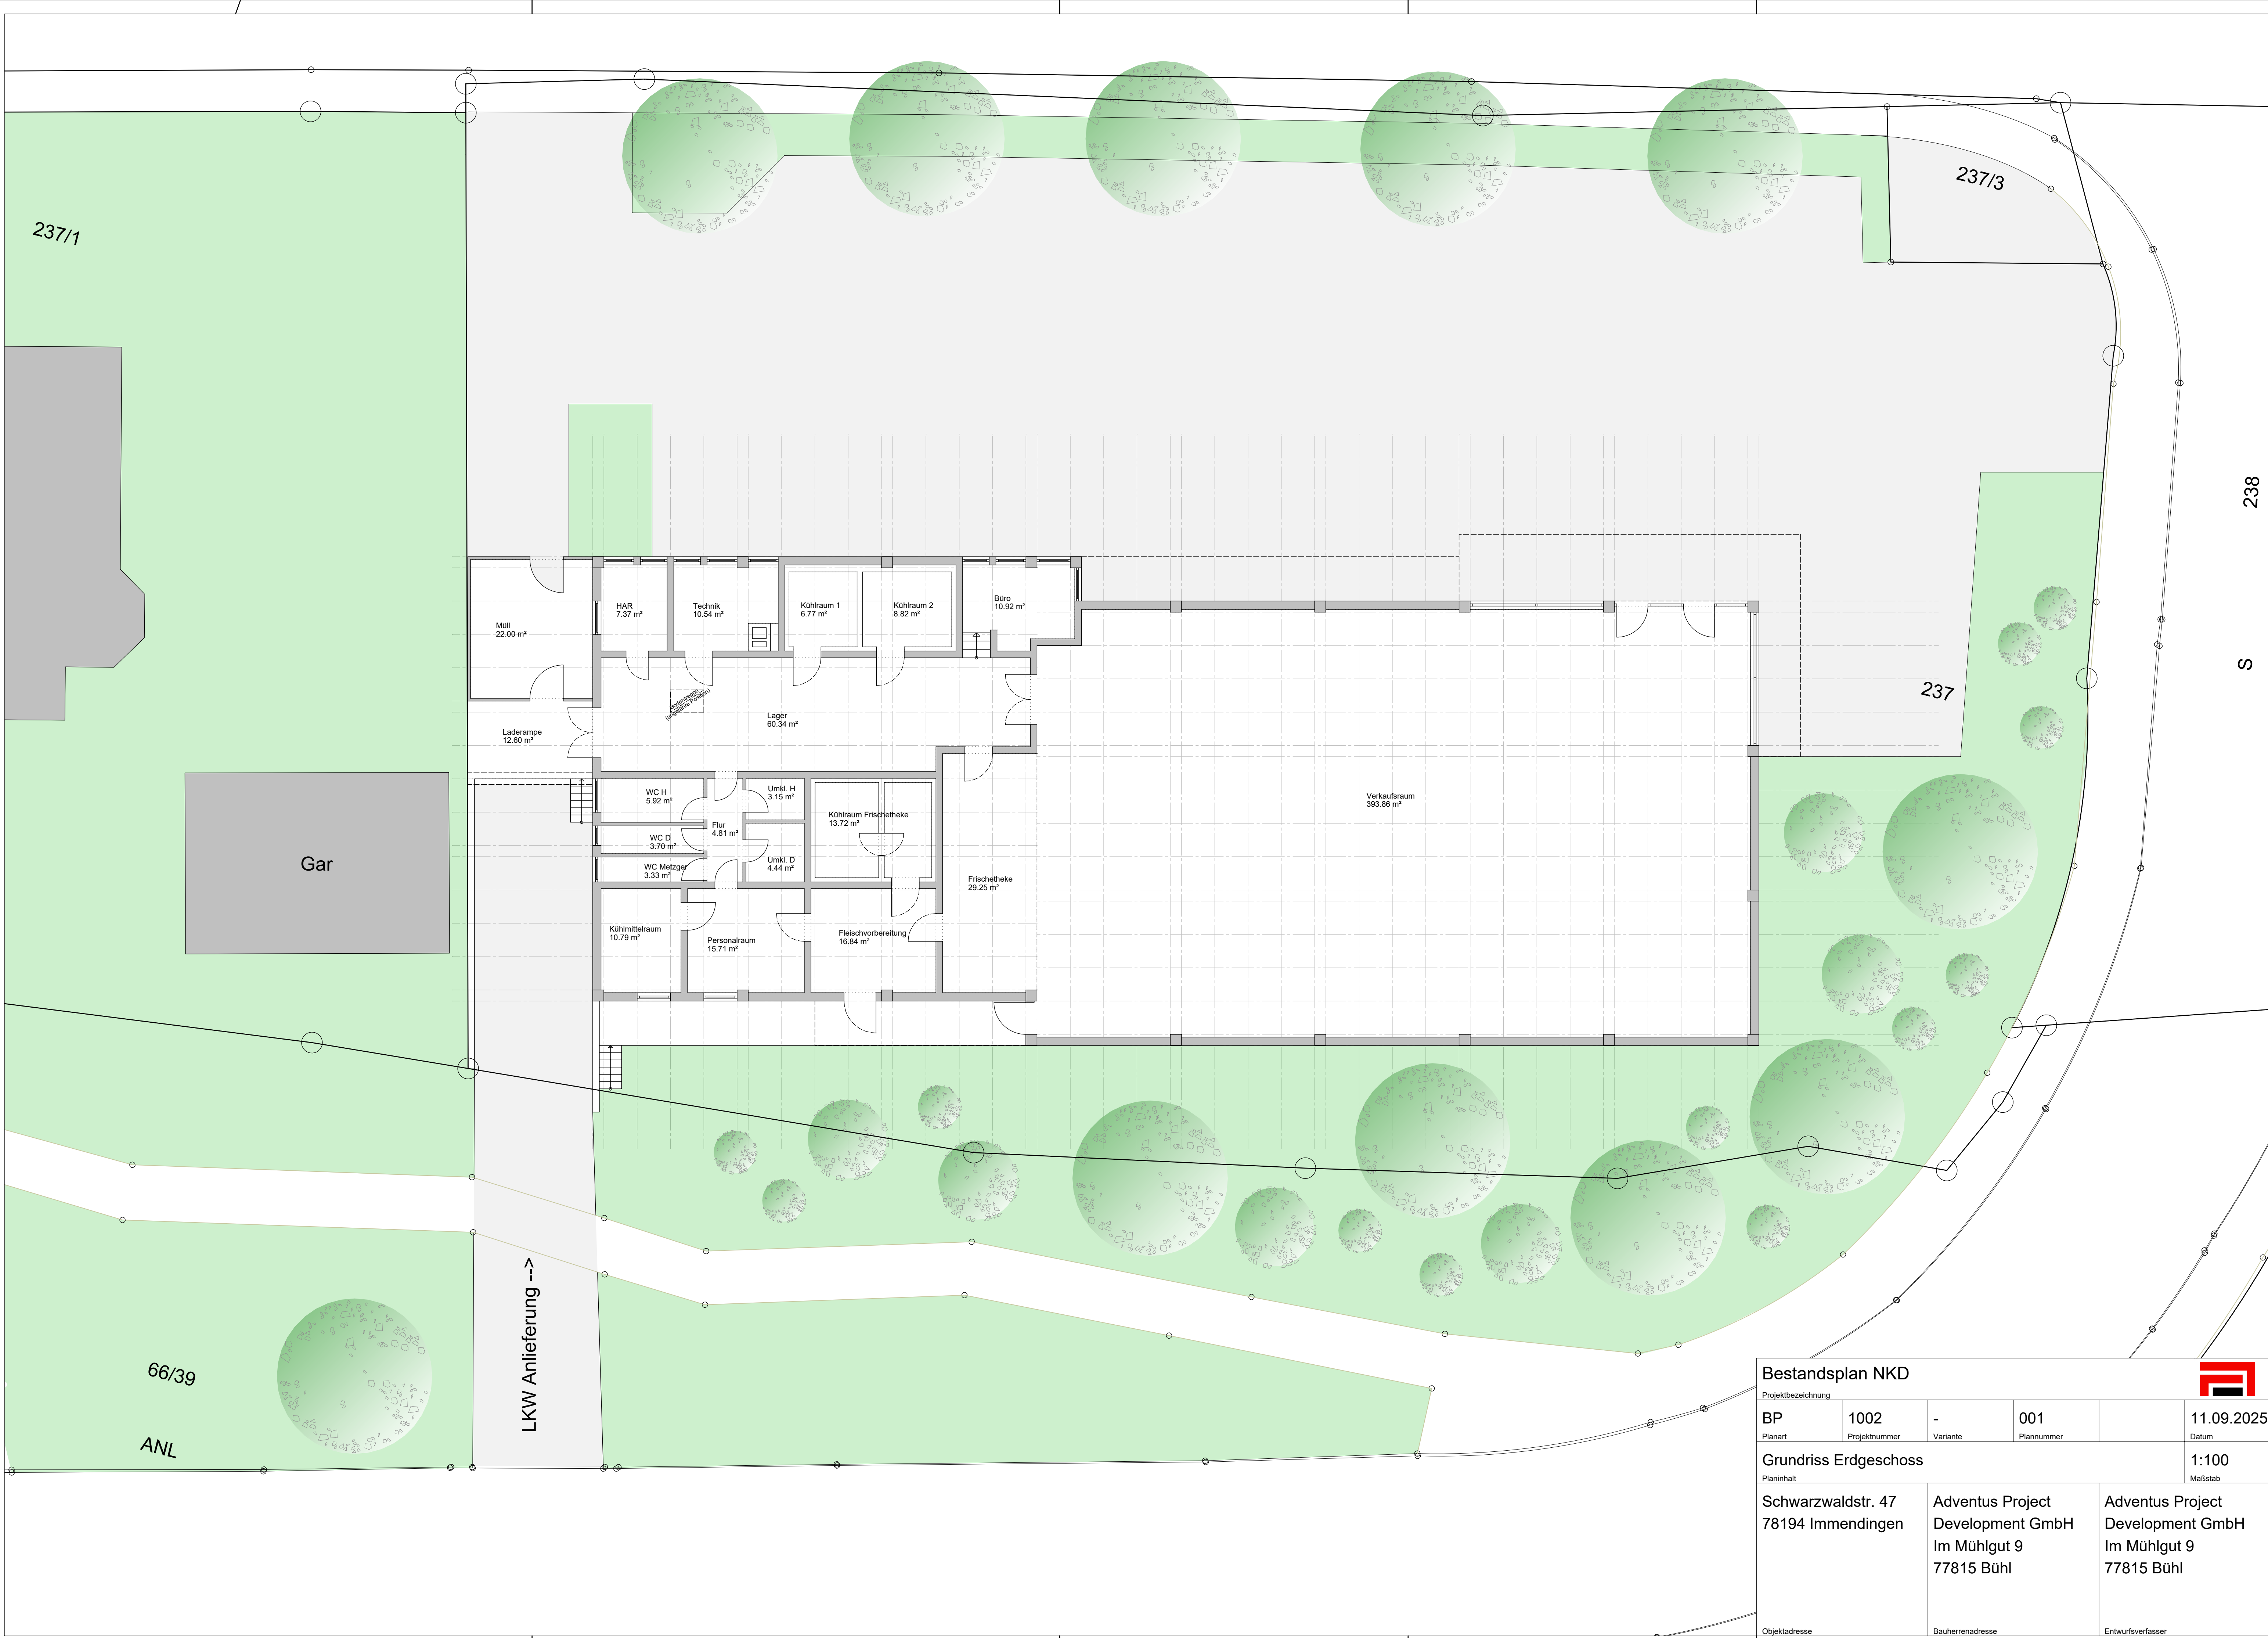

Bestandsplan NKD

Projektbezeichnung					
BP	1002	-	001		11.09.2025
Planart	Projektnummer	Variante	Plannummer		Datum

Grundriss Erdgeschoss

Planinhalt					1:100
					Maßstab

Schwarzwaldstr. 47 78194 Immendingen		Adventus Project Development GmbH Im Mühlgut 9 77815 Bühl	Adventus Project Development GmbH Im Mühlgut 9 77815 Bühl
Objektadresse		Bauherrenadresse	Entwurfsverfasser