




Bldgmarkus:loch@b14-s03-arubi.uni-kl.de:250917:PSIDrucken-(Datum:1/12/2008)(Zeit:09:31:05)[Drucker:hp2501]

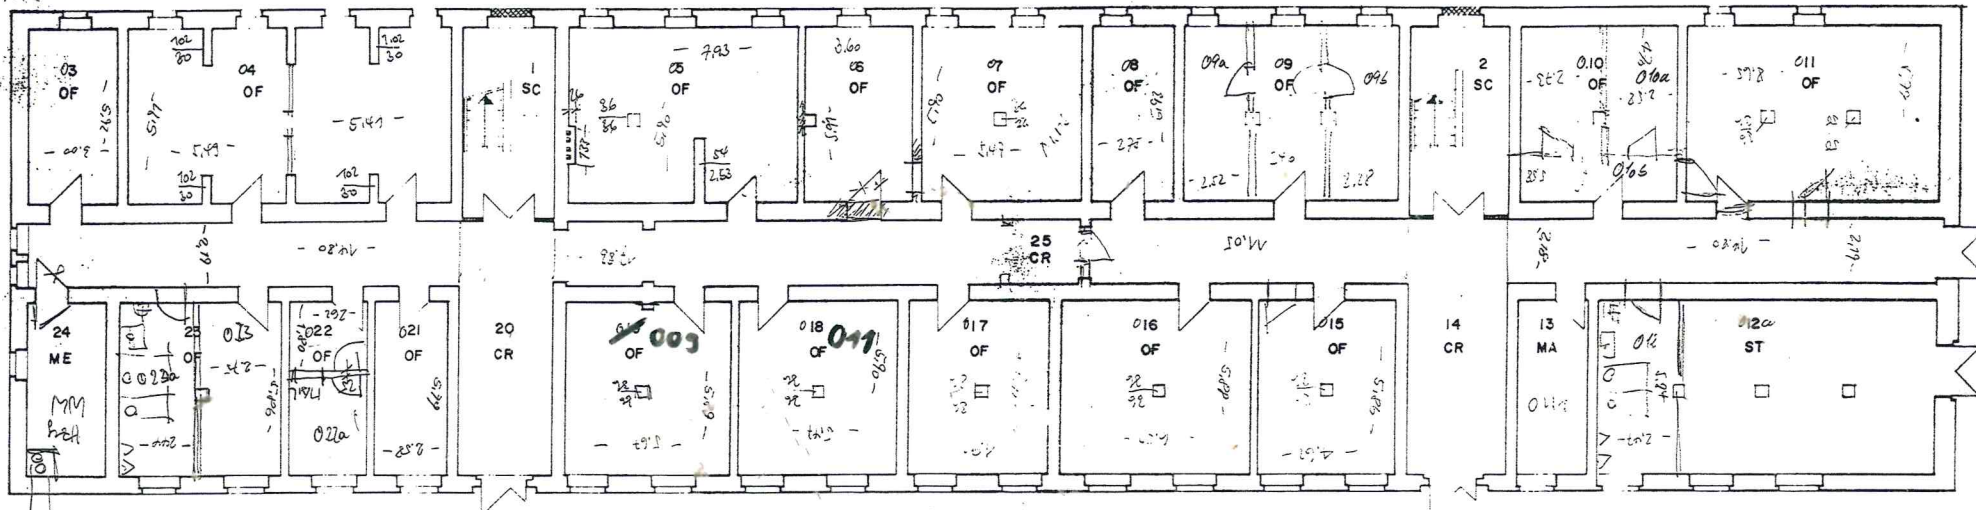

KELLERGESCHOSS
BASEMENT

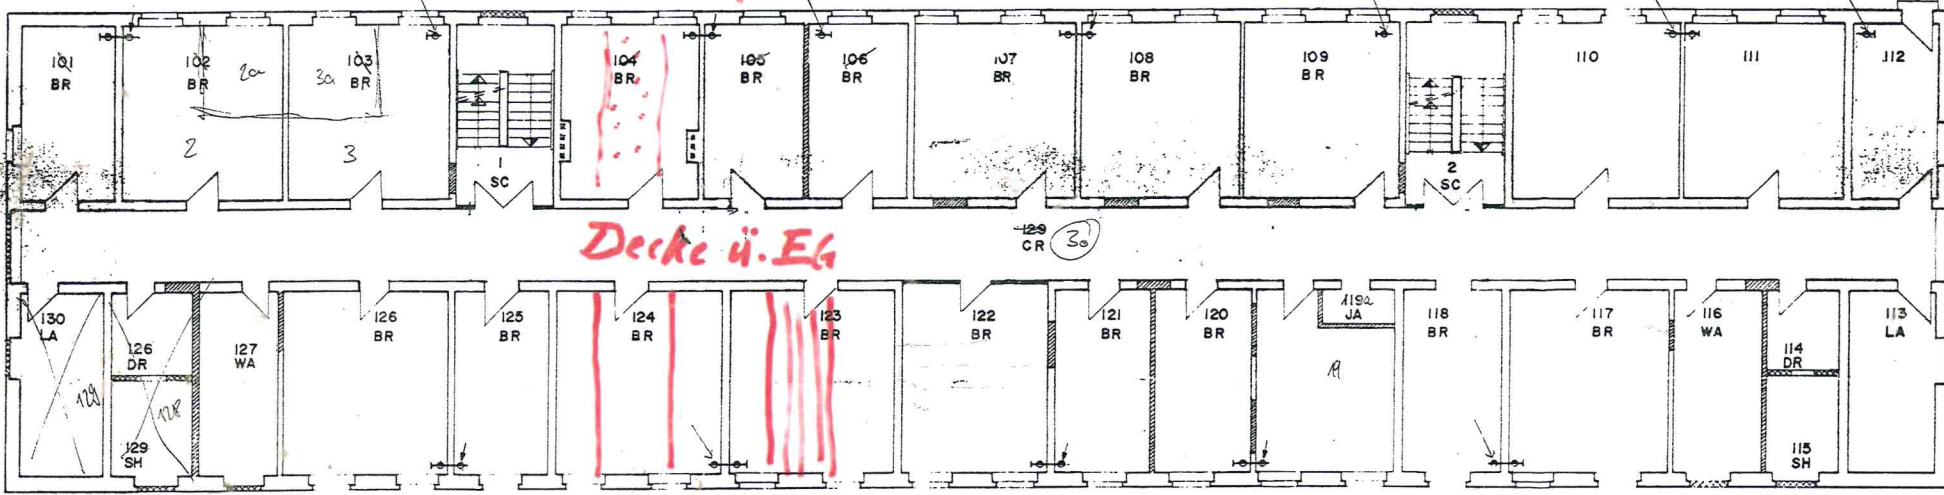

ERDGESCHOSS
GROUND FLOOR

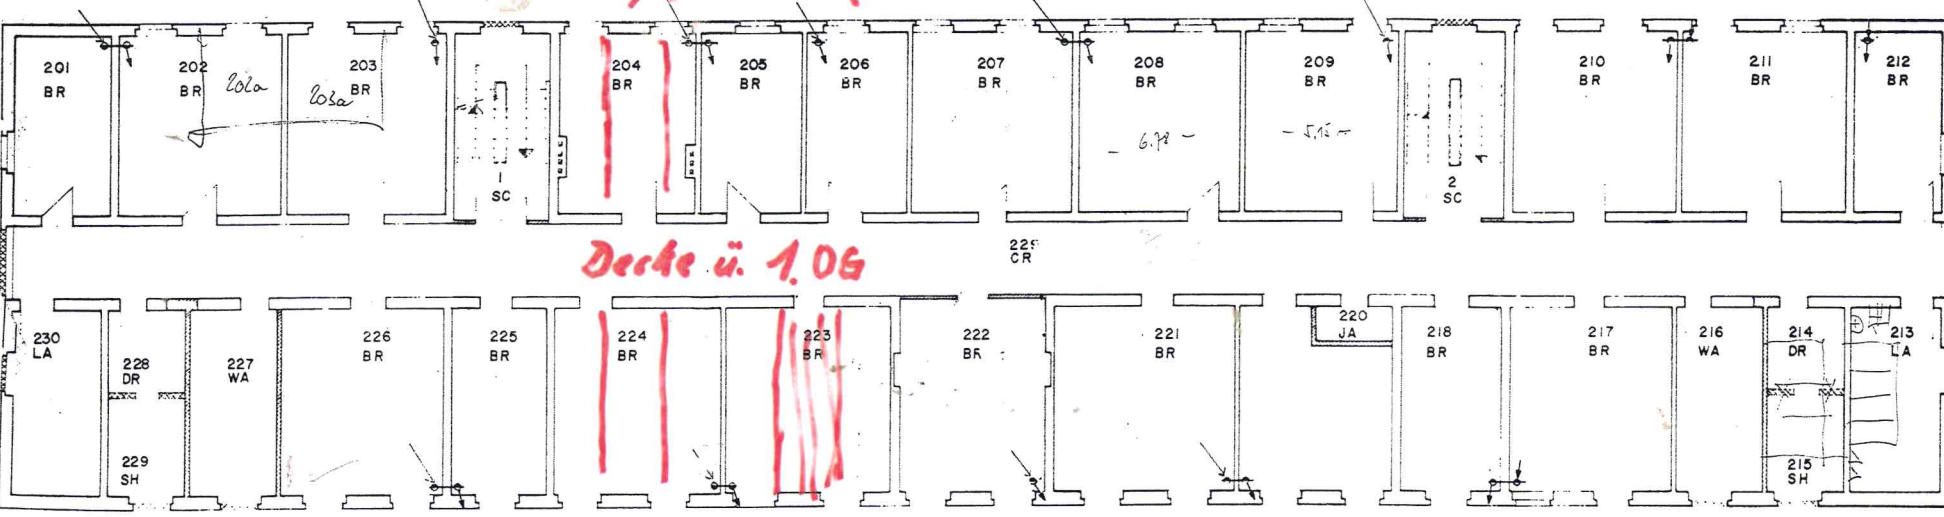

I. OBERGESCHOSS
FIRST FLOOR

Putz entf.

Decke ü. EG

Fußb. entf.

Decke ü. 1. OG

THIS DRAWING IS THE PROPERTY OF THE ARCHITECT AND IS NOT TO BE REPRODUCED OR COPIED IN ANY MANNER WITHOUT HIS WRITTEN CONSENT.

RESIDENT: ROSS D. DAVIS
DATE: 21.09.07

Die Übereinstimmung mit der tatsächlichen Ausführung wird bescheinigt.

As-Built

WOLF & SOFSKY
HOCH-, TIEF- UND STRABENBAU-UNTERNEHMUNG
ZWEIWECHSELN

TRUPPENUNTERKUNFT
HUSTERHÖH-KASERNE
PIRMASENS
GEBÄUDE 4618

1:100

15 BESTANDSPLAN ANTENNENANLAGE

P-9477s