



■ Dachgeschosswohnung

projekt J.-B.-Straub-Straße 4
82069 Schäftlarn

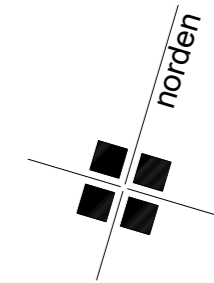

■ Bestandspläne

planinhalt Dachgeschoss
M 1:100

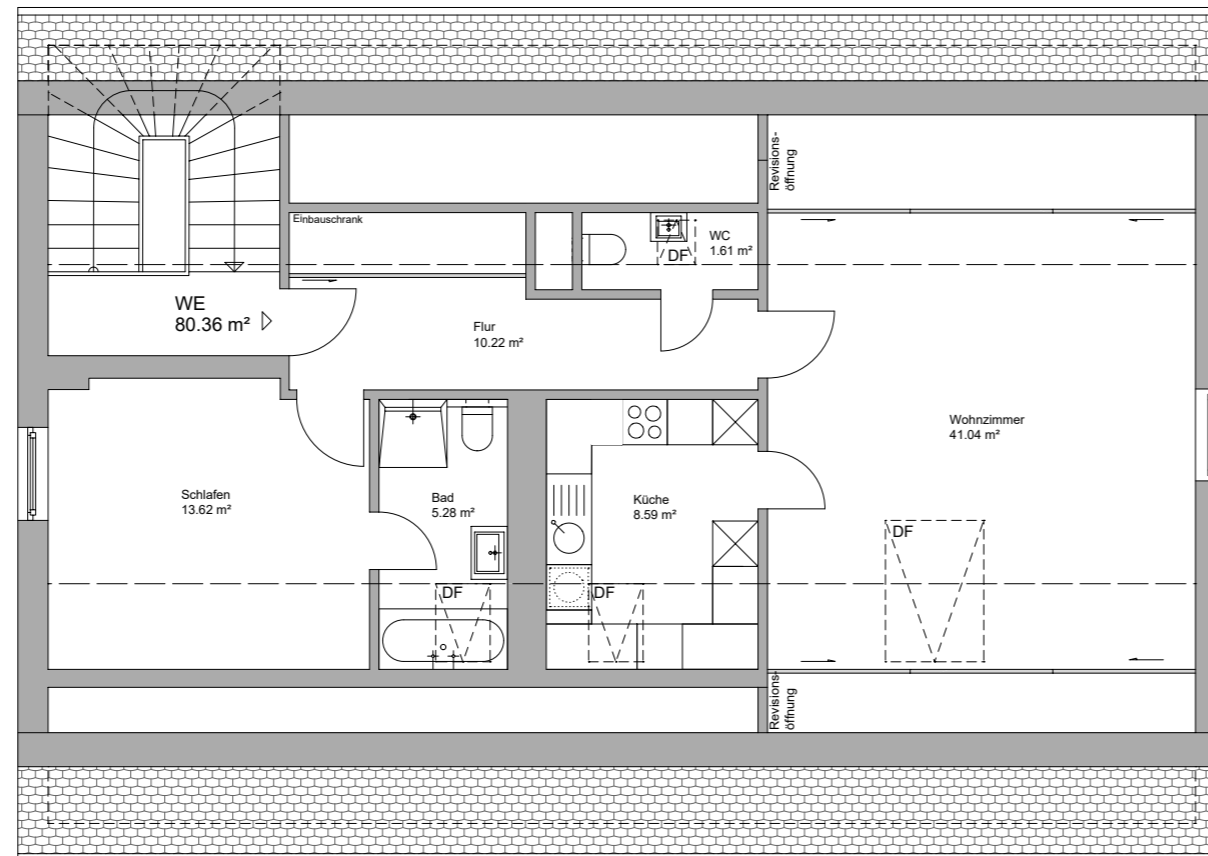

40

■ homuth+trappe architekten

MÜNCHEN · LEIPZIG · BERLIN

architekt Elsässer Straße 27

80796 München

fon 089 / 20 00 52 990

e-mail: muenchen@homuth-architekten.de

bearbeiter: bh

Datum, Unterschrift

F-DG

Plannummer

■ München, den 10.09.2024

