

AISWASSER



Liegenschaftskarte

Gemarkung Lahr, Flurstück 6310/1

Stand: WMS - aktuell
1:500



Die Inhalte des Geoportals werden ausschließlich zu Informationszwecken bereitgestellt. Rechtsverbindliche Auskünfte erhalten Sie bei den Trägern der öffentlichen Aufgabe. Die geometrische Genauigkeit der Kartendarstellung kann eingeschränkt sein.



0008
D 212.31
S 209.83

Geo Basisdaten © LGL, www.lgl-bw.de

Stadt Lahr, 09.07.2024 (gedruckt von Benutzer buergerskumpf)

WASSER

6310/1



Planauskunft
Bestandsplan



regioDATA


badenova NETZE
Zuverlässig und vor Ort

Maßstab: 1:250
Sparten: Wasser
Datum: 5.08.2024 10:22:42

Lahr/Schwarzwald, Lahr
In der Breite 34

PNr.: W1475285

STROM



Bestandsplan - vertraulich -

erstellt am: 05.08.2024 / 10:14

erstellt durch: Hans-Peter Göppert

Maßstab: 1:500

gültig bis: 19.08.2024


Seite(n): 1 von 1

Auskunfts-Nr.: 72602143

Beschreibung: Inder Breite 34, 77933 Lahr

Die Kabellänge und/oder -tiefe kann sich nachträglich verändert haben. Es besteht daher die Pflicht, die genaue Tiefe und Lage durch Suchschlitze festzustellen. Maßangaben sind unverbindlich. Bitte melden Sie sich bei freigelegten Kabeln unter 07821 2800. Beachten Sie alle zur Planauskunft beigefügten Dokumente. Die Flurkarten dürfen nur zum Zweck der Schadensvermeidung verwendet werden.
Geobasisdaten: © LGL BW, www.lgl-bw.de

Seiten

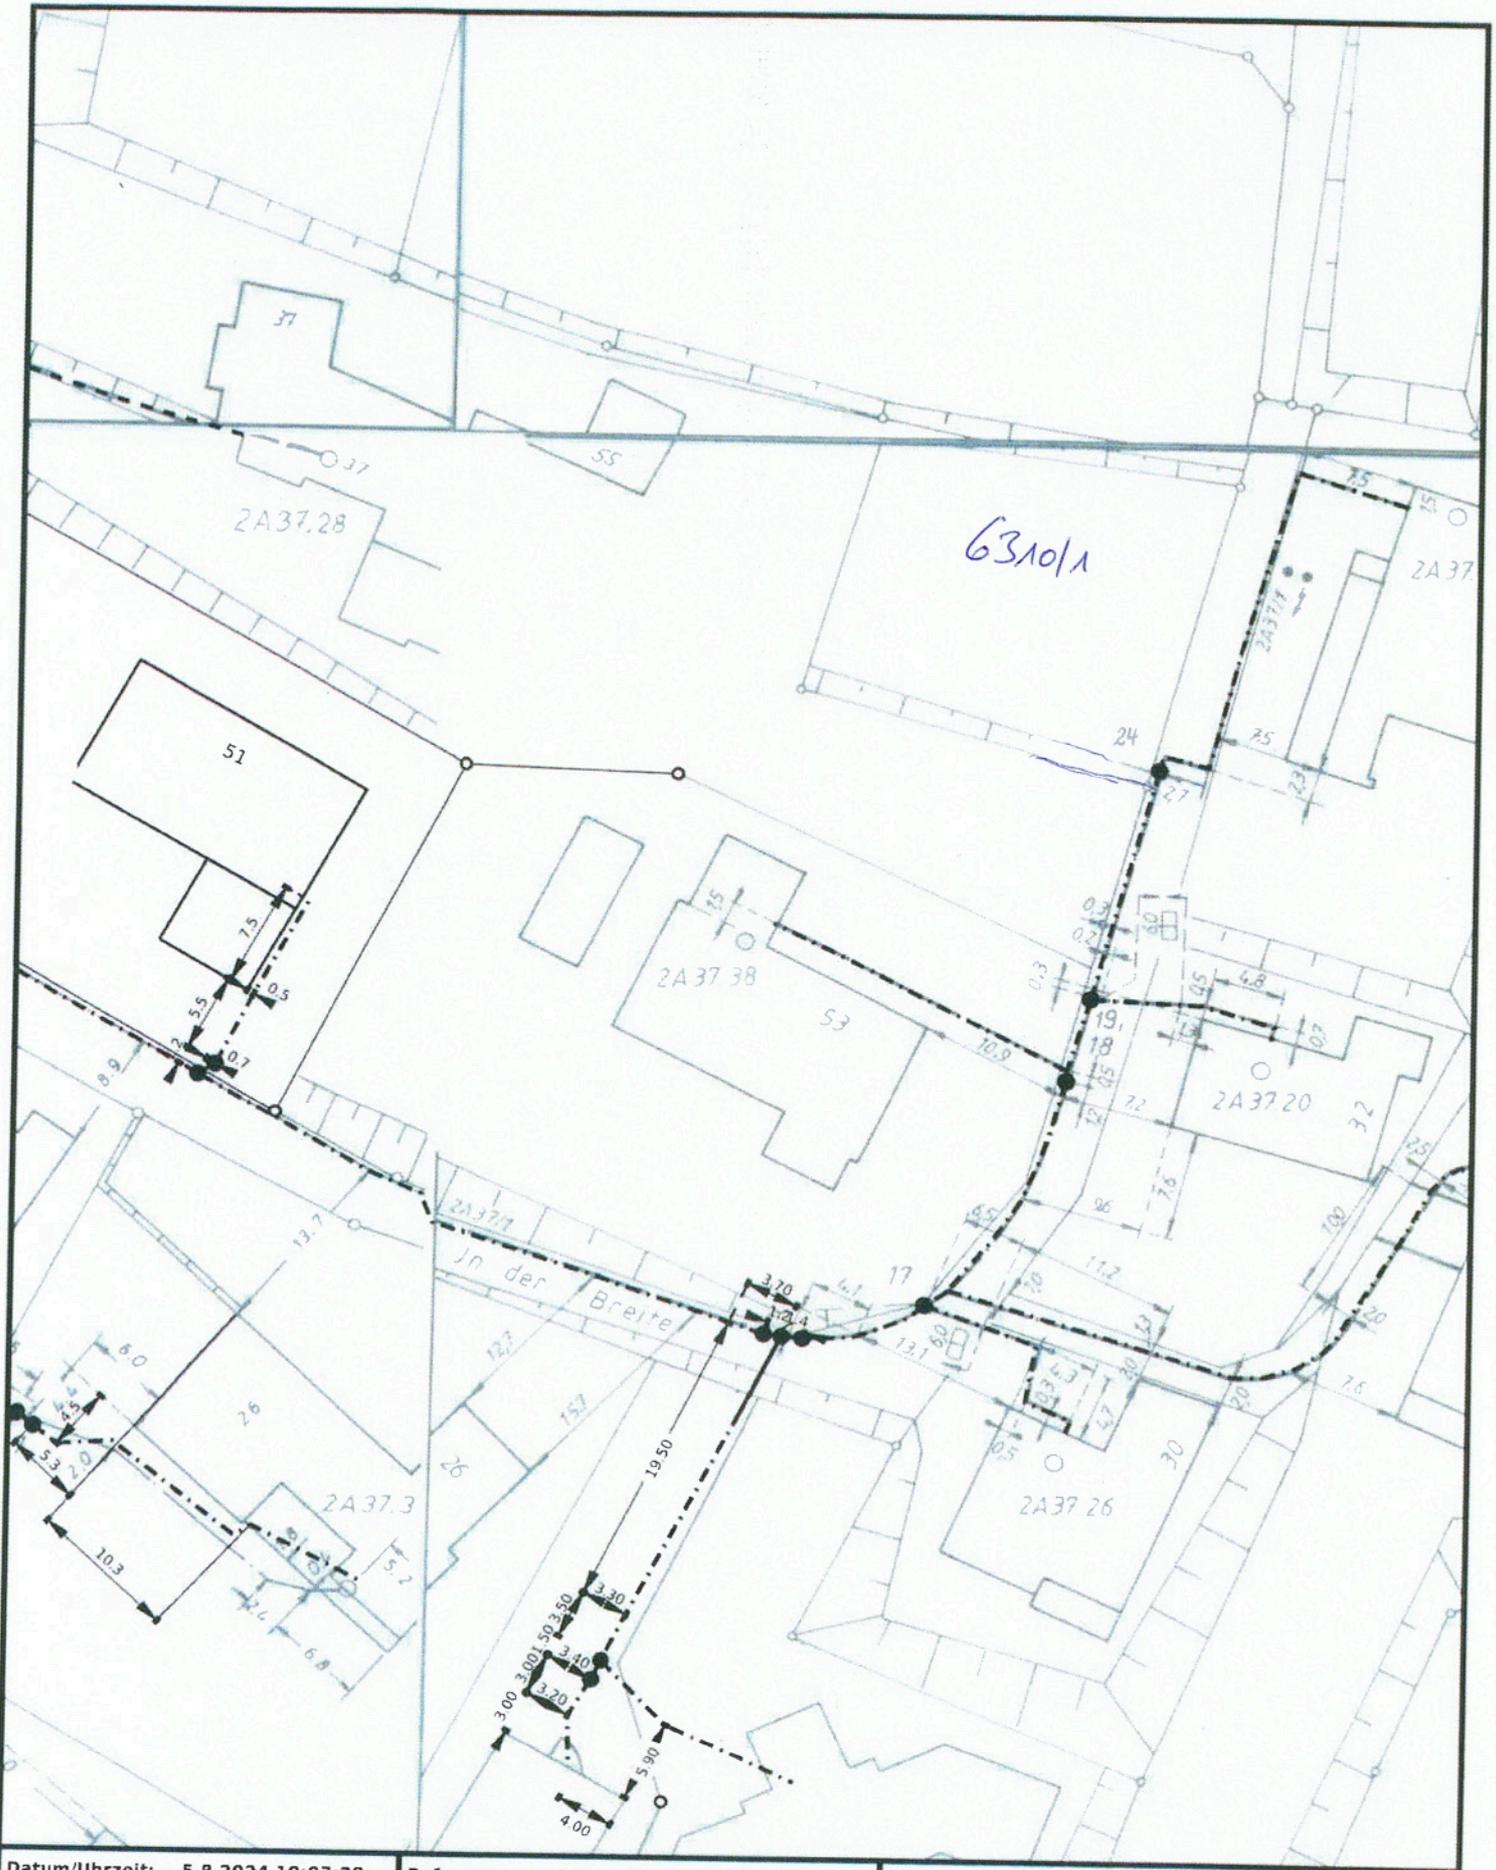

Datum/Uhrzeit: 5.8.2024 10:07:28	Referenznr.: 9147135
In der Breite 53 77933 Lahr/Schwarzwald	
PTI 31 Offenburg / Offenburg	
Maßstab: 1:500	gültig bis: 4.9.2024

Trassenauskunft Kabel



ERDGAS

631011


34

6297

53

32

6298

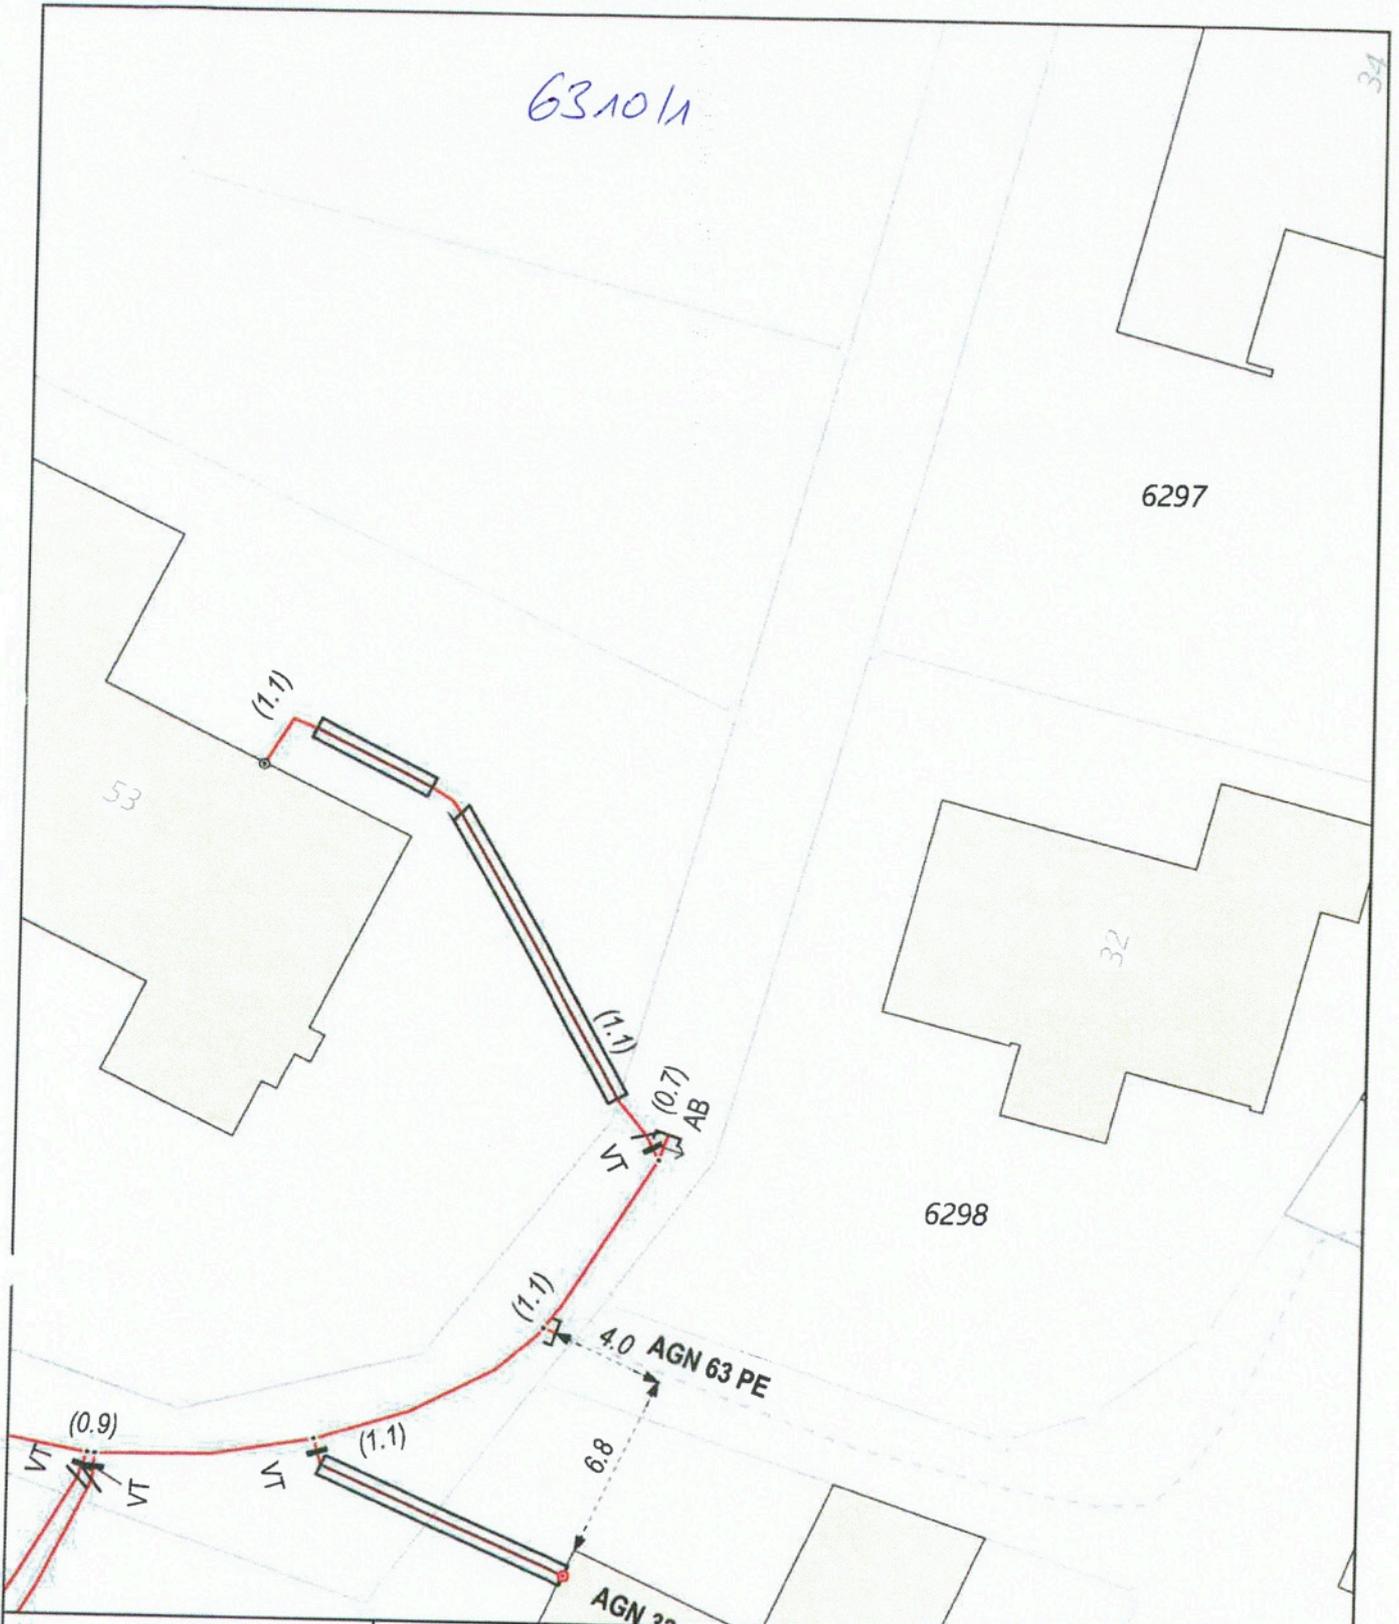

Planauskunft
Bestandsplan



regioDATA

badenova NETZE
Zuverlässig und vor Ort

Maßstab: 1:250
Sparten: Erdgas
Datum: 5.08.2024 10:22:46

Lahr/Schwarzwald, Lahr
In der Breite 34

PNr.: G1476266