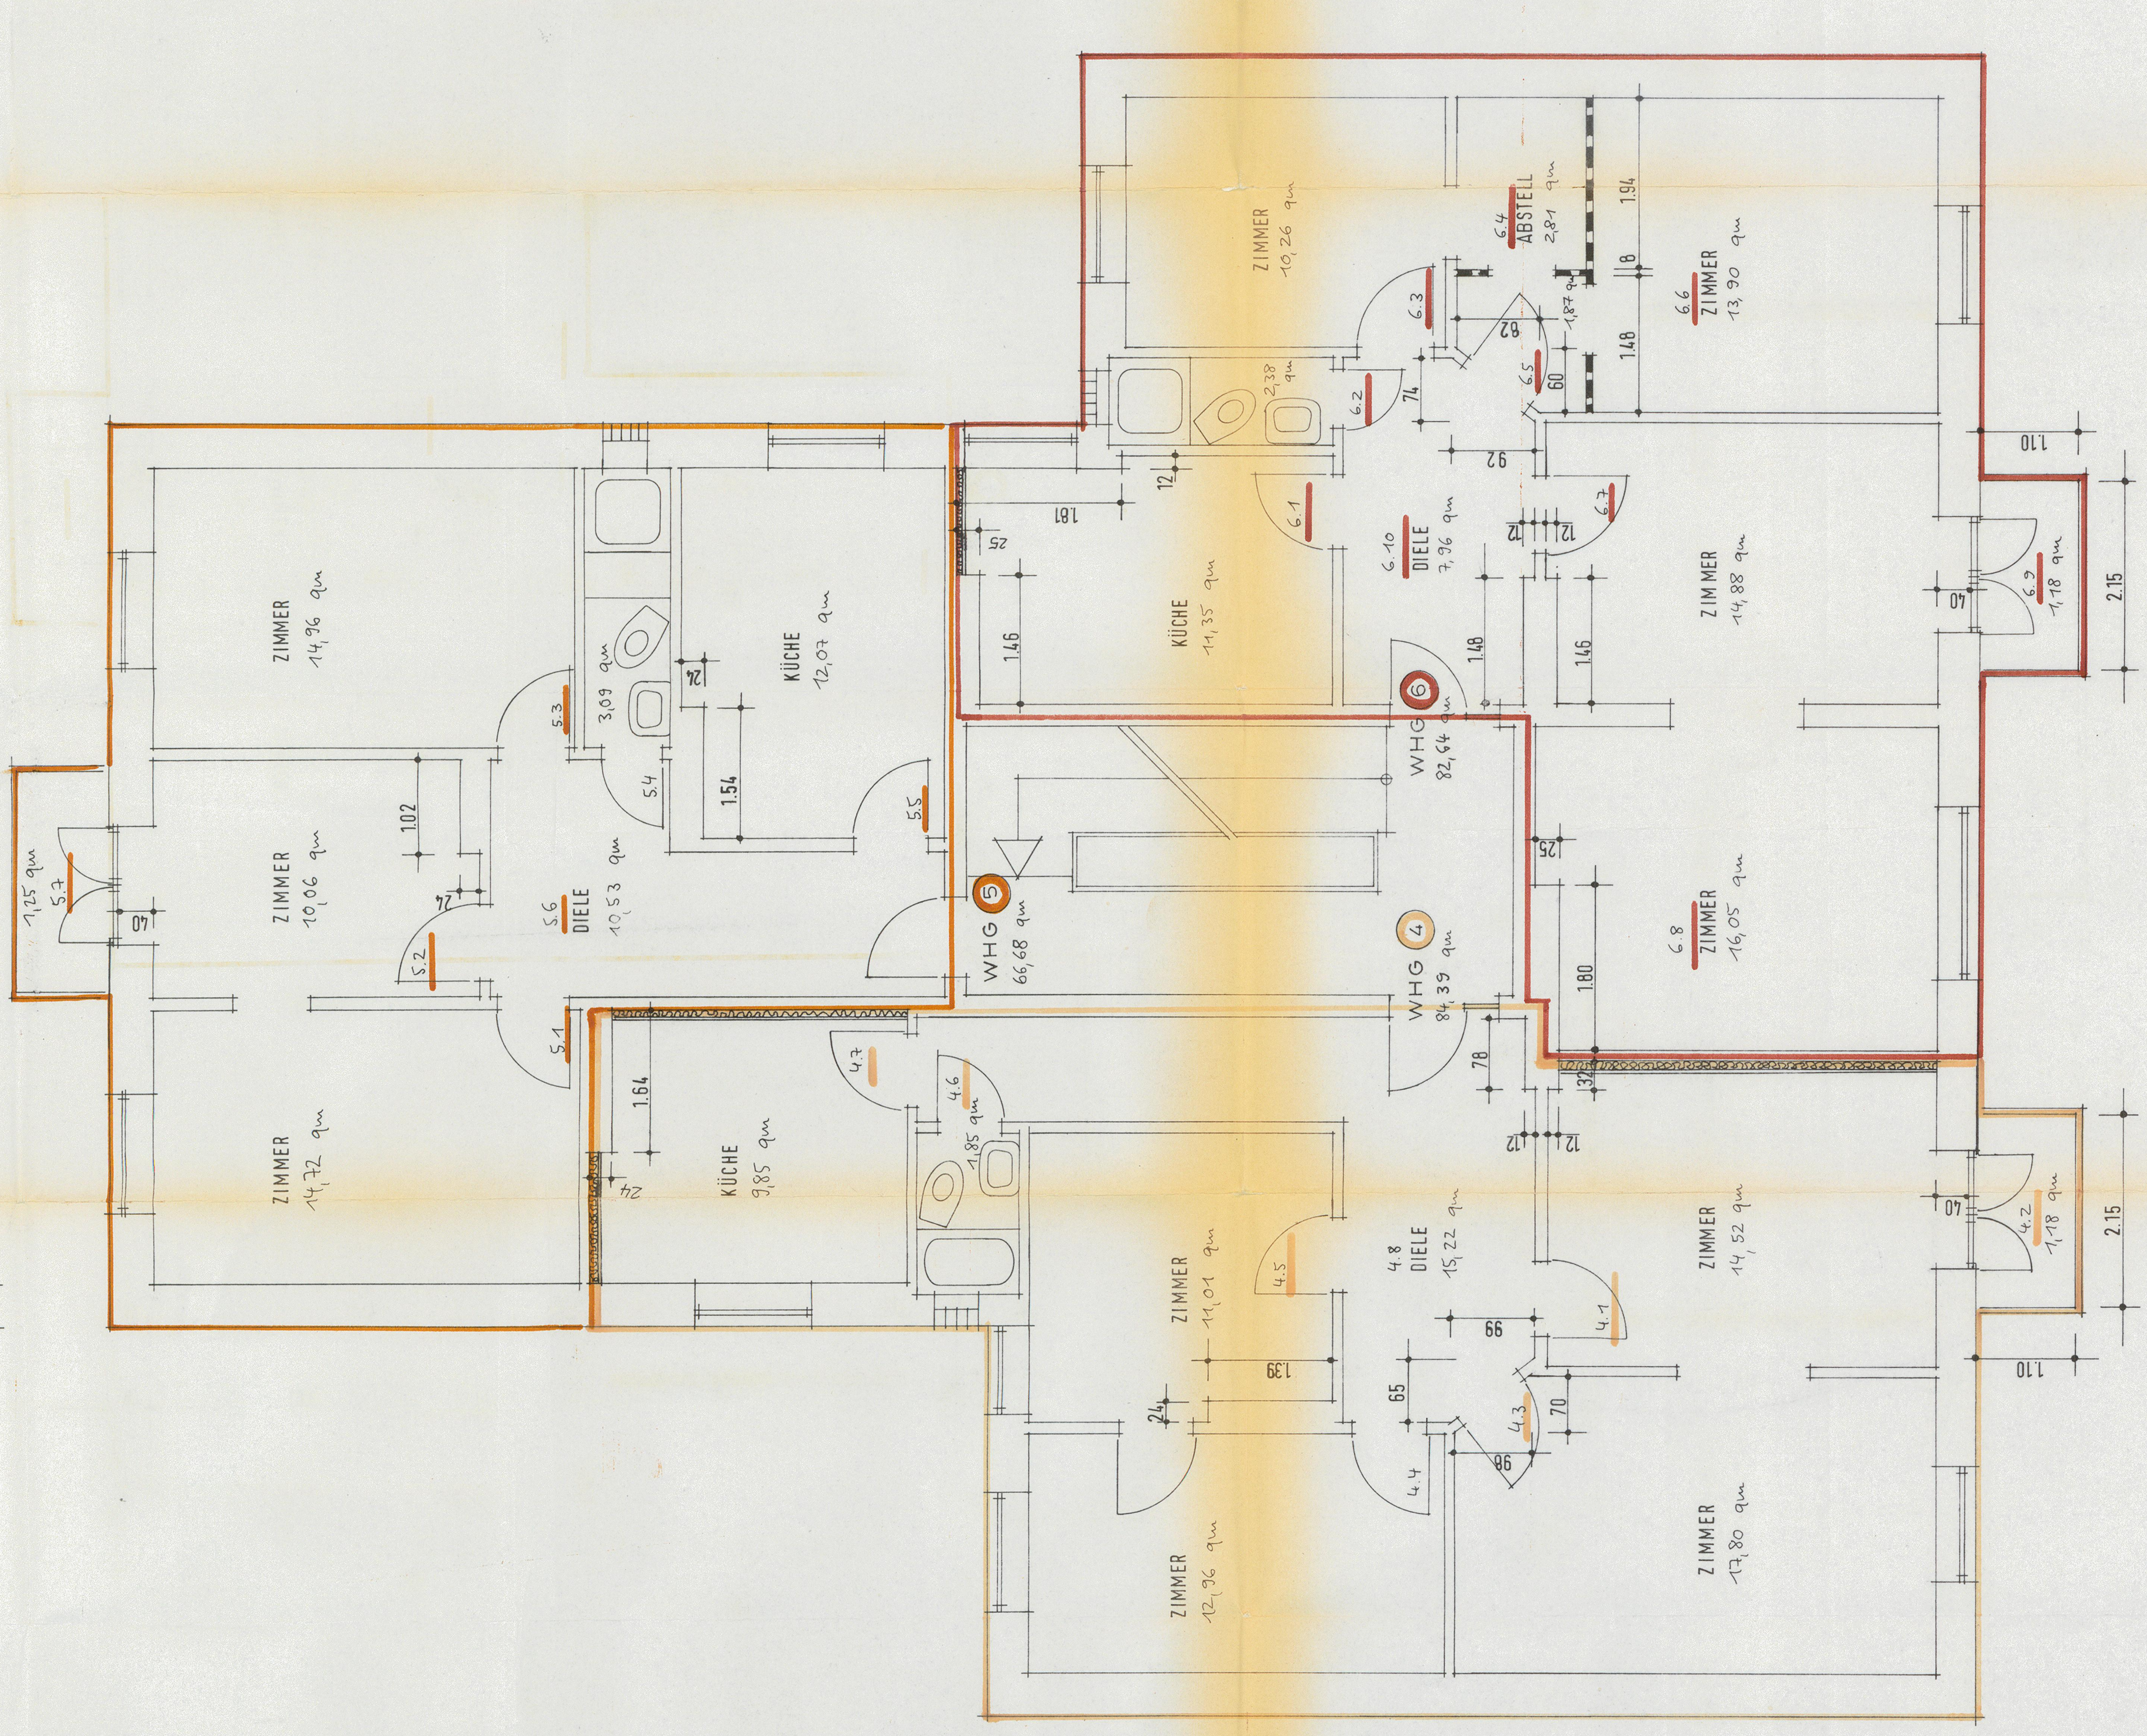
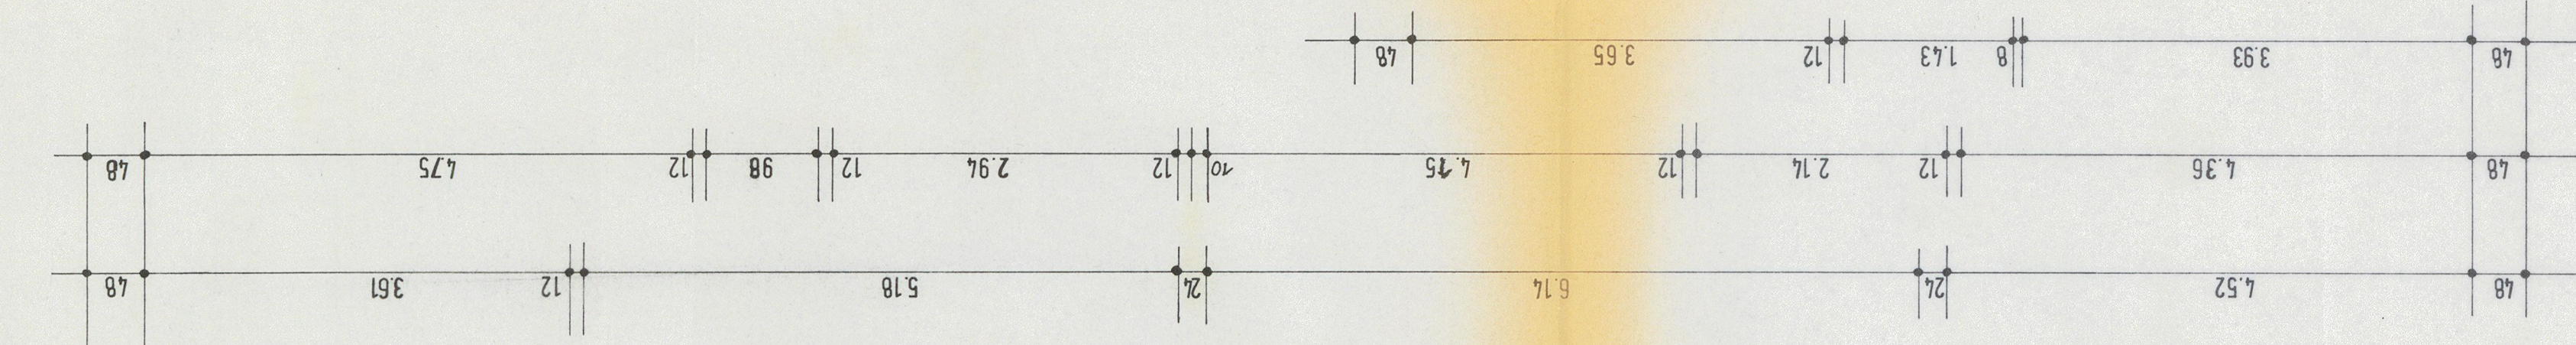
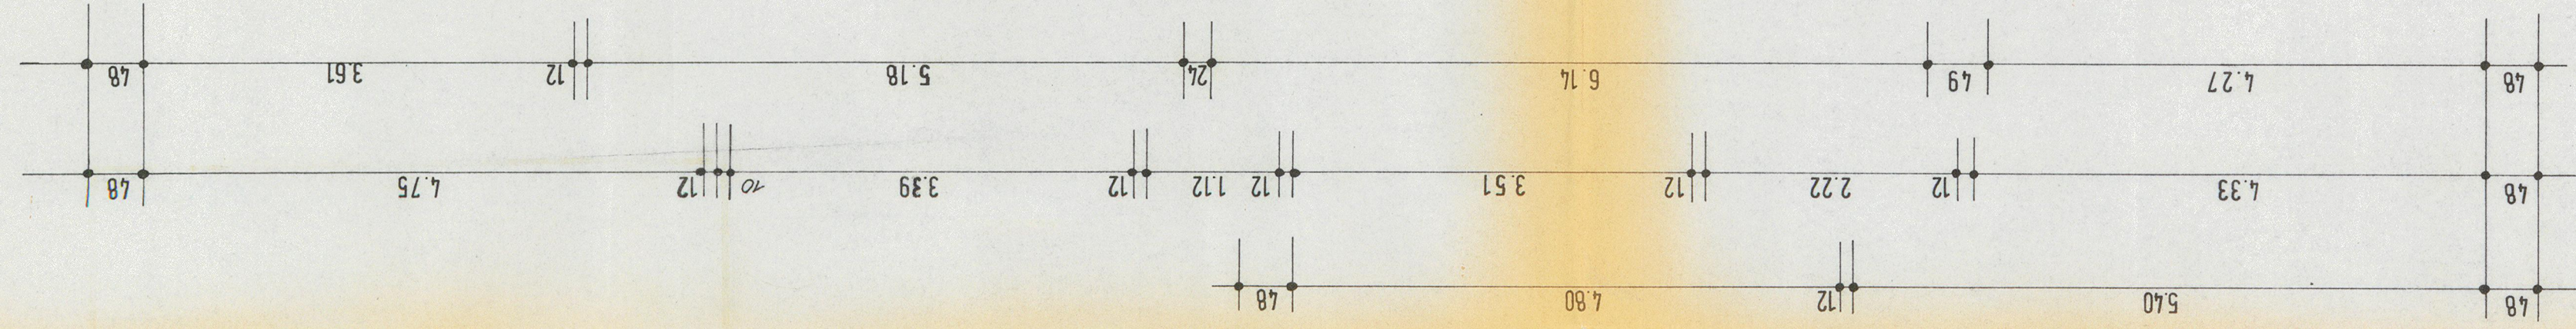
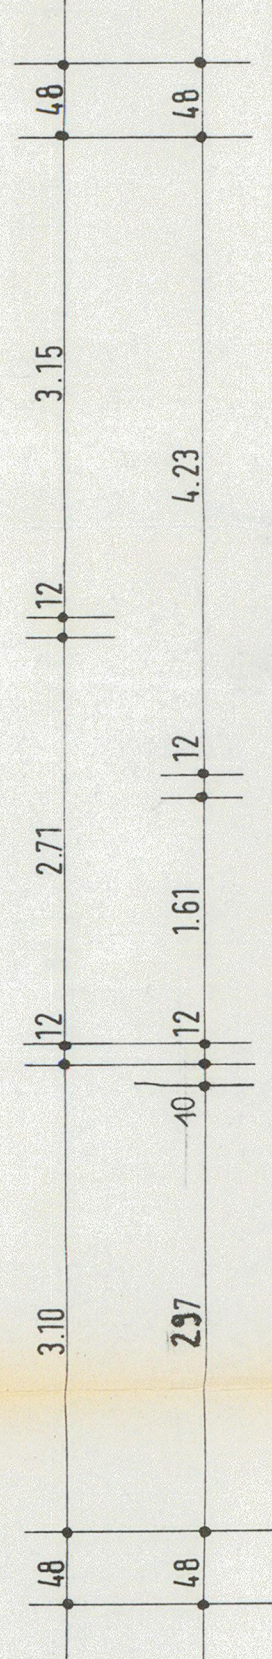



ING. BÜRO GMBH - BDB
Planung - Statik - Bauregie
Eppend Weg 280 - 2000 Hamburg 20
Tel. 479111 - 404739

STANDAC

BV: SCHOTTMÜLLERSTR. 31 HH 20
BH: J. LUNKENHEIMER U.A.
BAUTEIL: BESTANDSPLAN 1. OG.
GEZ. H.A.

MASSTAB: 1 : 50
DATUM: 10.10.80
BLATT-NR.: 5

ALLE MASSE SIND AM BAU ZU PRÜFEN
BAUHERR: *[Signature]*
STANDAC: *[Signature]*