




Bestandsplan Bürogebäude Nord
Ten-Brink-Str. 14, 78269 Volkertshausen

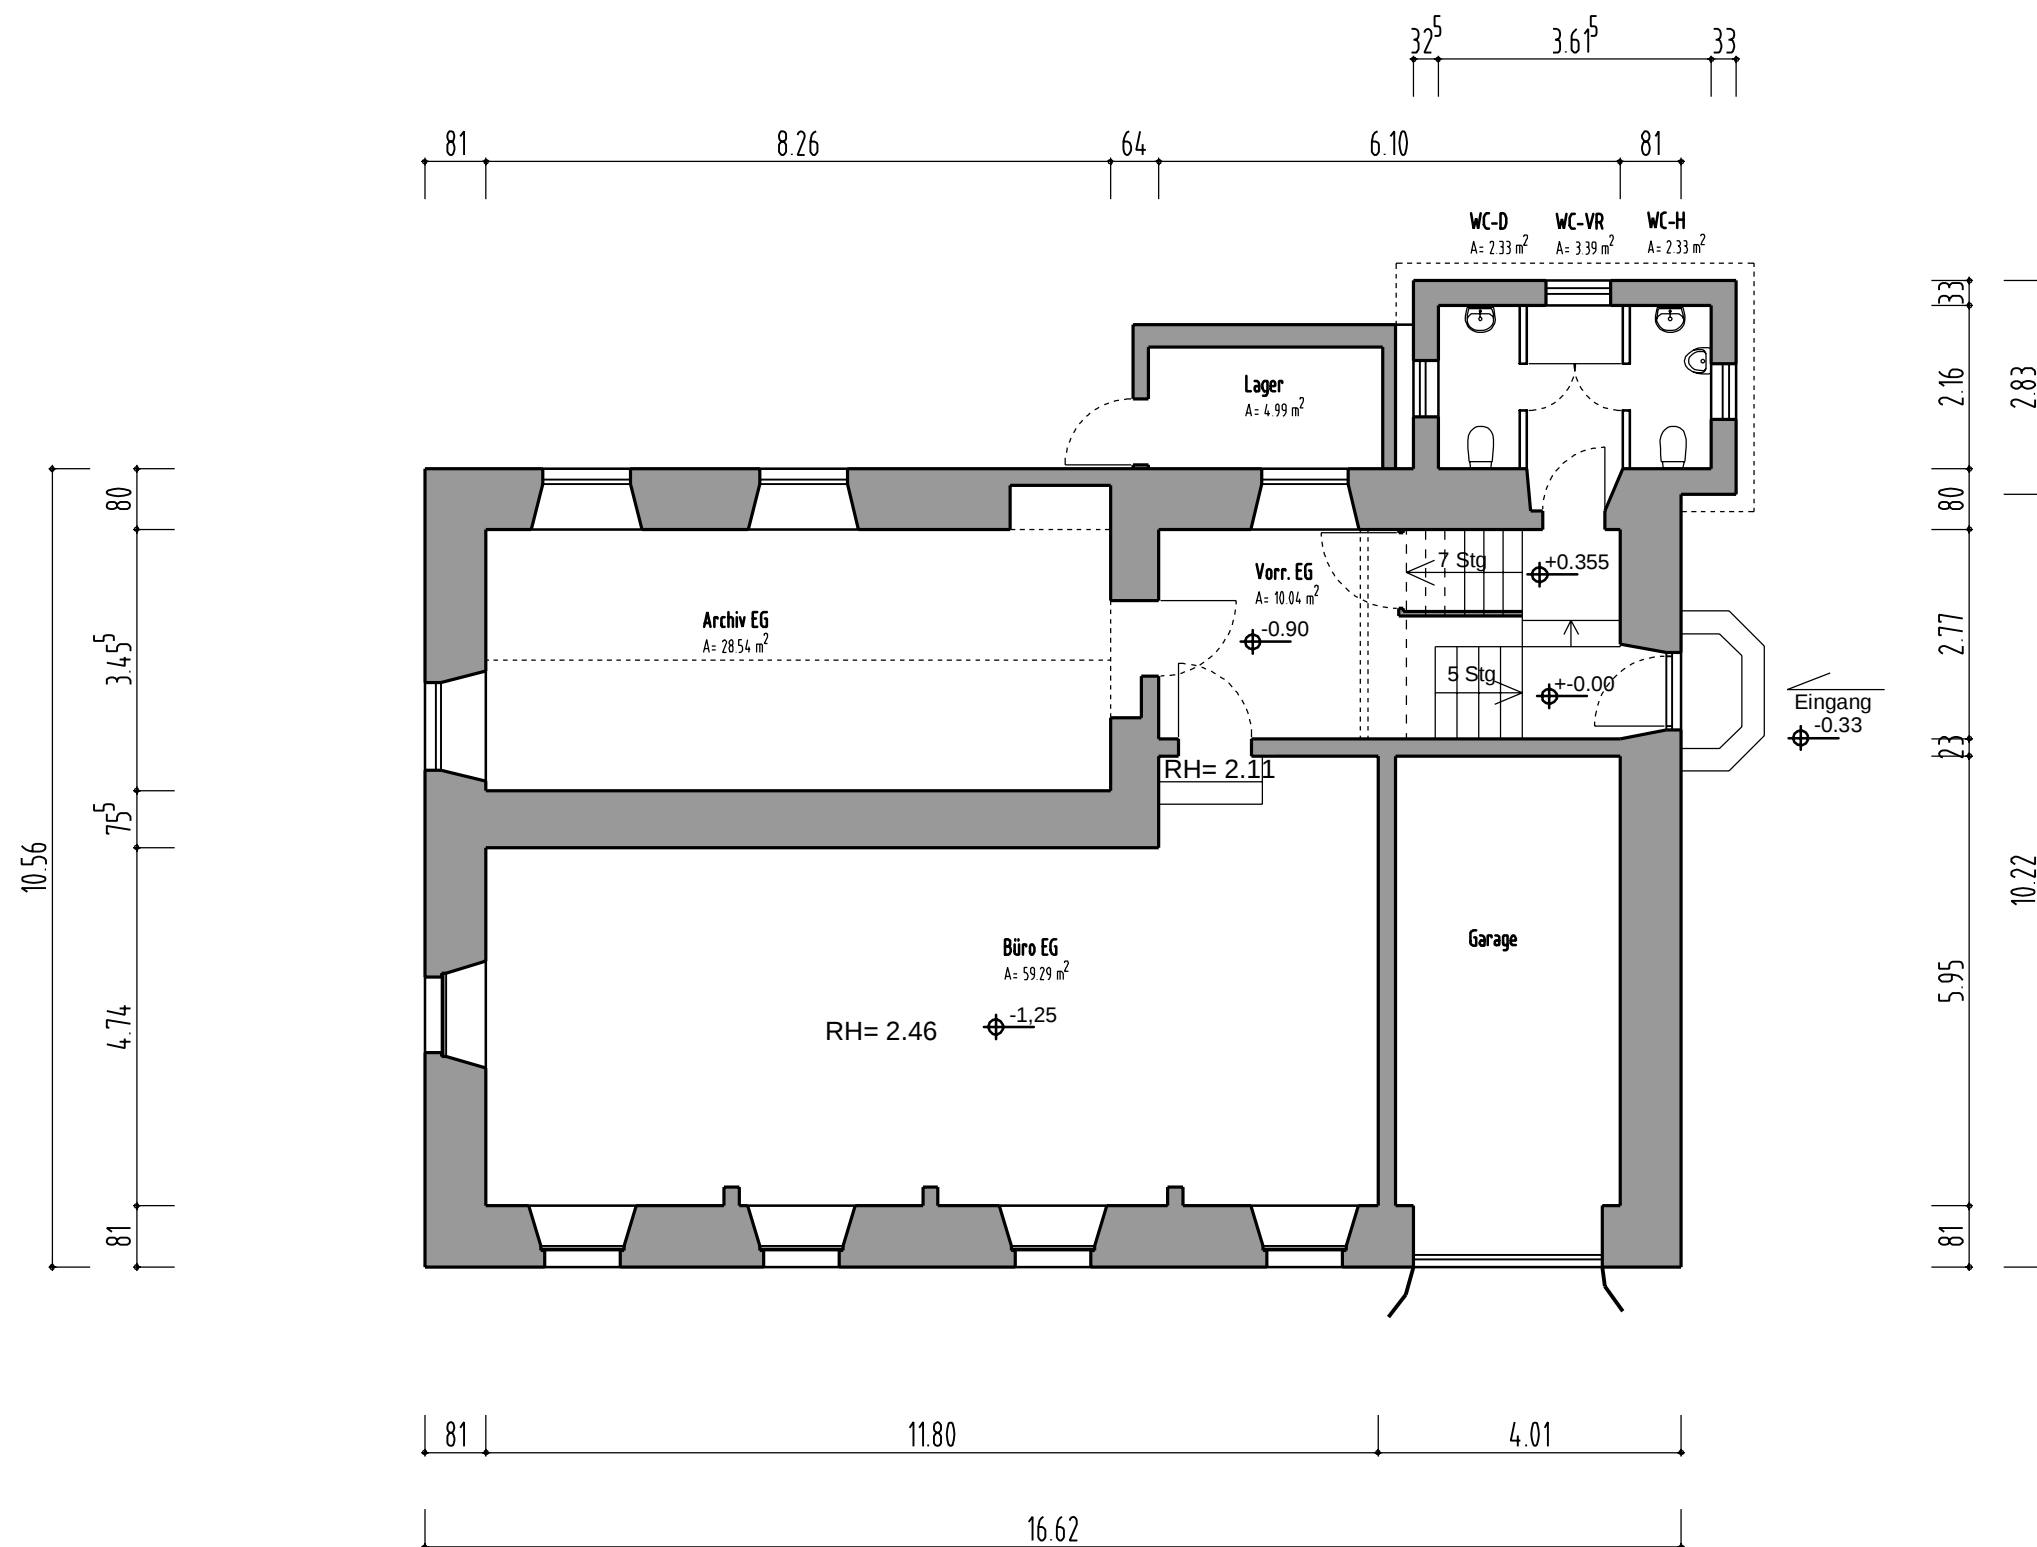

Grundriss EG M.: 1 :100

Immobilienverwaltung Arlen GmbH
Ten-Brink-Str. 14 - 78269 Volkertshausen

Norbert Walther - Planungswerkstatt Bau
Ten-Brink-Str. 14, 78269 Volkertshausen
Tel.Nr.: 07774 920016 - Datum: 03.11.2021