


Dachgeschoss M. 1 : 100


Obere Marktstraße 48

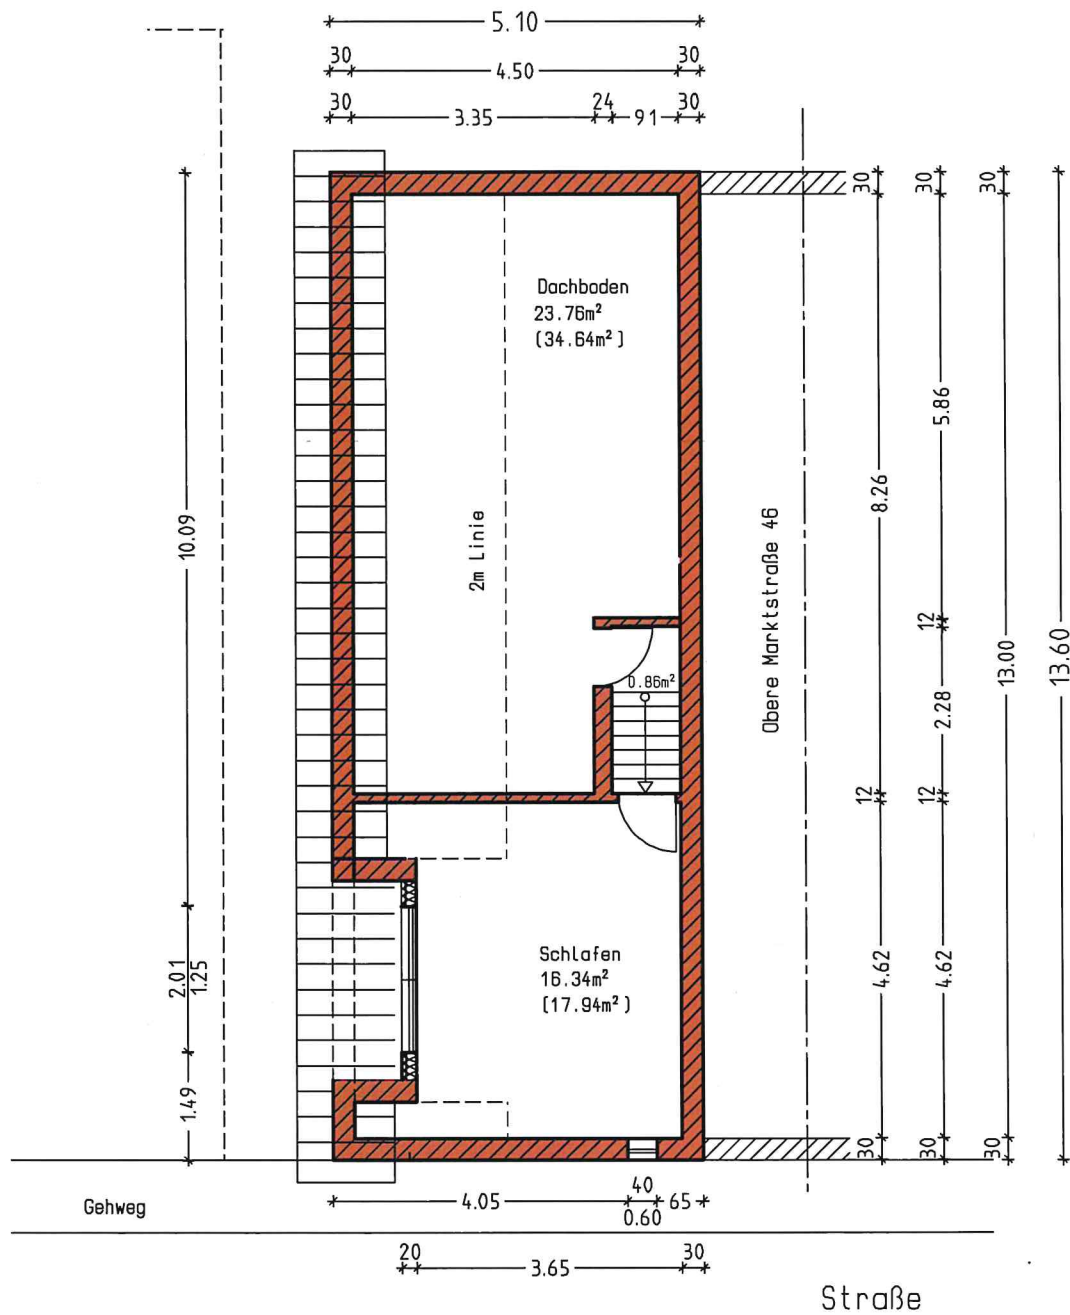

Bestandsplanung


Eigentümer : Marco Schoch
Köhlerstraße 10a
97705 Burkardroth

Objekt : Obere Marktstraße 48
97705 Burkardroth
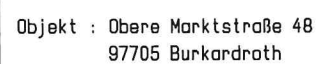
$$* 1.00 - * \frac{1.00}{1.85} * - 1.55 - * \frac{1.00}{1.25} * 55 *$$


Erdgeschoss M. 1 : 100

Obere Marktstraße 48

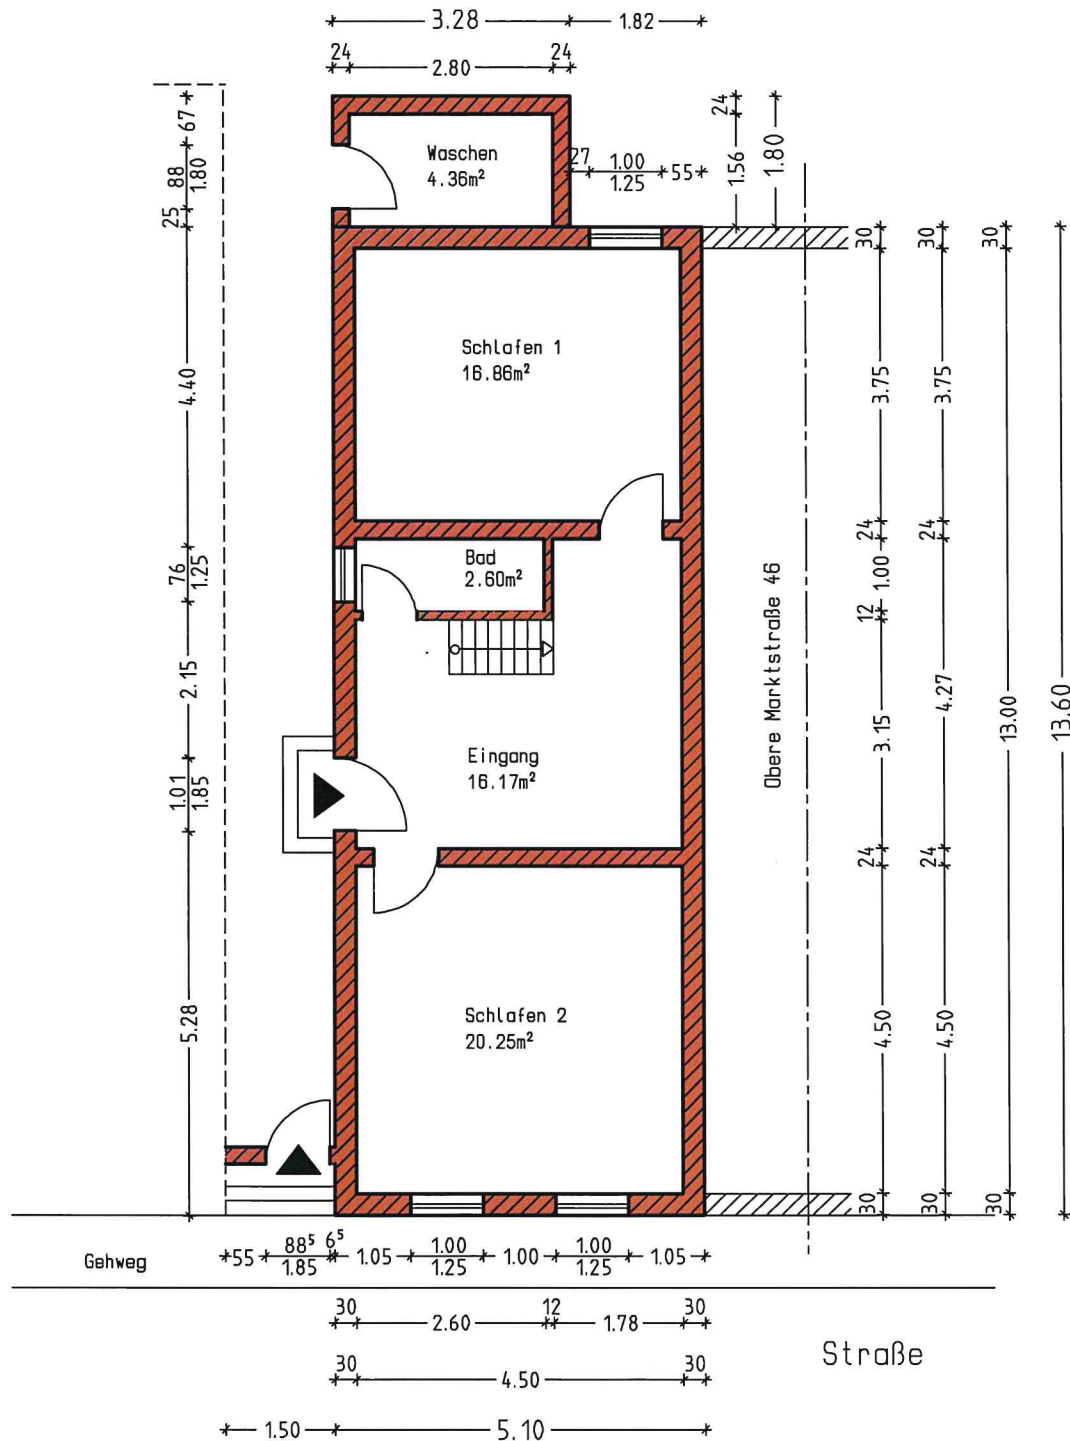

Bestandsplanung

Eigentümer : Marco Schoch
Köhlerstraße 10a
97705 Burkardroth

Objekt : Obere Marktstraße 48
97705 Burkardroth