


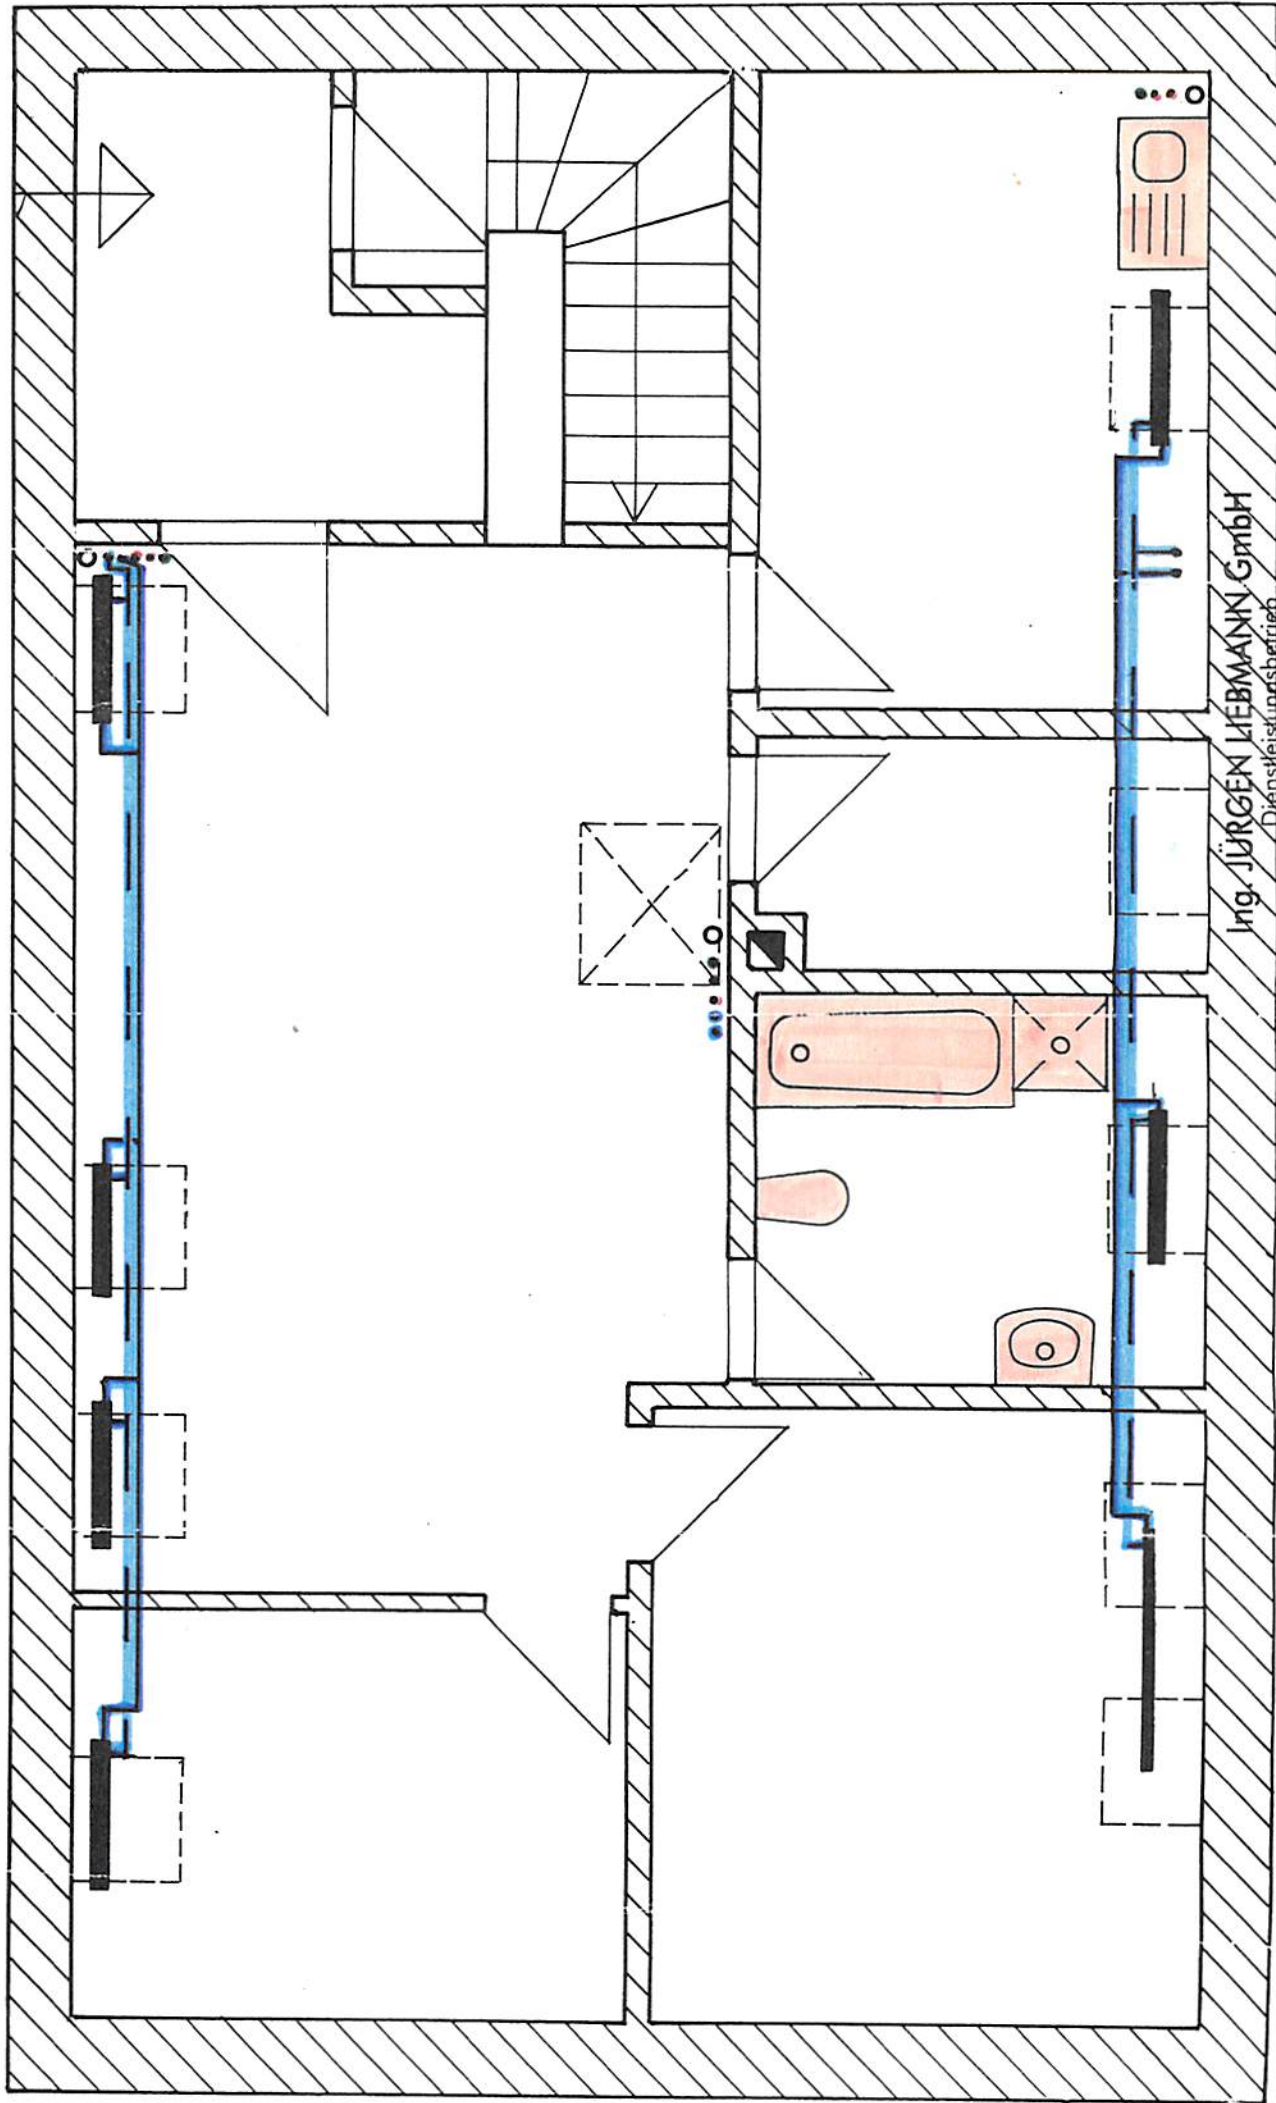

BESTANDSZEICHNUNG

Kolpingstr. 52/ IV. Obergeschoß (Dachgeschoß)
 STAND: 11.09.95

Ing. JÜRGEN LIEBMANN GmbH
 Dienstleistungsbetrieb

Heizung · Sanitär · Lüftung
 Kesselreinigung
 Herschelstraße 5 · ☎ 0375 / 52 15 62
 08056 Zwickau

WOHNRAUM (WE 7): 66,74 m²