


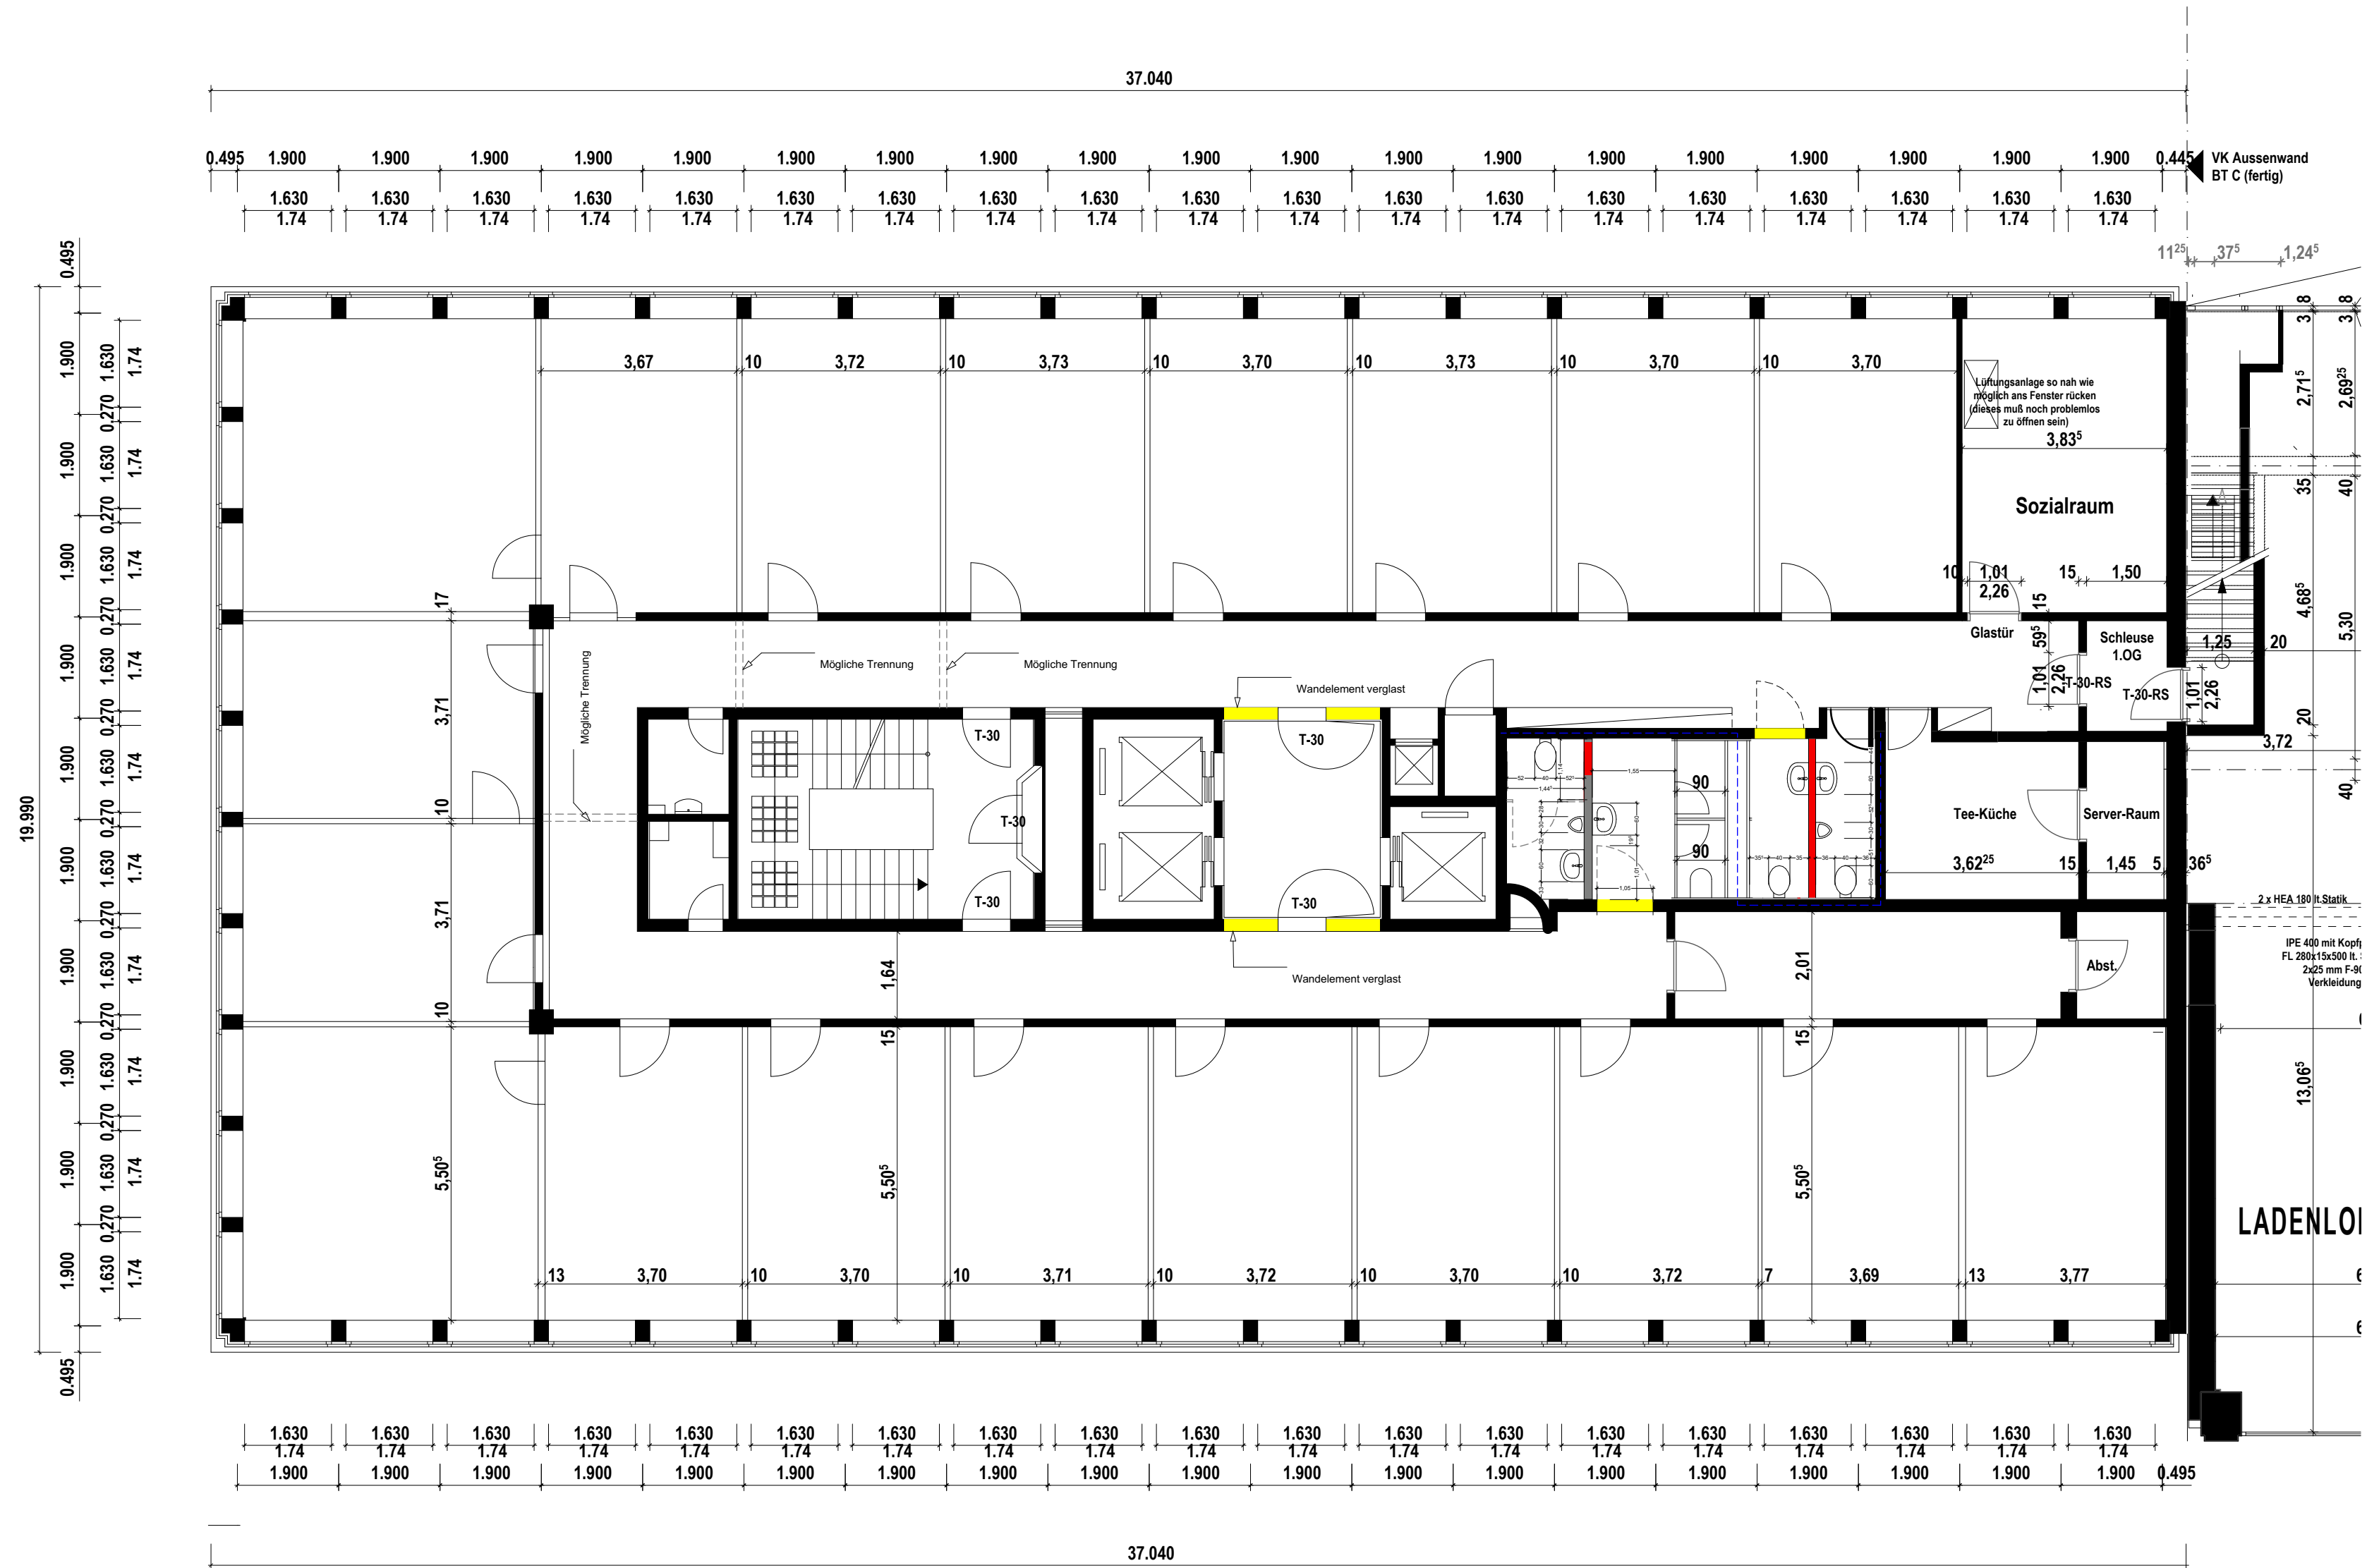

Proj.Nr. 130.00

HÄU

KOK

Bauvorhaben

Umbau des Bauteils C
der ehem. Westfalenbank
Huestr. 17 - 19
44787 Bochum

Bauherr

LVG 2 GmbH
Kirchharpener Str. 53

44805 Bochum

Der Bauherr

Datum: 01.08.2013

Der Architekt

Datum: 01.08.2013

Planinhalt

0010 Kortumkarree BT C
1.OG Revisionsplan 29.07.2013

Datum	Name	Masstab
01.08.2013	SAW	1:100

Datum	Name	Änderung	Index

Plan-Nr.	4003	Index
----------	------	-------