



Grundriss Erdgeschoß

Nutzfläche EG: 125m²

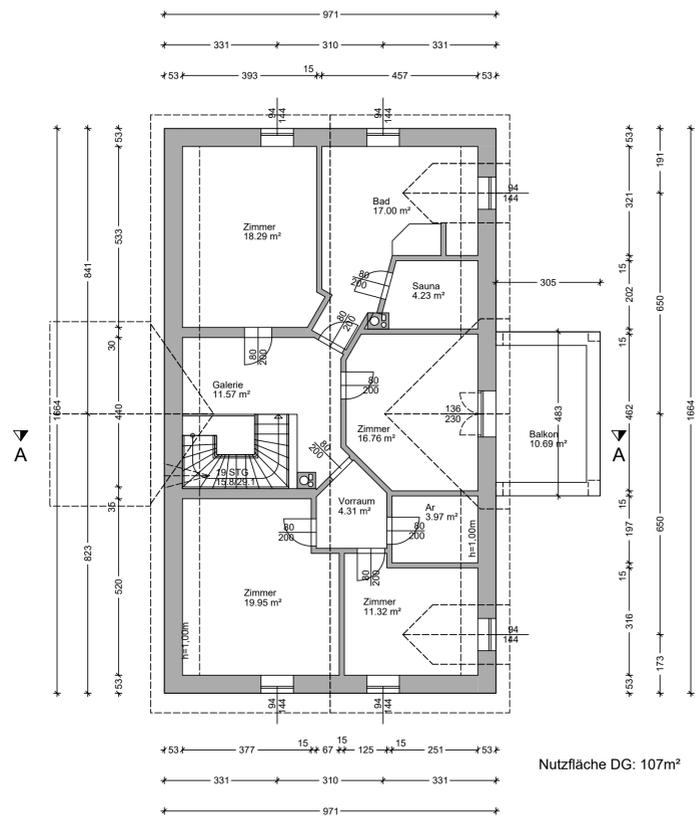


Grundriss Untergeschoß

Nutzfläche DG: 107m²

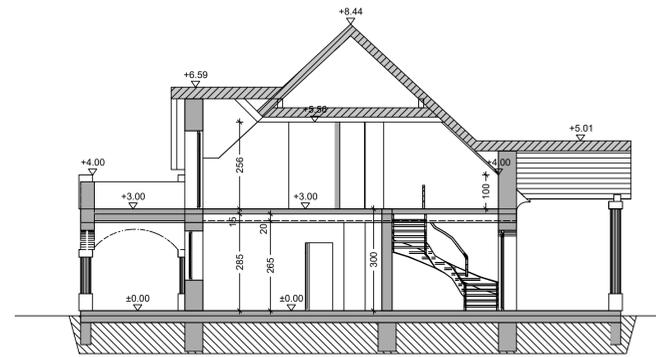

Schnitt A-A

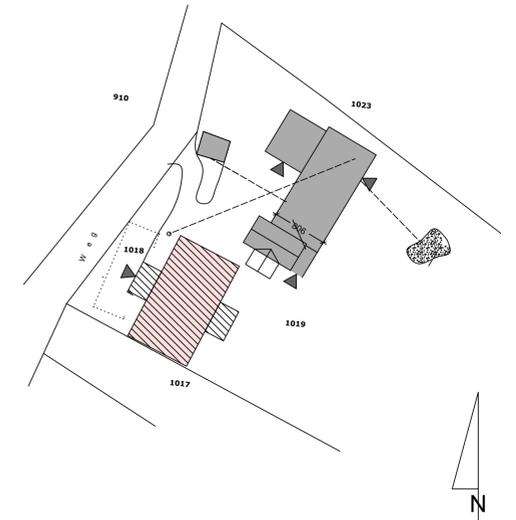

Lageplan M1:500



Ansicht OST



Ansicht SÜD



Ansicht NORD



Ansicht WEST

# BESTANDSPLAN

## WOHNHAUS



Gstk. Nr. 1018  
KG: Neuhaus/Klb

Bauwerber/Grundeigentümer:

Hans Peter Giese  
Altenhof 46  
8385 Neuhaus/Klb

Planverfasser:

architekt  
**DI Ernst HALB**  
Staatlich befugter und  
besonderer Ziviltechniker  
A-8384 M in n o f - L i e b a u 35  
Tel.: 03239/30 100, Fax: 03239/300 34  
arch. halb@aon.at

Es wird bestätigt, daß die baupolizeilichen Interessen  
i. § 3 des Bldg. Baugesetzes nicht verletzt werden,  
bzw. die Planung des Objektes gem. ÖNB Richtlinien erfolgr.

Behörde:

Planinhalt:  
Grundrisse, Ansichten  
Schnitt, Lageplan

Alle Maße sind in m und zu prüfen! Bei Bestand Naturmaße nehmen!

Änderung	Datum:	gezeichnet:	Änderungsbefehl:
A			
B			
C			
D			
E			

Datum Entwürfe:	Bearbeiter:	Planmaßstab:	Plangröße:	Projekt-Planummer:	Änderung:
28-10-2024	HE	1:100/500	0,50 m²	EP 01	15421 E