

Auszug aus Magenta-WebGIS

1 / 1

Berg 15

Götzis

Erstellt für Maßstab

1:250

0 10 m



E-Mail

leitungsauskunft-vorarlberg@magenta.at

Erstellungsdatum

22.10.2025

T Magenta

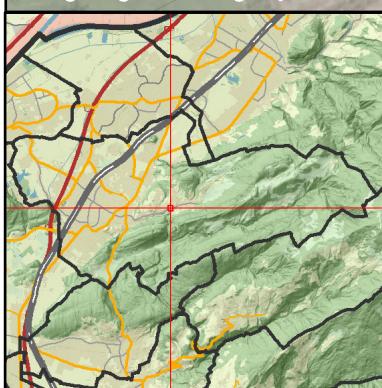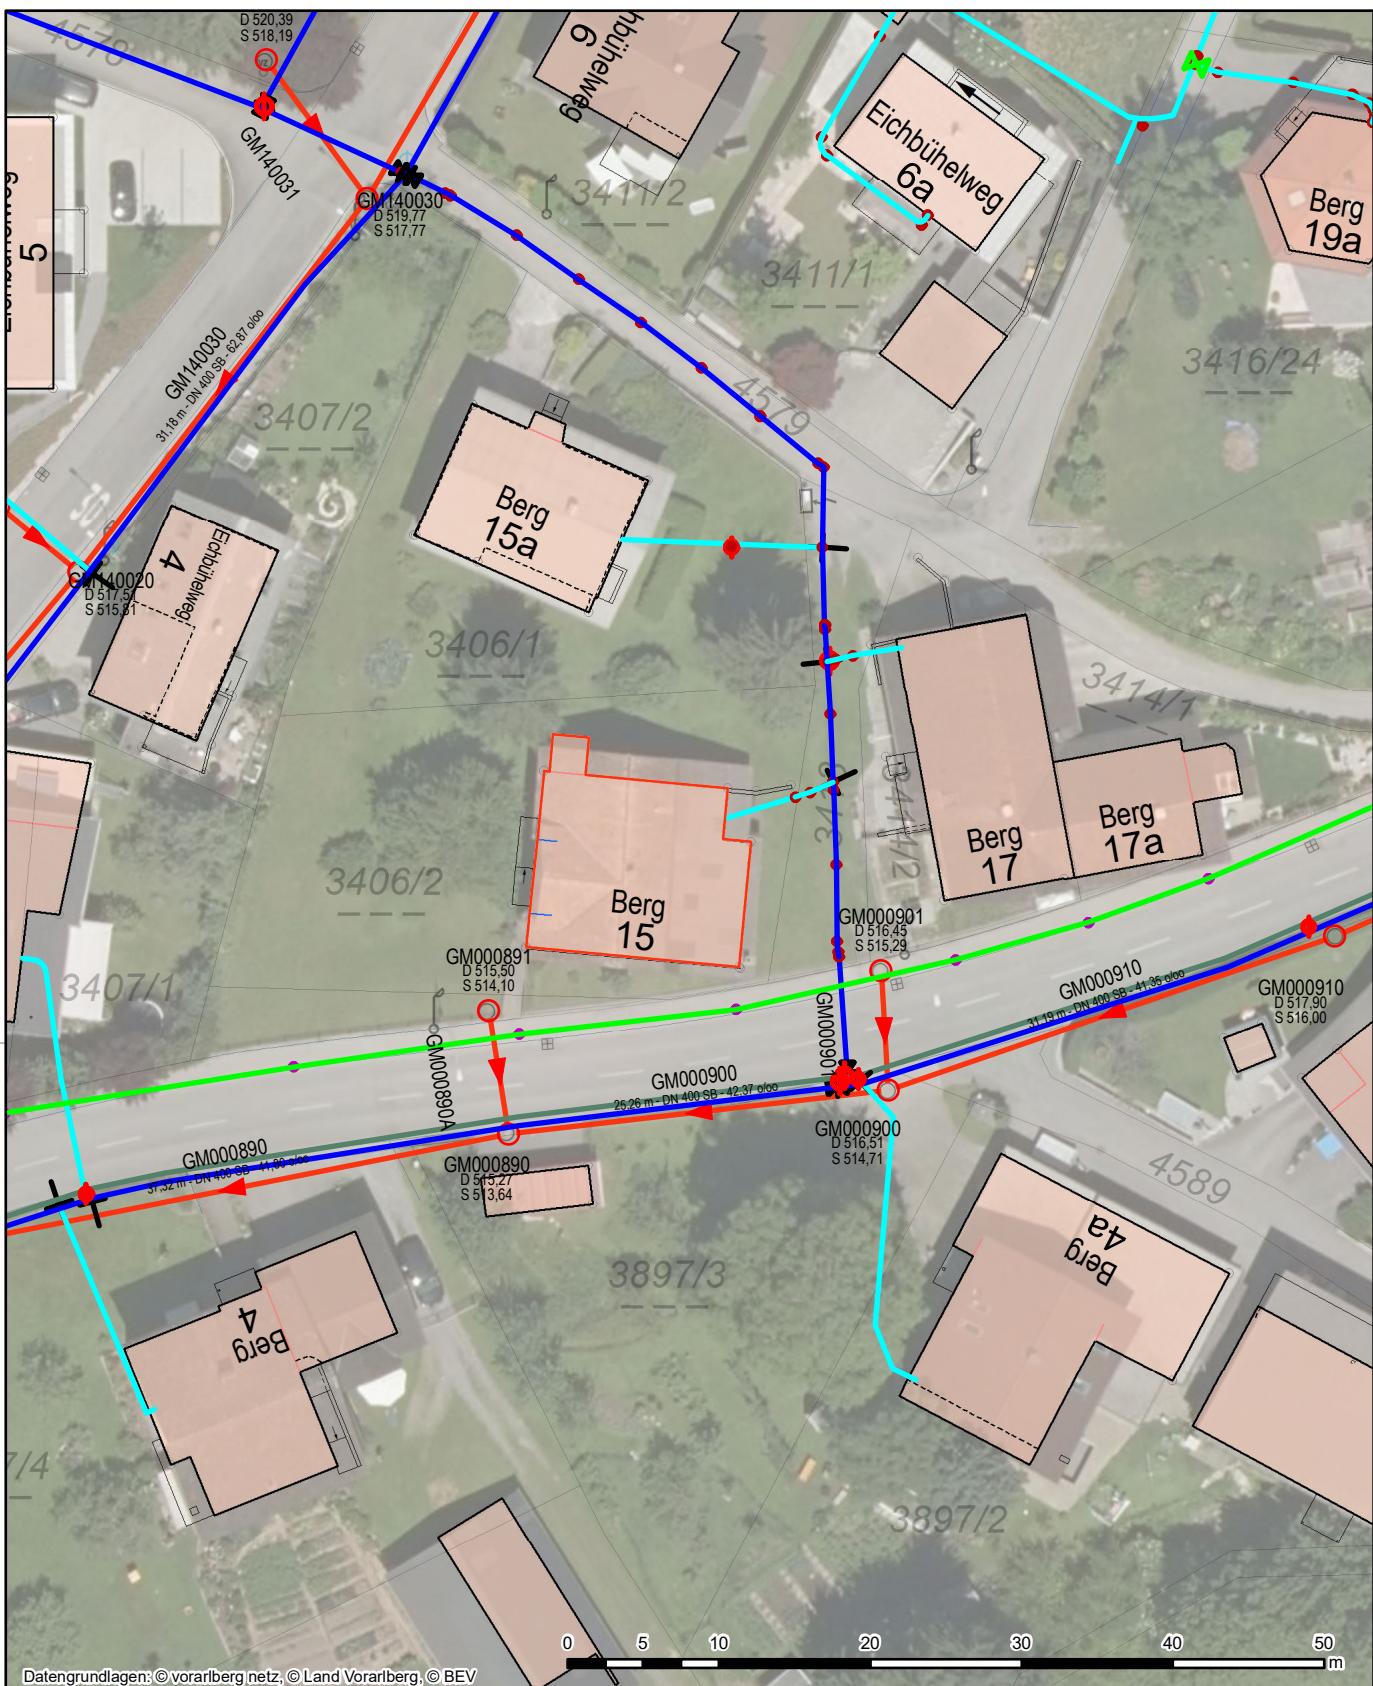

Lageplan

Marktgemeinde Götzis


Rathaus
Bahnhofstraße 15
6840 Götzis
Telefon: 05523/5986
Fax: 05523/
gemeinde@goetzis.at

Ersteller Götzis Bauamt
Erstellungsdatum 22.10.2025



Erstellt für Maßstab
1:500



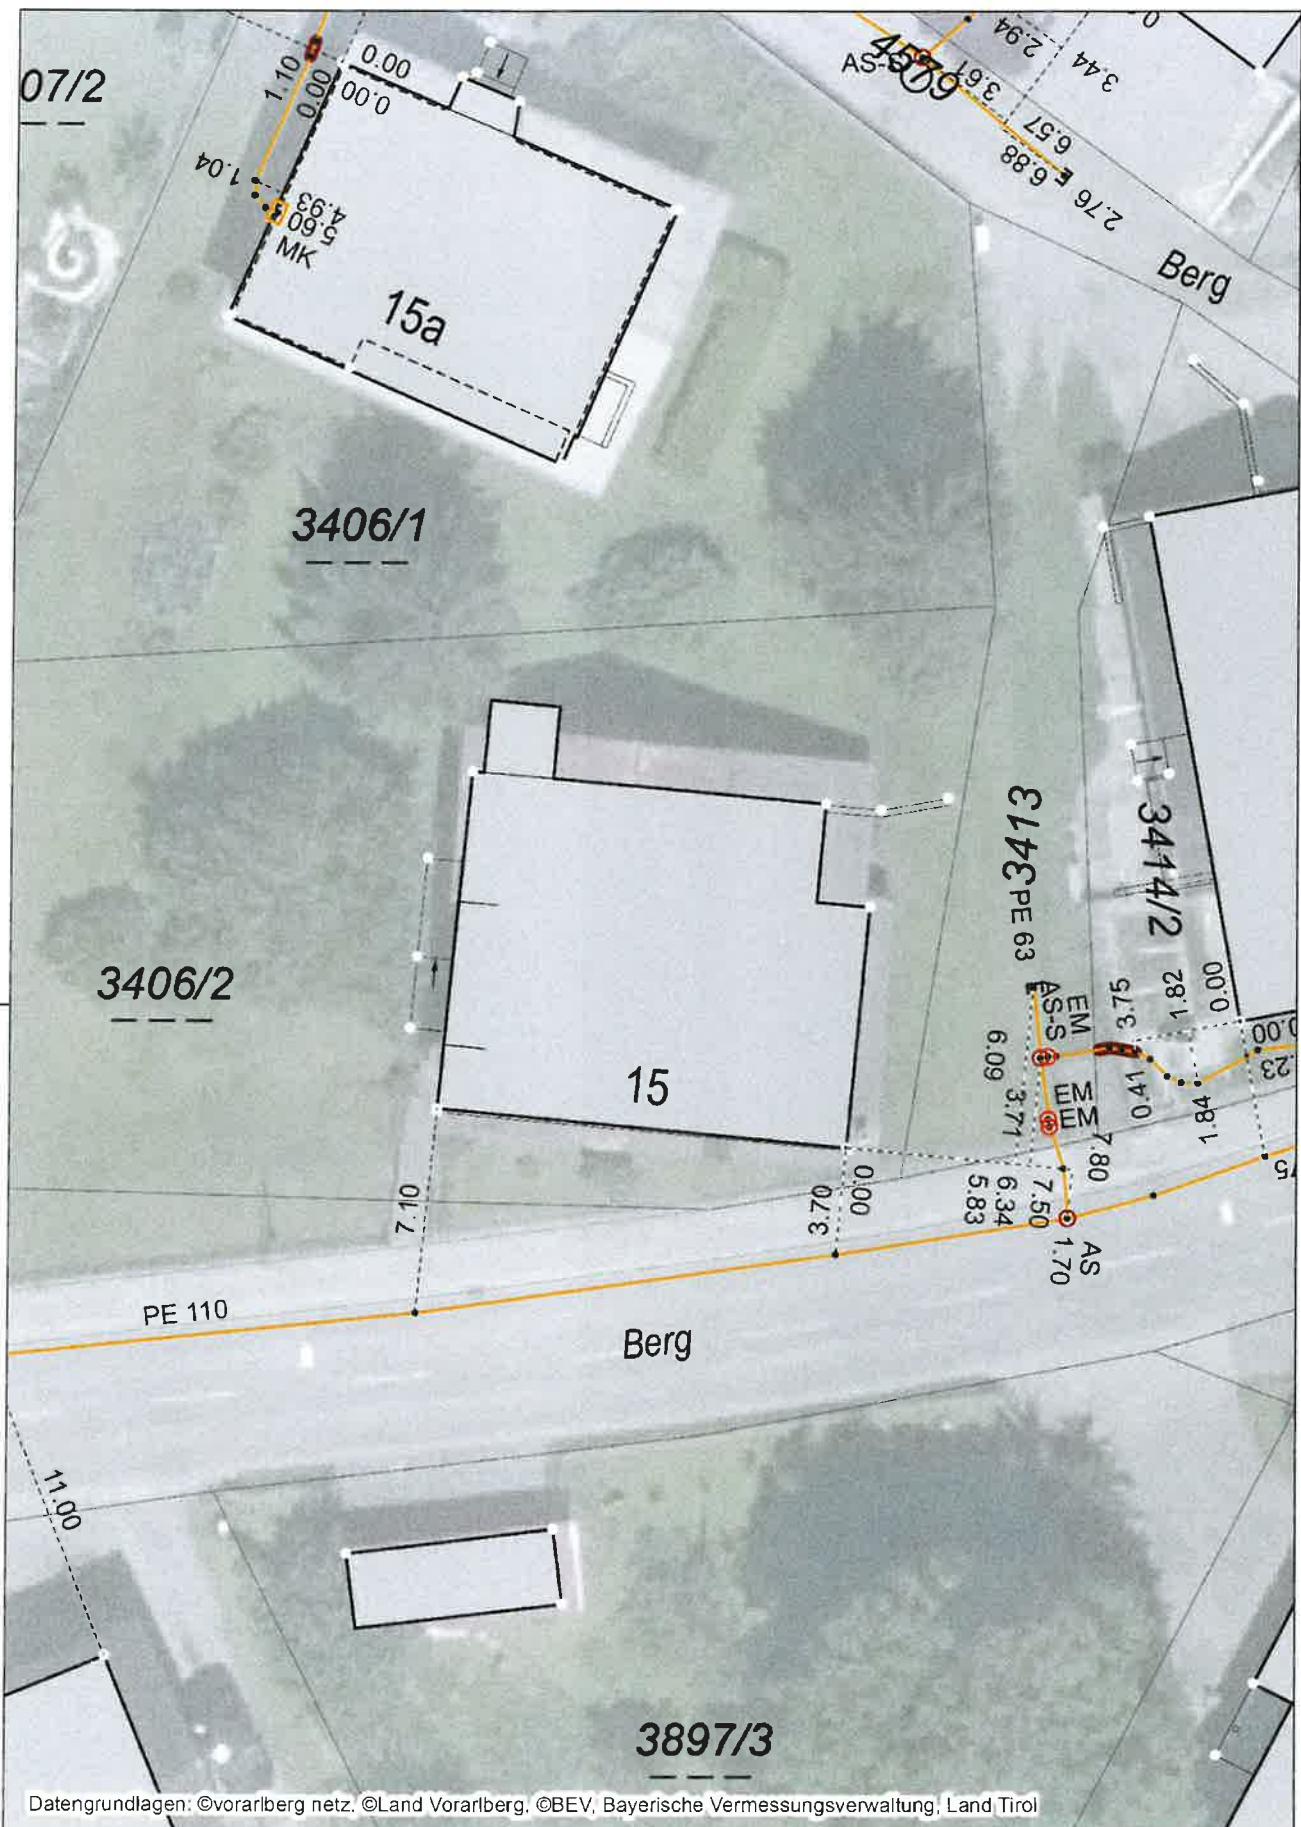


Datengrundlagen: ©vorarlberg netz, ©Land Vorarlberg, ©BEV, Bayerische Vermessungsverwaltung, Land Tirol

Bestandsplan Erdgas für Anfrage-ID: 20251022_084701277
Haus

vorarlberg
netz



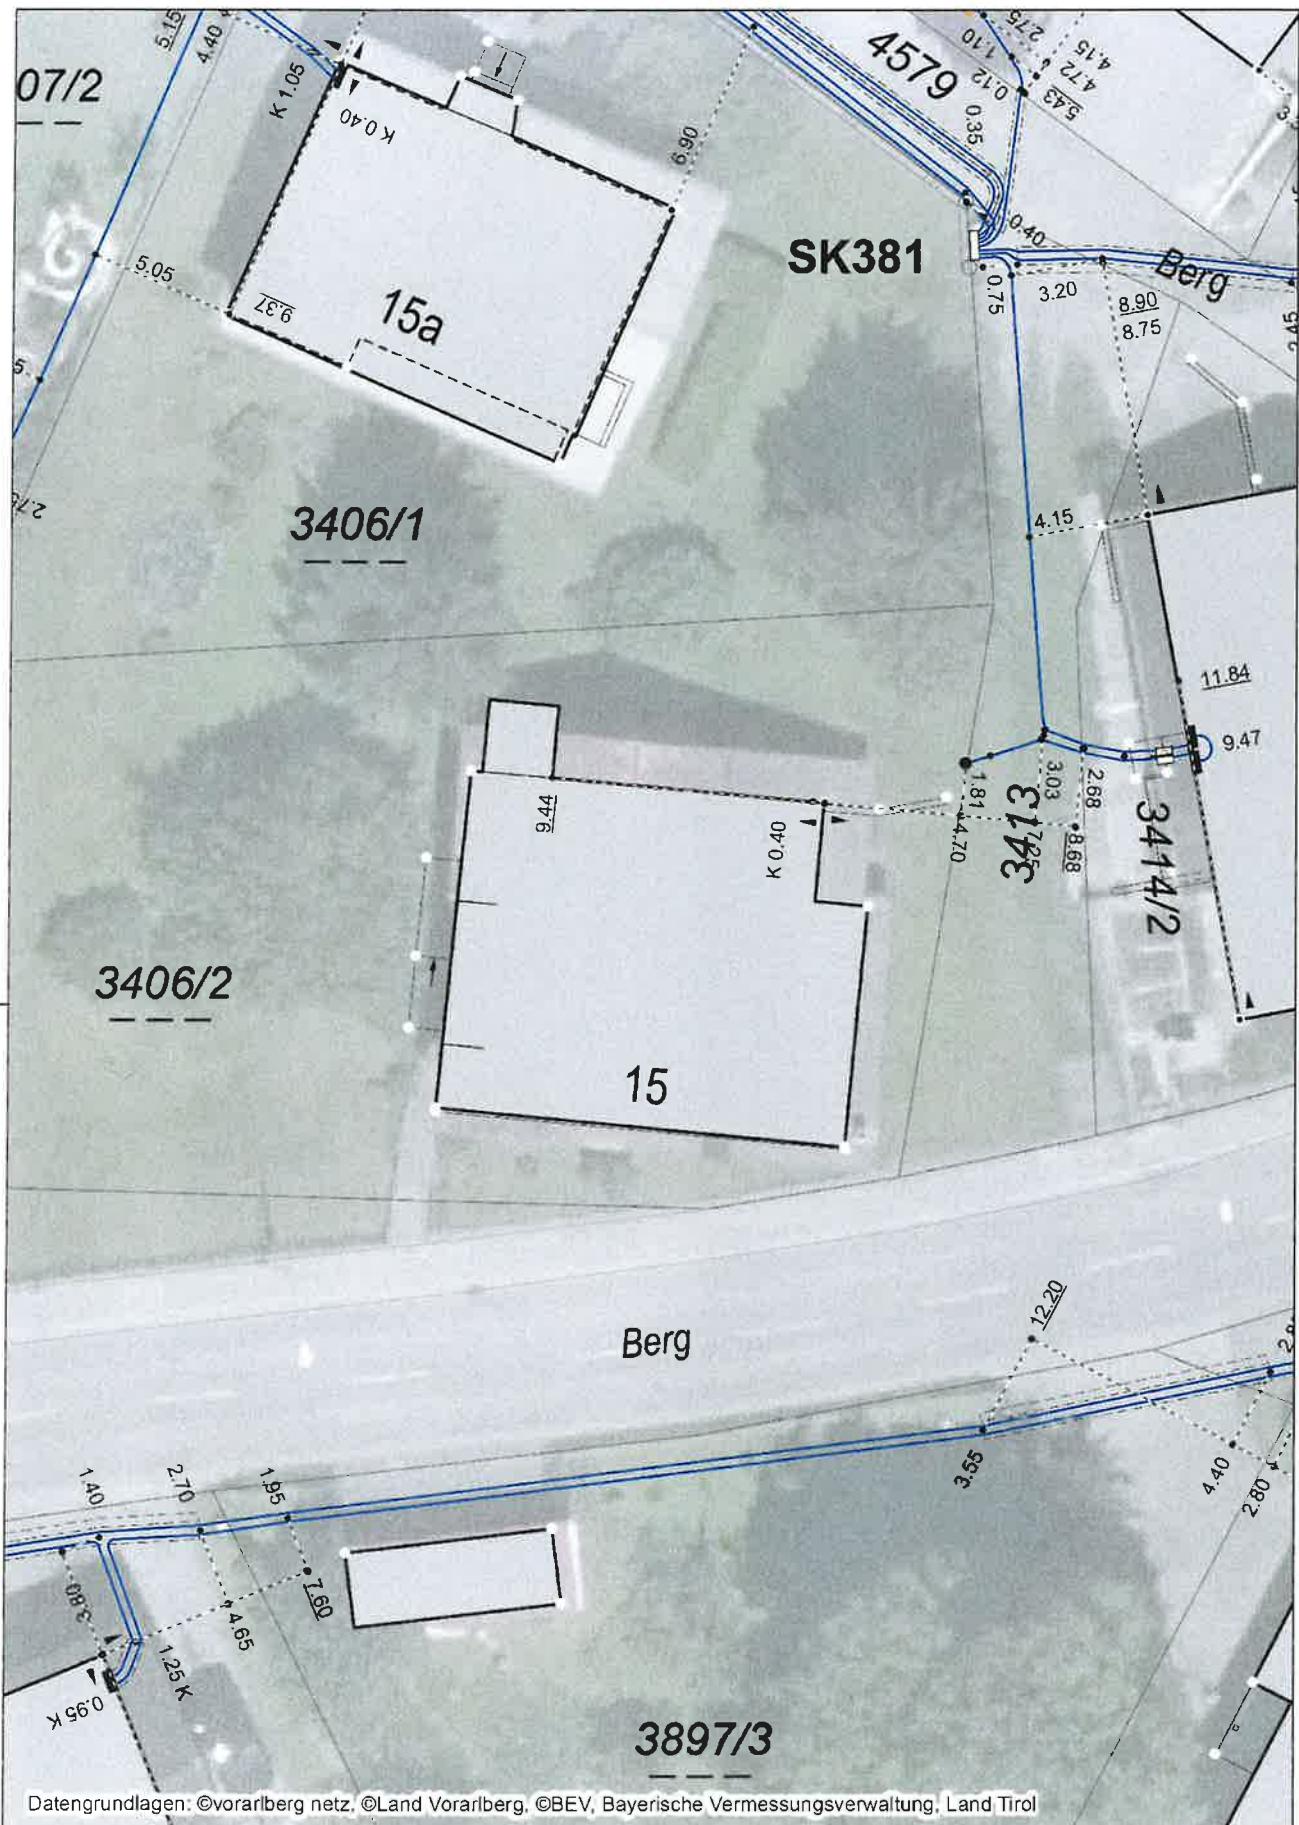

Bestandsplan Strom für Anfrage-ID: 20251022_084701277
Haus