




2012-1100-6

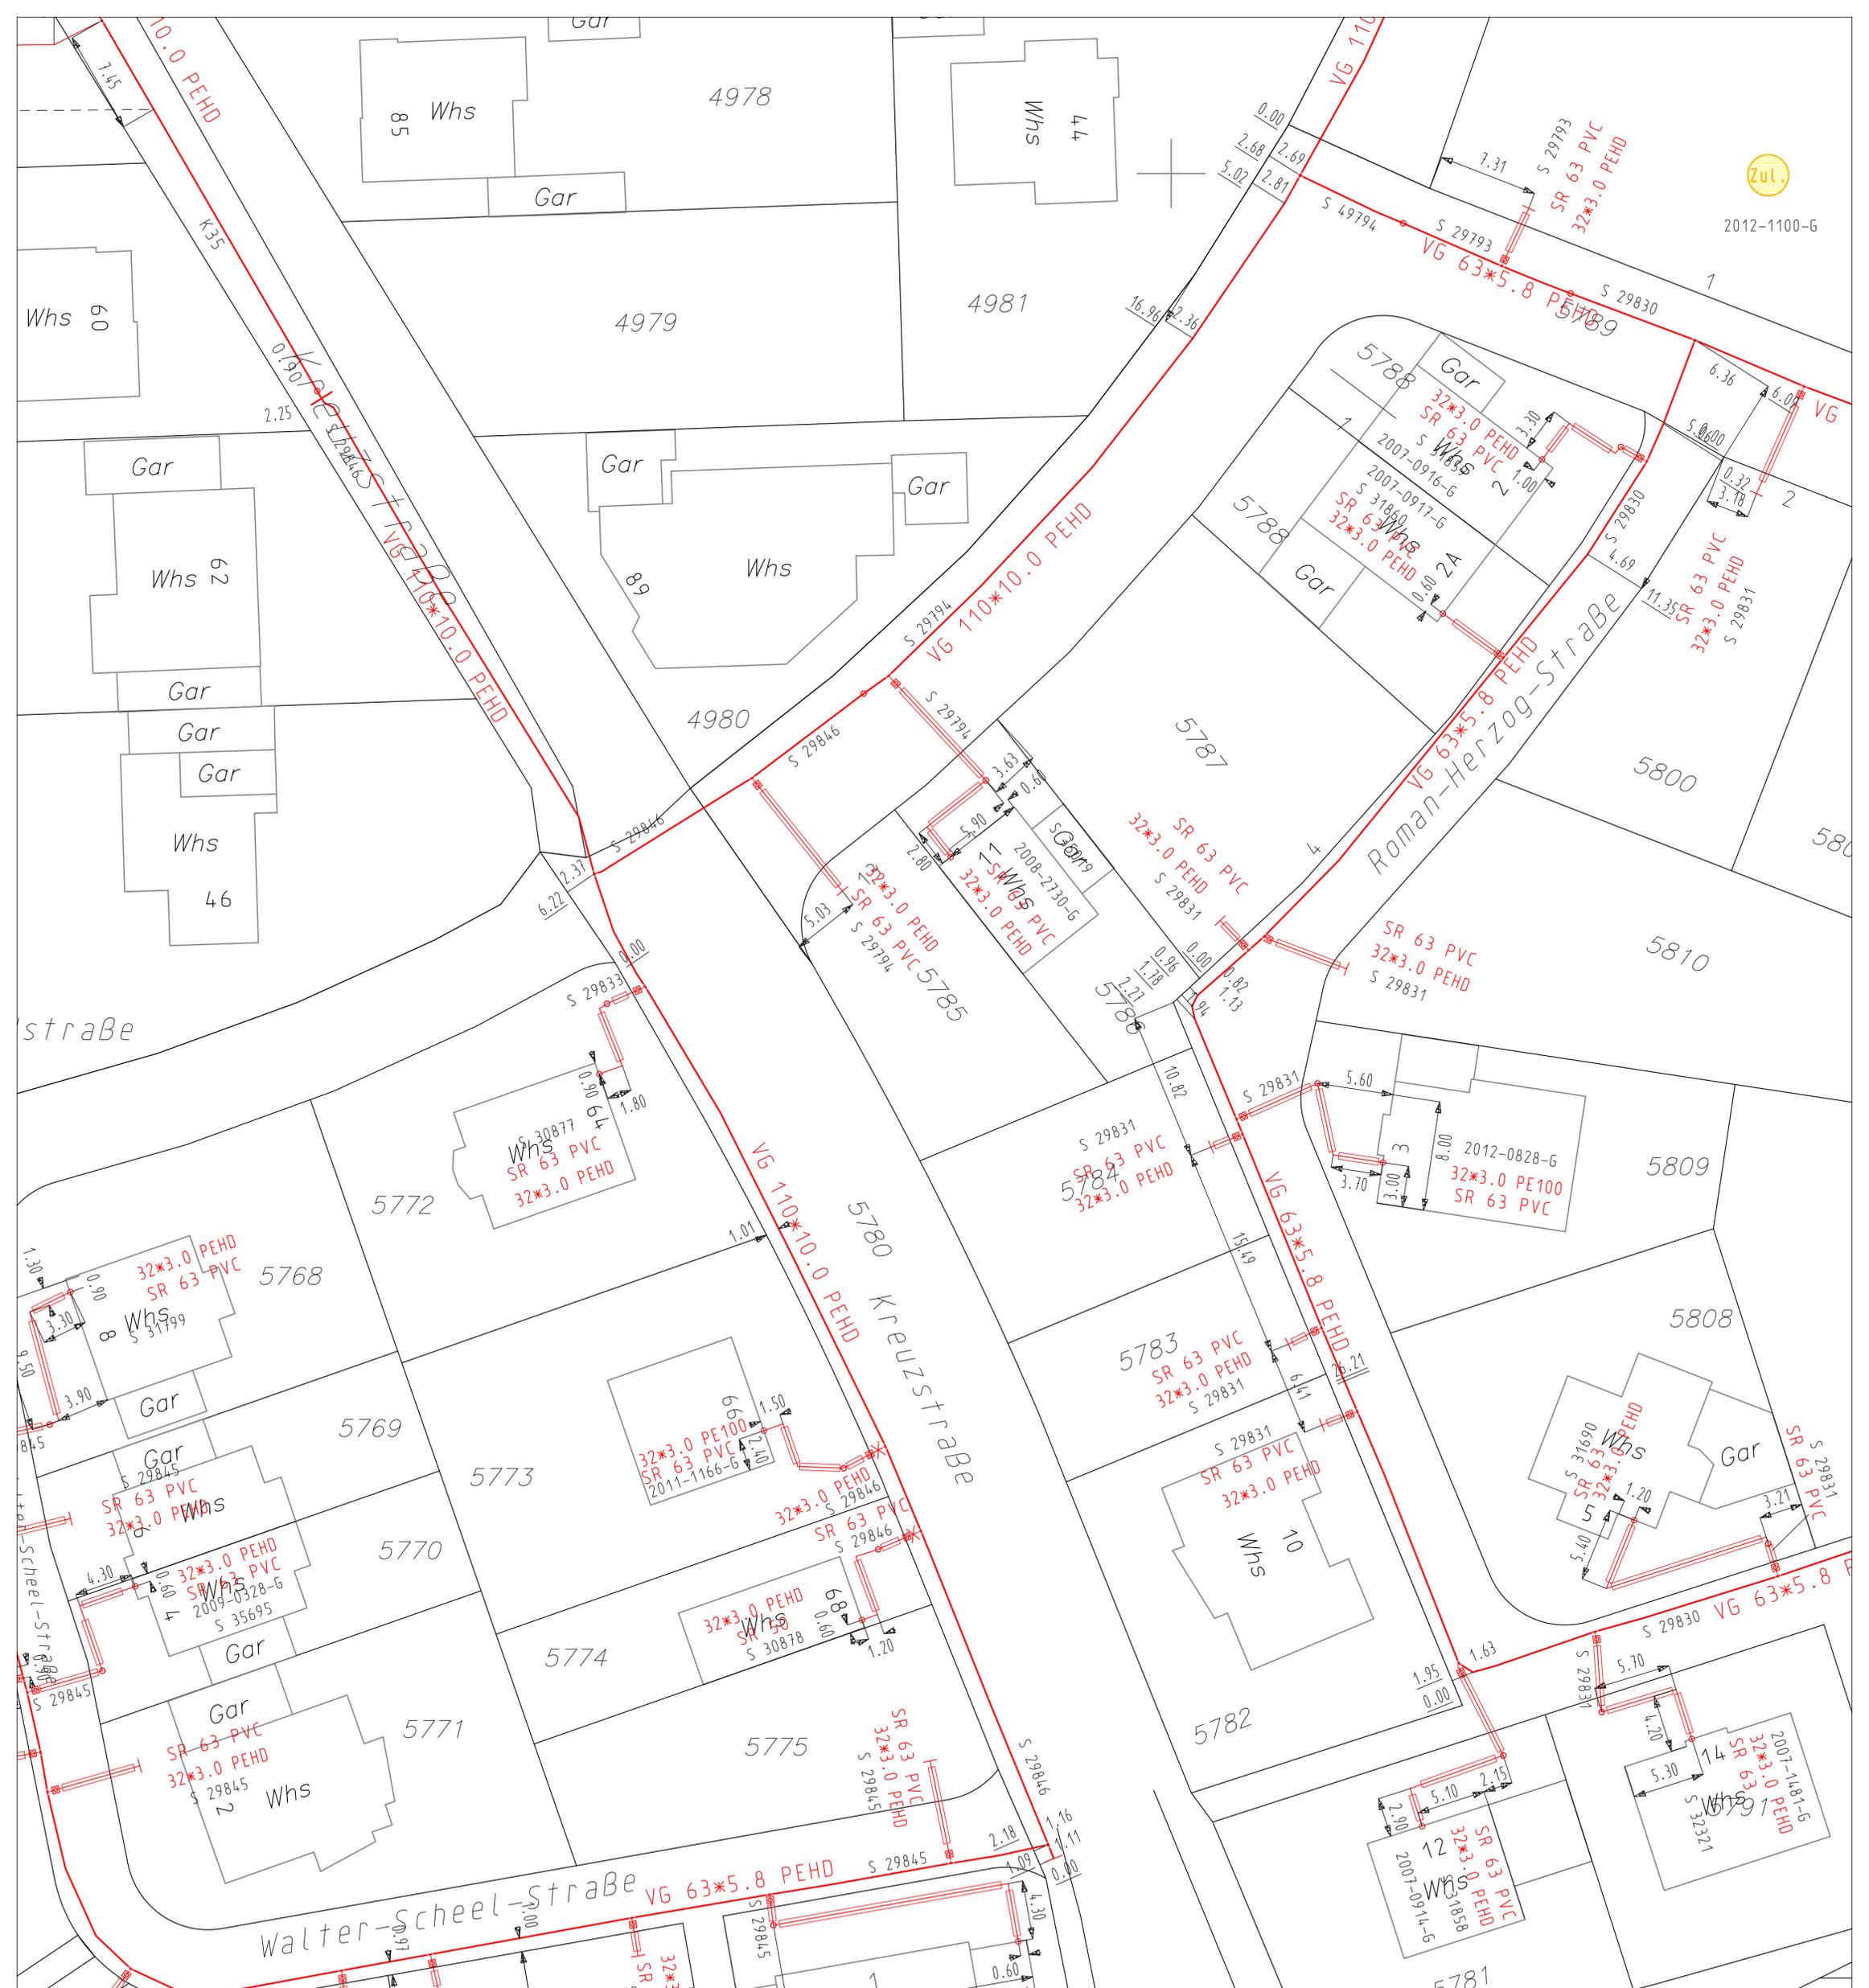

MVV-Netzinformation

SICAD-Planauskunft

For die Richtigkeit und Vollständigkeit wird keine Garantie übernommen.  
 Gültigkeit der Planauszüge: 14 Tage ab Erzeugungs-/Druckdatum  
 Keine Maßentnahme - Maßangaben unverbindlich!  
 Bei Rückfragen: Tel. 0621-290-3700 oder Email [planauskunft@mvv.de](mailto:planauskunft@mvv.de)

Bestandsplan Gas

Maßstab 1:250  
 Bearbeiter: GEOPORTAL  
 17.09.12 13:53:06