

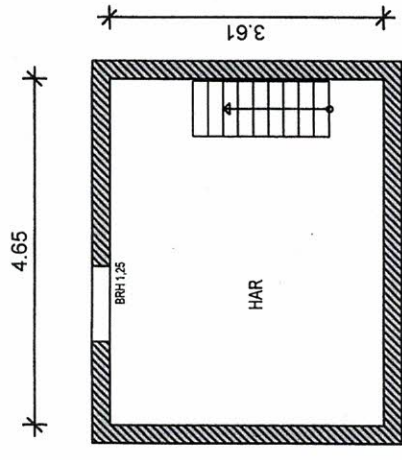
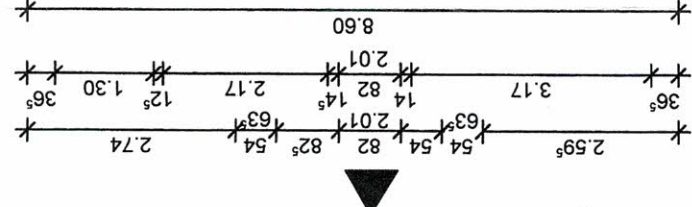


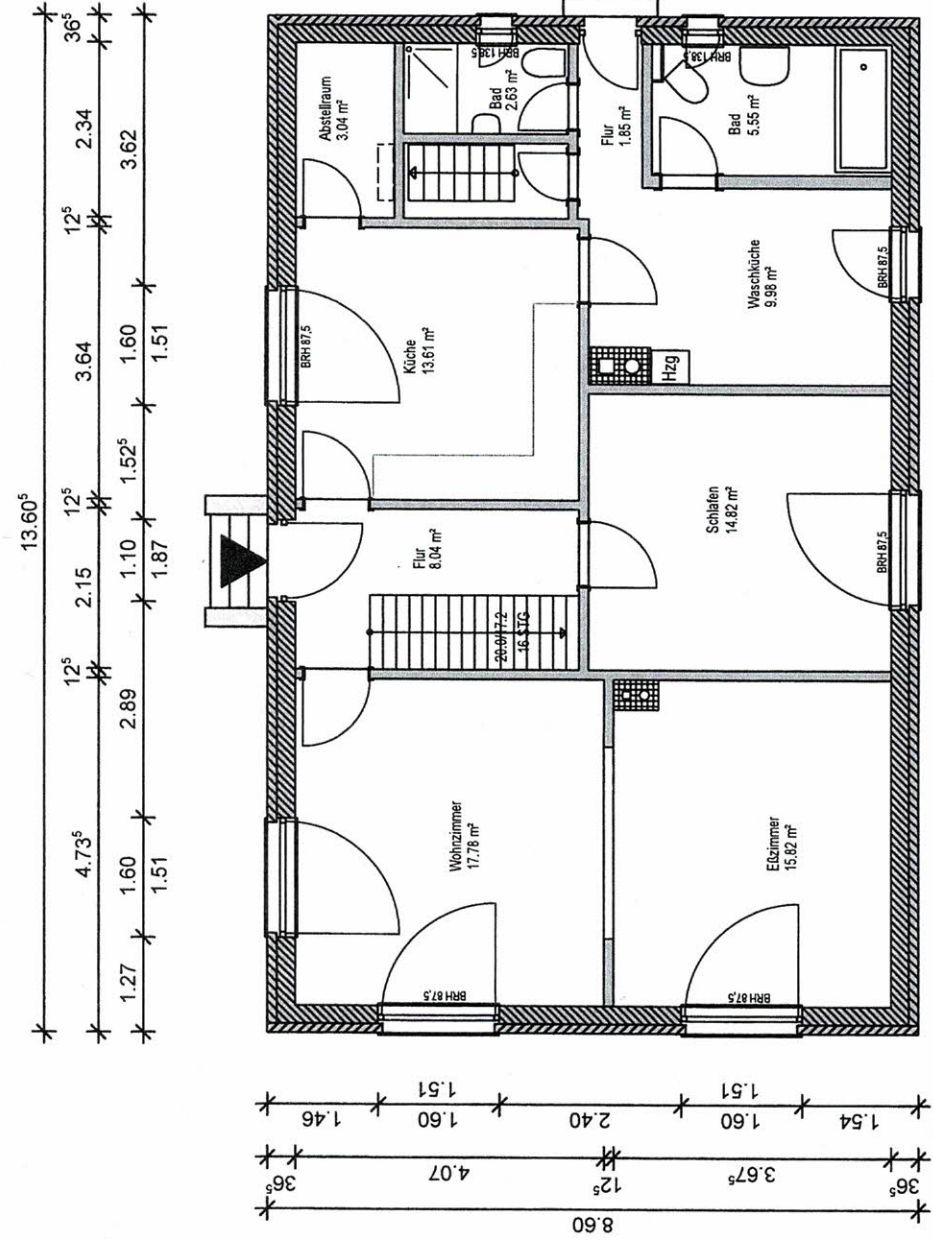

KELLERGESCHOSS

ERDGESCHOSS

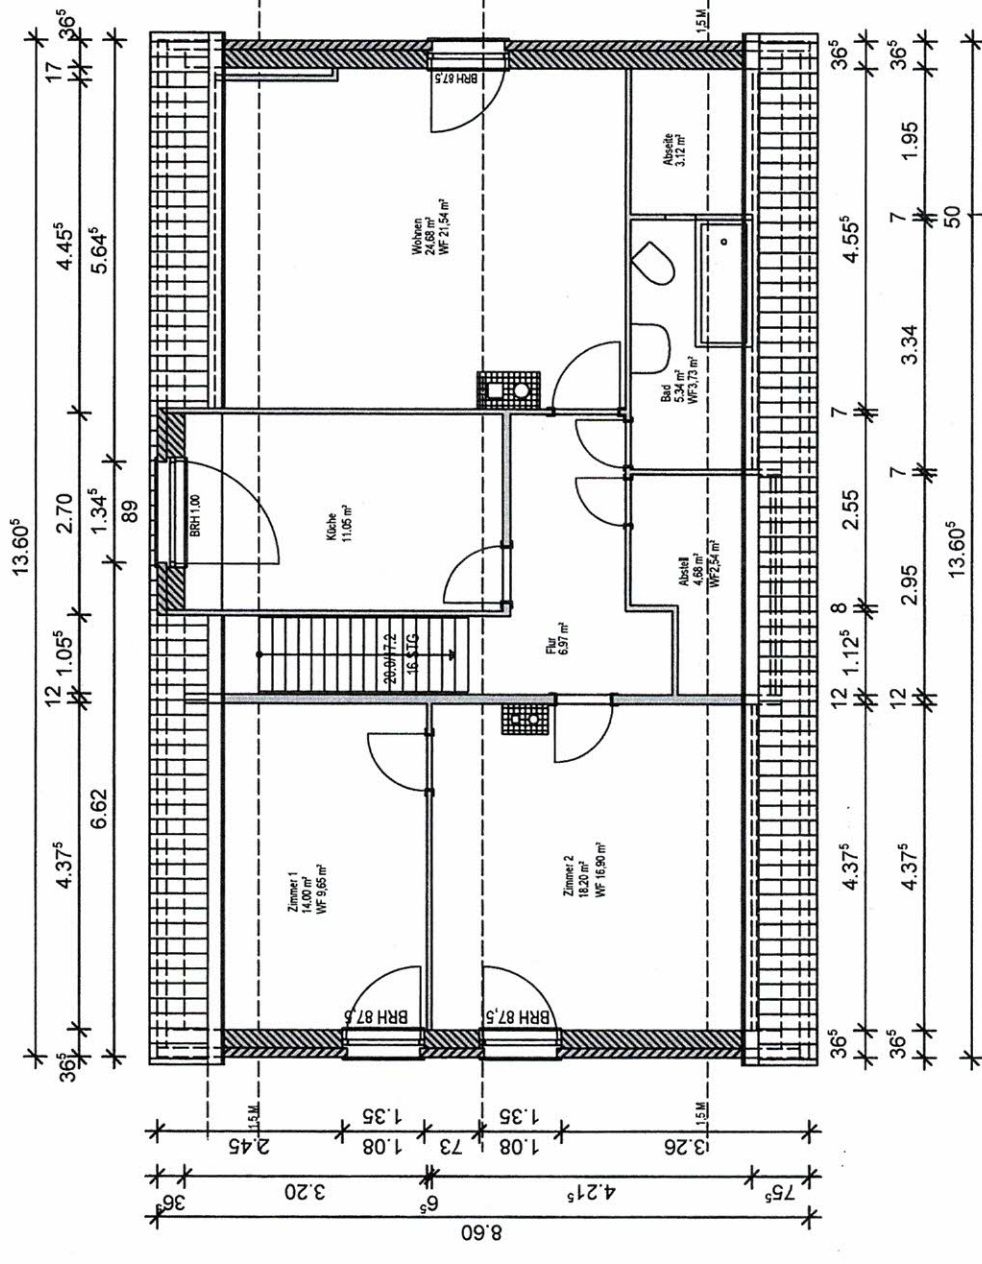

Projekt	Bestandspläne Celler Straße 34 30938 Fuhrberg	Bauherr	Familie Bode Celler Straße 34 30938 Fuhrberg	Plan	Grundriss EG, OG, KG	Bestandsplan cn-h office Kiefernweg 8 30900 Wedemark	Planung	Maßstab 1:100	Datum 01.08.2024	Ersteller cn-h	Proj. Nr.	Index	Int. Nr. 20	Plan Nr. B_01
---------	---	---------	--	------	----------------------	---	---------	------------------	---------------------	-------------------	-----------	-------	----------------	------------------



Wilfried Evers Baugeschäft
Schmiedestr. 10 • 30900 Wedemark / OT Eize
Tel. 05130 / 3 95 57 • Fax 05130 / 7 98 02
Mobil 0170 / 9 39 30 63

