


BESTANDSZEICHNUNG

BRAUNSCHWEIG, HEINRICHSTRASSE 25

M. 1:100

1. OBERGESCHOSS

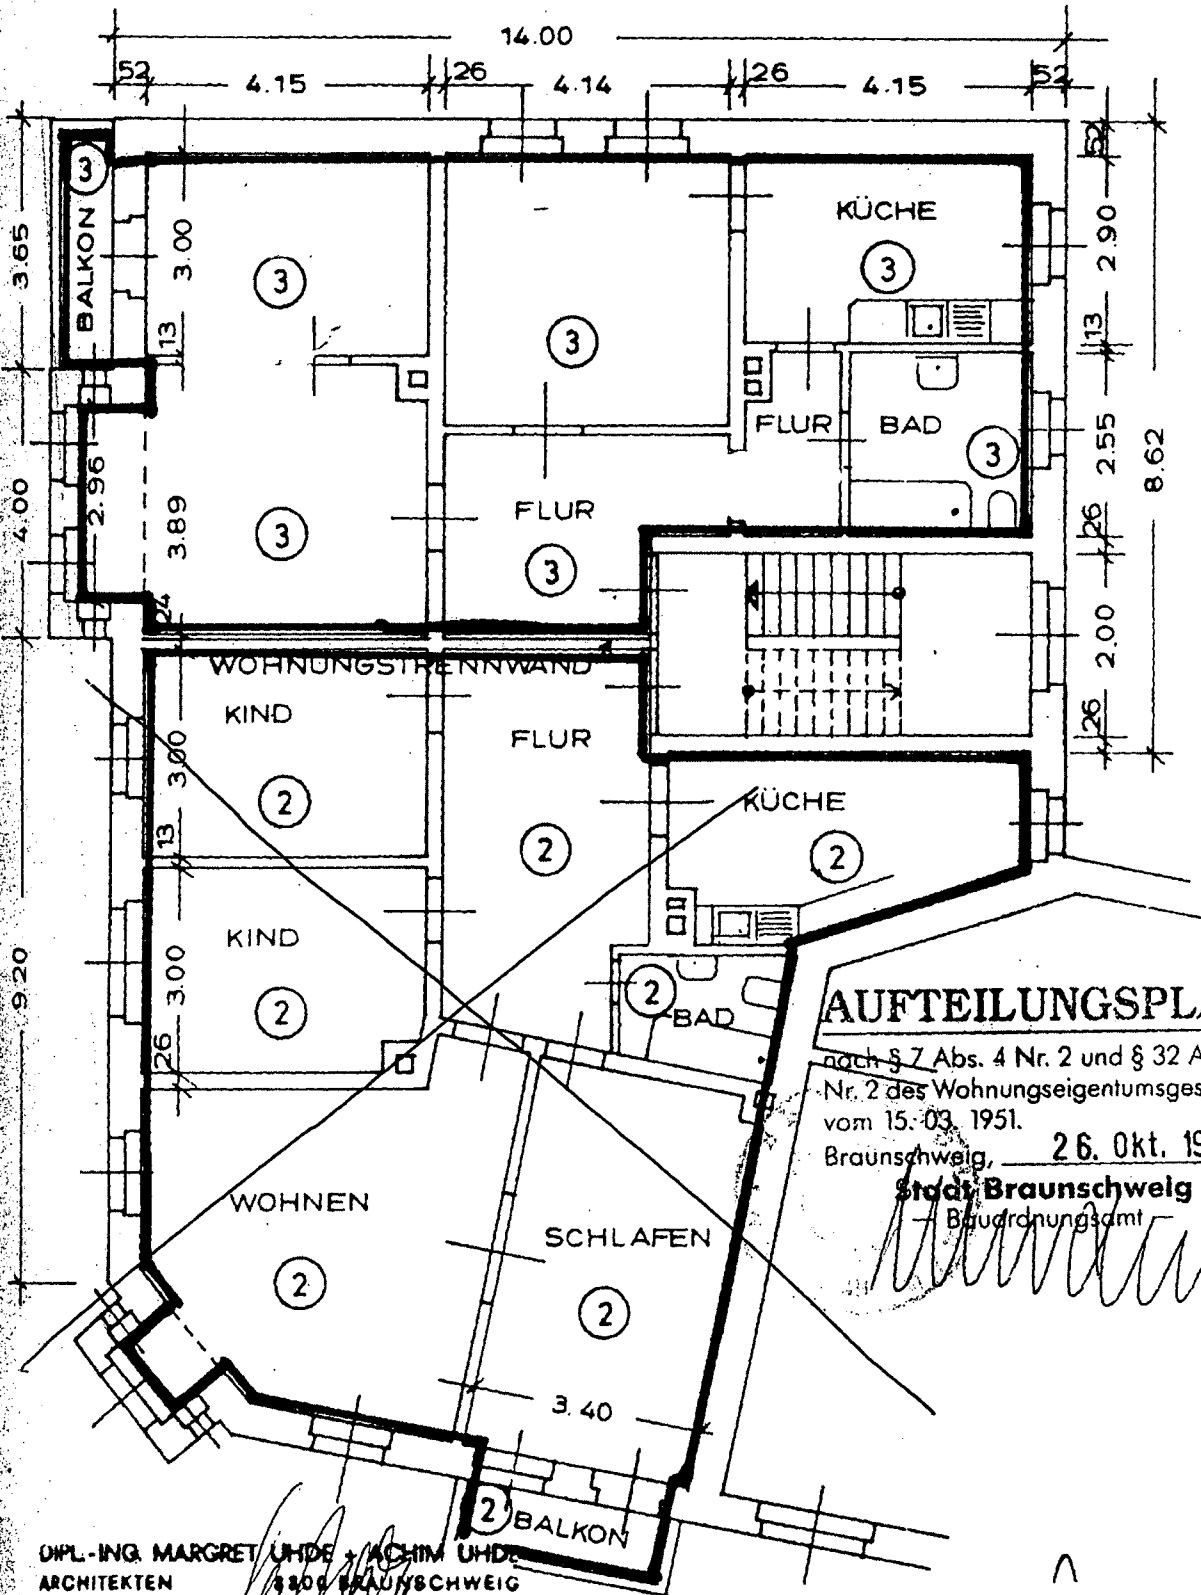

AUFTEILUNGSPLAN

nach § 7 Abs. 4 Nr. 2 und § 32 Abs. 2
Nr. 2 des Wohnungseigentumsgesetzes
vom 15.03.1951.

Braunschweig, 26. Okt. 1992

Stadt Braunschweig
Bauordnungsamt

[Handwritten signature]

DIPL.-ING. MARGRET UHDE + ACHIM UHDE
ARCHITECTEN
3300 BRAUNSCHWEIG

^

