


MIETBEREICH FA. UNIVERSAL-LEASING

NGF = 700,95⁰
BGF = 775,14⁰

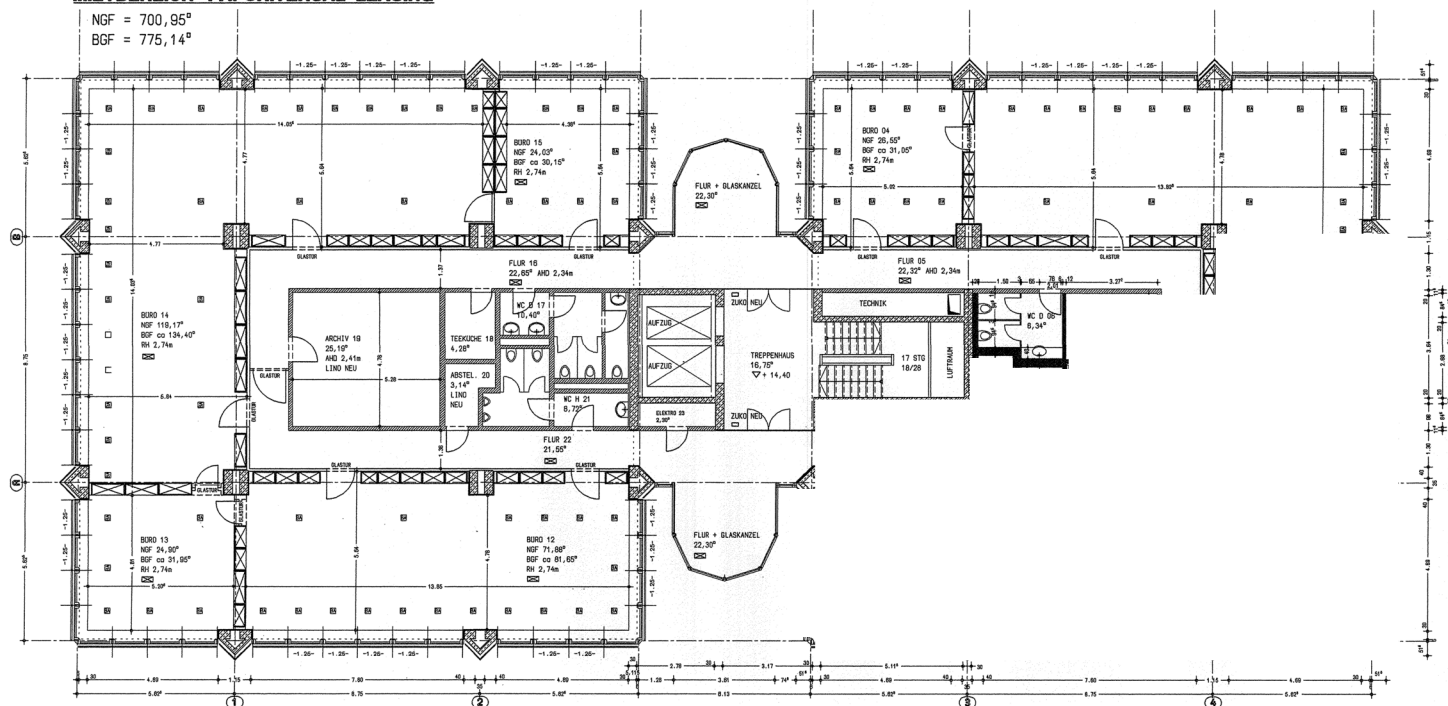

4.OBERGESCHOSS M 1:100

ÜBER DEN BESTANDSPLAN IST ZUR HABENTENNAHME
AUF BEZUG NEHMEN.
DIE DARSTELLUNG TRÜGT KEINE GARANTIE BEI
KONSTRUKTION ODER STATIK DES BEZUGES WIEDER.

De-Zusammenstellung NMF/NMF

Baum	NMF	NMF
Baum 01	= 43,10m ²	
Baum 02	= 89,45m ²	
Baum 03	= 133,70m ²	
Baum 04	= 31,05m ²	
Flur 05	= 22,32m ²	
WC 06	= 6,34m ²	
Abst 07	= 7,70m ²	
Techn 08	= 7,65m ²	
WC 09	= 6,65m ²	
Flur 10	= 24,05m ²	
Elekt 11	= 2,35m ²	
Baum 12	= 81,65m ²	
Baum 13	= 31,65m ²	
Baum 14	= 134,40m ²	
Baum 15	= 30,15m ²	
Flur 16	= 22,65m ²	
WC 17	= 10,40m ²	
Techn 18	= 4,26m ²	
Archiv 19	= 25,10m ²	
Abst 20	= 3,14m ²	
WC 21	= 8,72m ²	
Flur 22	= 21,55m ²	
Elekt 23	= 2,30m ²	
Flur+Blauk	= 44,80m ²	
SUMME NMF	= 655,45m ²	
SUMME NMF	= 219,69m ²	
Gesamt	= 775,14m ²	

LEGENDE:

— WANDE VORHANDEN

— WANDE NEU

✕✕✕ ABZUBECHEN BZW.
DEMONTIEREN

△ TÜR NEU

▨ TEPPICH NEU

— — — — —

— — — — —

ÄNDERUNGEN:

0
B. 20.01.00 N.MIETER UNIVERSAL-LEASING
c. 07.02.00 TREPPEN-WC-VERMÄSSUNG/Detail
d. 30.10.00 BESTAND

BÜRO- UND GESCHÄFTSHAUS
HALDERSTRASSE 27, 86150 AUGSBURG

BESTANDSPLAN

GRUNDRISS MASSTAB 1:100

4. OBERGESCHOSS PLANNR. B/000d
AUFTRAG

AUFTRAGGEBER:
VEREINTE VERSICHERUNG AG
HALDERSTRASSE 27, 86150 AUGSBURG

VERTRETEN DURCH:
ALLIANZ IMMOBILIEN-GmbH
POSTFACH
80780 MÜNCHEN

BEARBEITET:
GIP- GESELLSCHAFT FÜR INGENIEURLEISTUNGEN
UND PLANUNG MBH
LOISACHSTRASSE 23b, 82418 MURNAU
TEL. 08841-8796

AUFGESTELLT:
U. PROHASKA, DIPL. ING. (FH) ARCHITEKT

STAND 301000/HA.