


SCHNITT / GRUNDRISSSE


M 1:100

BESTANDSPLAN
Einfamilienhaus mit Nebengebäude und Scheune
in der Hauptstr. 18 in Bad Bocklet-Grossenbrach
auf Flnr. ?

Schnitt

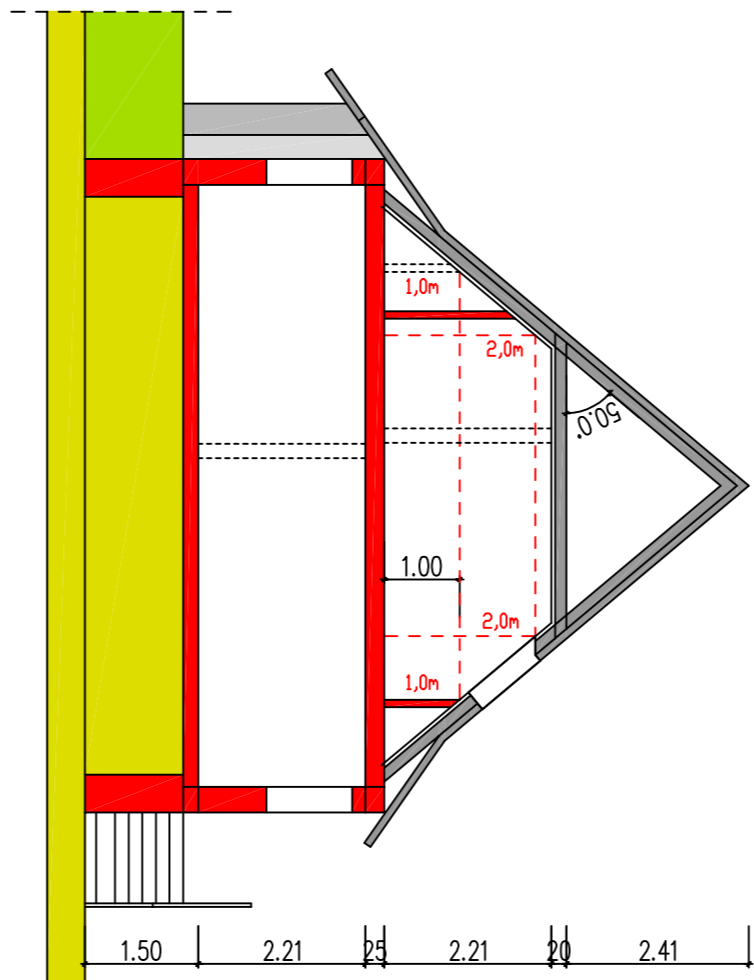

Dachgeschoss

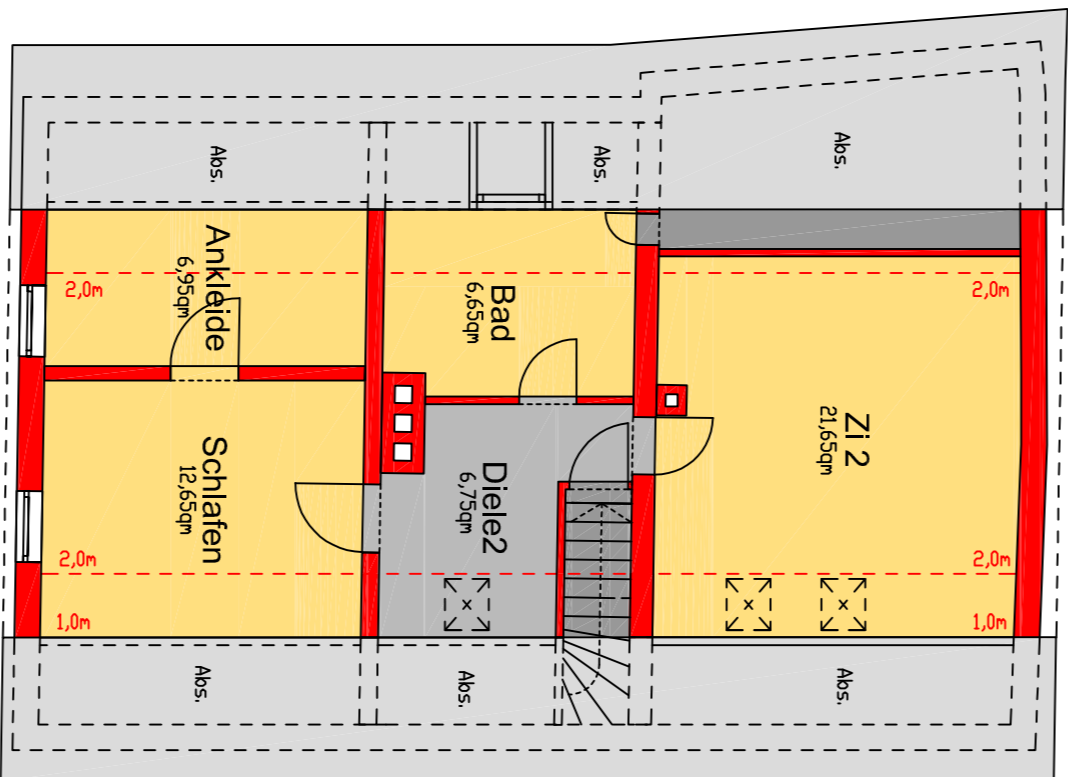

Erdgeschoss

