
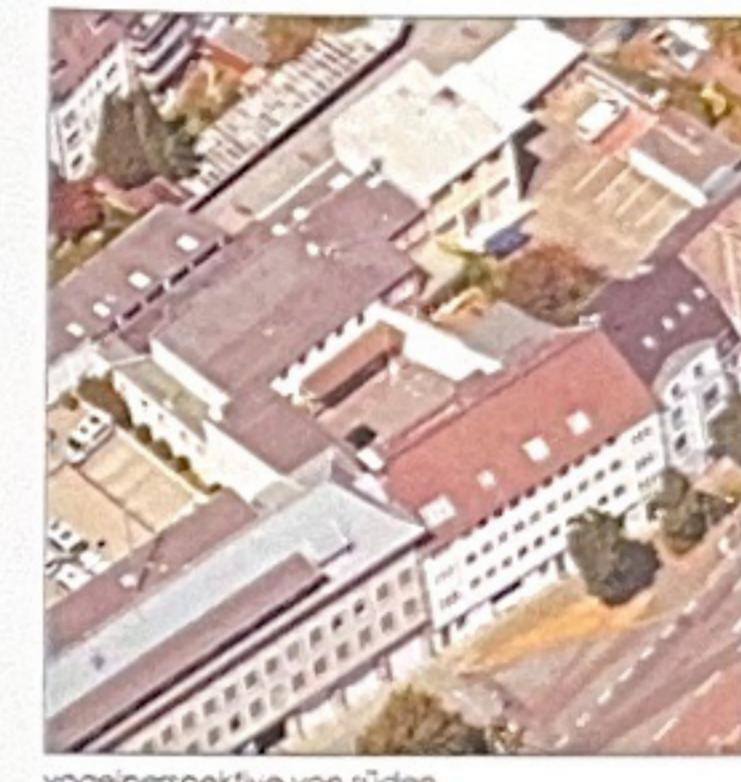


- längsgebäude -  
grundriss obergeschoss

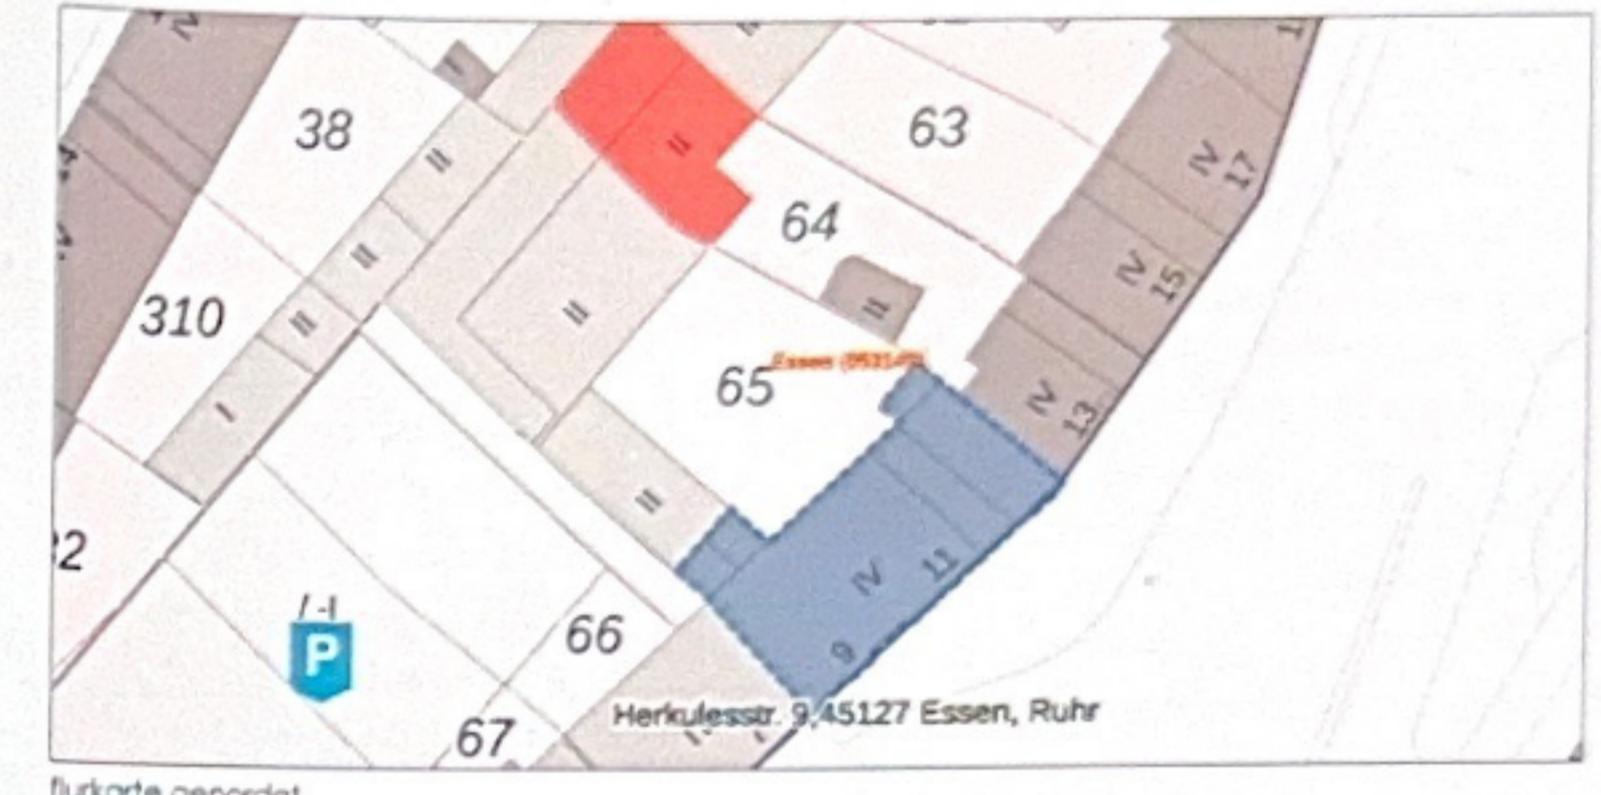


bestandspläne nach örtlichem auflaß april/ mai 2025, soweit zugänglich und messbar, darstellung der aktuellen nutzung, nicht darstellung der genehmigten und abgenommenen nutzungen

ohne abgleich mit baugenehmigungen/ des zuletzt bauordnungsrechtlich genehmigten und abgenommenen standes

## längsgebäude

architekten krämer

dipl.-ing. patrick krämer  
info@architekten-kraemer.de  
droste-hülshoff-weg 12  
45219 essen - kettwig

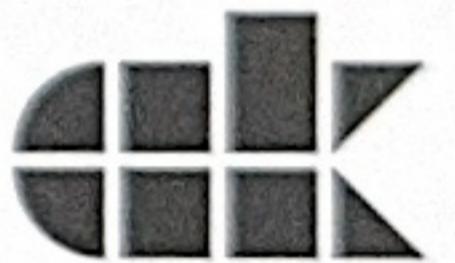

bauvorhaben  
bestandszeichnung  
herkulesstr. 9-11  
45127 essen (ostviertel)

architekt  
F. KRÄMER  
ARCHITEKT  
38738  
SICHERHEIT DER ÖFFENTLICHEN RECHTS

bauherr  
heinz steinforth  
herkulesstr. 9  
45127 essen (ostviertel)

bezeichnung  
längsgebäude  
grundriss obergeschoss

essen-kettwig, den 30.05.2025

maßstab 1 : 100  
gezeichnet k, lk  
blattgröße din a3  
blattnummer lä 04  
index -