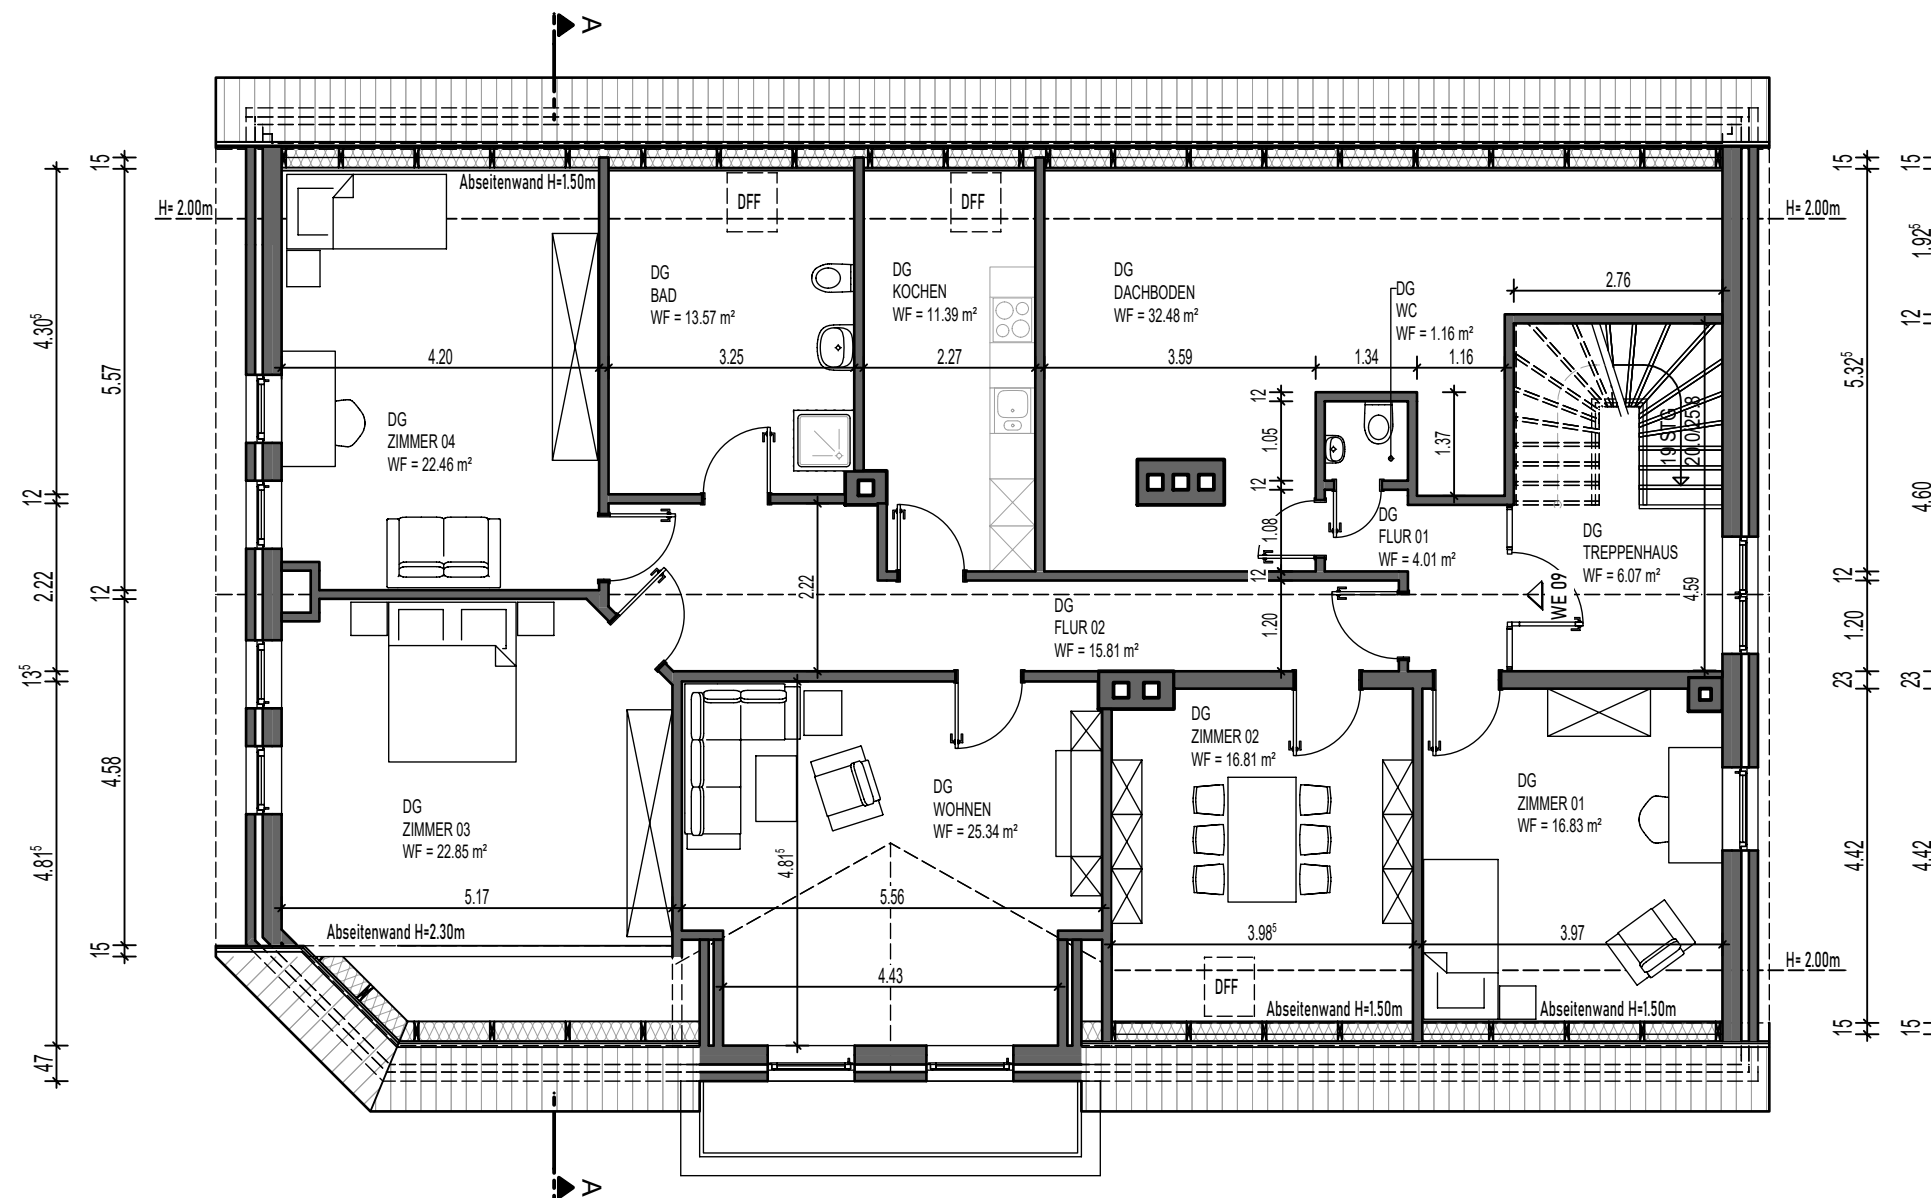


**Bestandszeichnungen
eines Mehrfamilienhauses**

Bauort **Bauer Landstraße 1
24939 Flensburg**

Bauherr	Anna-Lisa Andresen Claudia Andresen Mürwiker Straße 186 24944 Flensburg		
Phase	Bauantrag		
Inhalt	Grundriss Dachgeschoss		
Plan-Nr.	405	gezeichnet	M.Hansen
Maßstab	1:100	Datum	11.12.2024
Plan- verfasser	Sascha Zeretzke Architekt		