
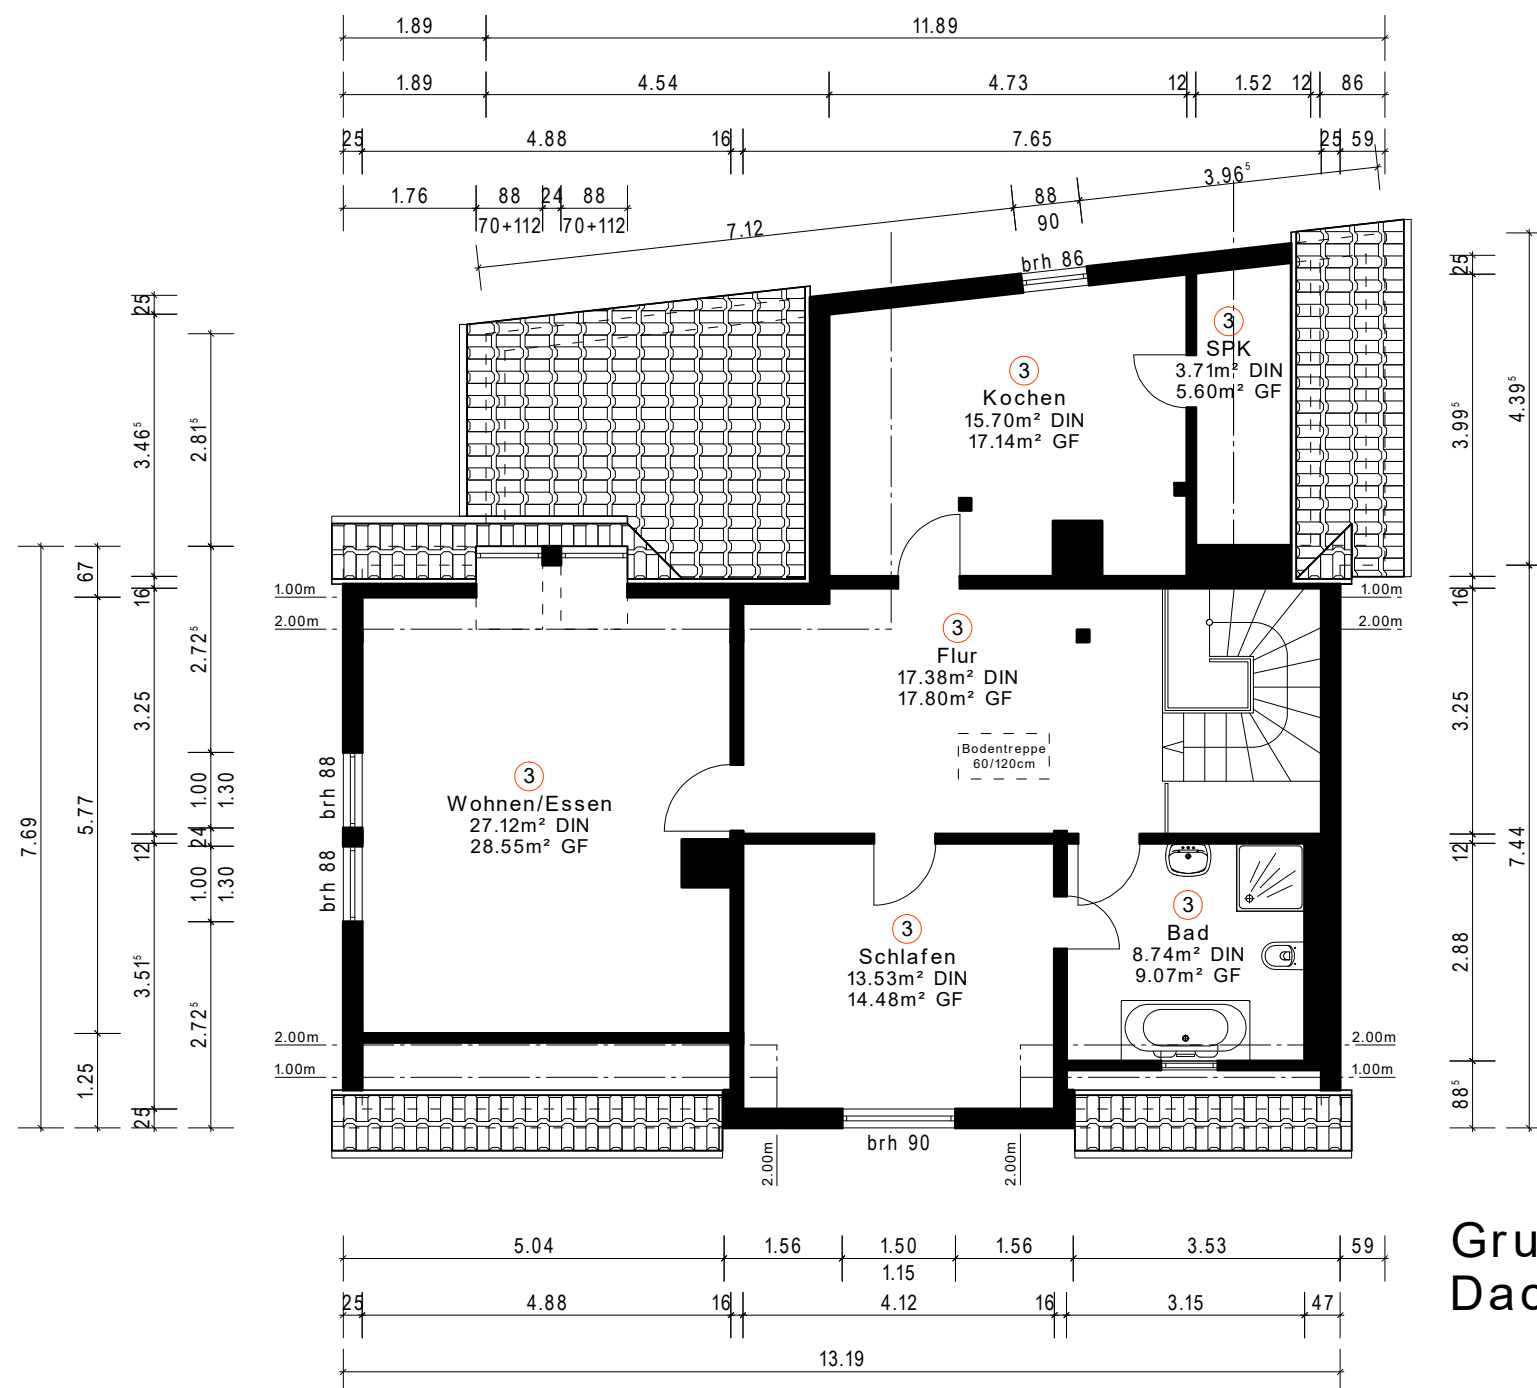


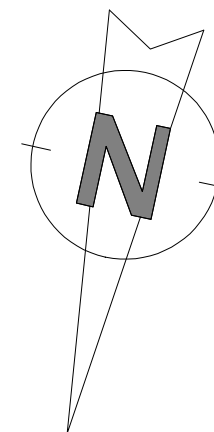

Grundriss
Dachgeschoss

Bestandsplan

Eigentümer:

Datum: Unterschrift

Objekt:

Am Roten Rain 19, 34311 Naumburg
Gemarkung Naumburg, Flur 17, Flurstück 144

Planverfasser:

cadstudio Kai Heumüller
Schlesierstraße 3
34582 Borken (Hessen)
Tel.: 05682 - 73 83 622
info@cadstudio-heumueller.de

Datum: Unterschrift

Planinhalt:

Grundriss Dachgeschoss

gezeichnet:	Datum: 14.01.2026	Format: DIN A3
geändert:	Maßstab 1:100	Zeichnungs Nr.: 04