


Abgehängte Decke 15cm wenn nicht anders geschrieben.
Lage der Träger ist vor Ort zu Prüfen!


Alle Maße wurden Bestandsplänen entnommen oder vor Ort aufgemessen.
Aufgrund von Bau- und Maßtoleranzen können diese von den tatsächlichen Maßen abweichen.



Bauvorhaben	Planverfasser	Datum
Haus 4 Uwestraße 12, 22525 Hamburg	HvG Architekten Held und von Gersdorff PartG mbH Köppenstraße 9, 22453 Hamburg	26.08.24
Bauherr	Tel: 040 - 46 77 53 92 Mail: info@hvgarchitekten.de	Maßstab
DAGSR Vermögensbeteiligungs GmbH & Co. KG Schätzingendorfer Straße 15, 21272 Eggestorf		1:100
Plan	Planstand	Plan-Nr.
Grundriss 1. Obergeschoss	Bestand	B 02.4

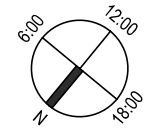


Ansicht Nord-West

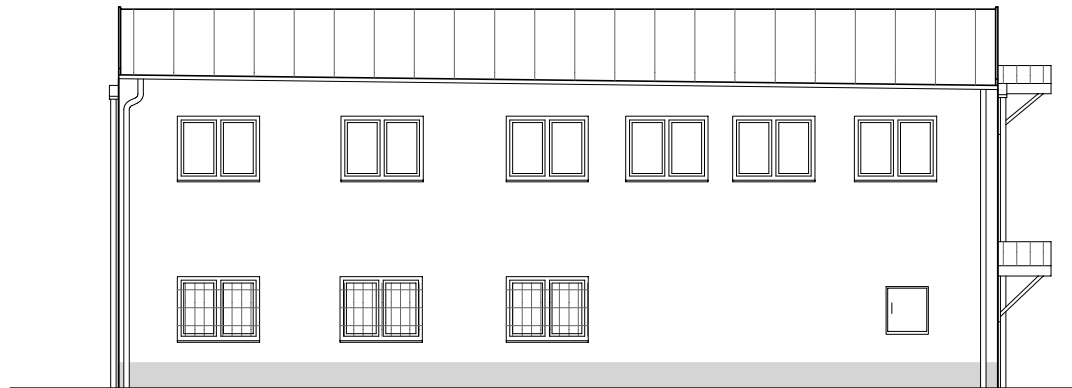

Ansicht Nord-Ost

Alle Maße wurden Bestandsplänen entnommen oder vor Ort aufgemessen.
Aufgrund von Bau- und Maßtoleranzen können diese von den tatsächlichen Maßen abweichen.

<p>Bauvorhaben Haus 4 Uwestraße 12, 22525 Hamburg</p> <p>Bauherr DAGSR Vermögensbeteiligungs GmbH & Co. KG Schätzdorfer Straße 15, 21272 Egestorf</p>	<p>Planverfasser HvG Architekten Held und von Gersdorff PartG mbB Köppenstraße 9, 22453 Hamburg Tel: 040 - 46 77 53 92 Mail: info@hvgarchitekten.de</p>	<p>Datum 26.08.24</p> <p>Maßstab 1:100</p>
<p>Plan Ansicht Nord-West & Nord-Ost</p>	<p>Planstand Bestand</p>	<p>Plan-Nr. B 03.4</p>

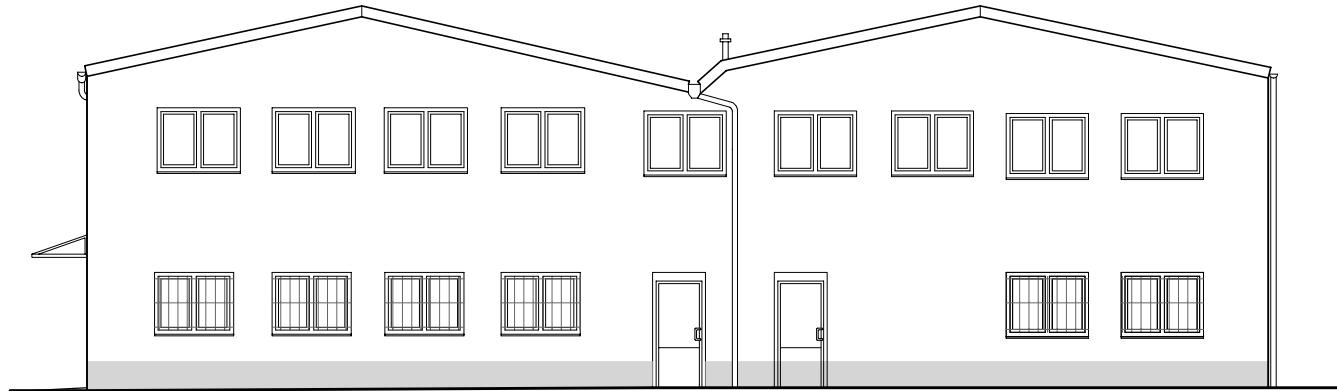


Ansicht Süd-Ost



Ansicht Süd-West

Alle Maße wurden Bestandsplänen entnommen oder vor Ort aufgemessen.
Aufgrund von Bau- und Maßtoleranzen können diese von den tatsächlichen Maßen abweichen.

<p>Bauvorhaben Haus 4 Uwestraße 12, 22525 Hamburg</p> <p>Bauherr DAGSR Vermögensbeteiligungs GmbH & Co. KG Schätzdorfer Straße 15, 21272 Egestorf</p>	<p>Planverfasser HvG Architekten Held und von Gersdorff PartG mbB Köppenstraße 9, 22453 Hamburg Tel: 040 - 46 77 53 92 Mail: info@hvgarchitekten.de</p>	<p>Datum 26.08.24</p> <p>Maßstab 1:100</p>
<p>Plan Ansicht Süd-West & Süd-Ost</p>	<p>Planstand Bestand</p>	<p>Plan-Nr. B 04.4</p>

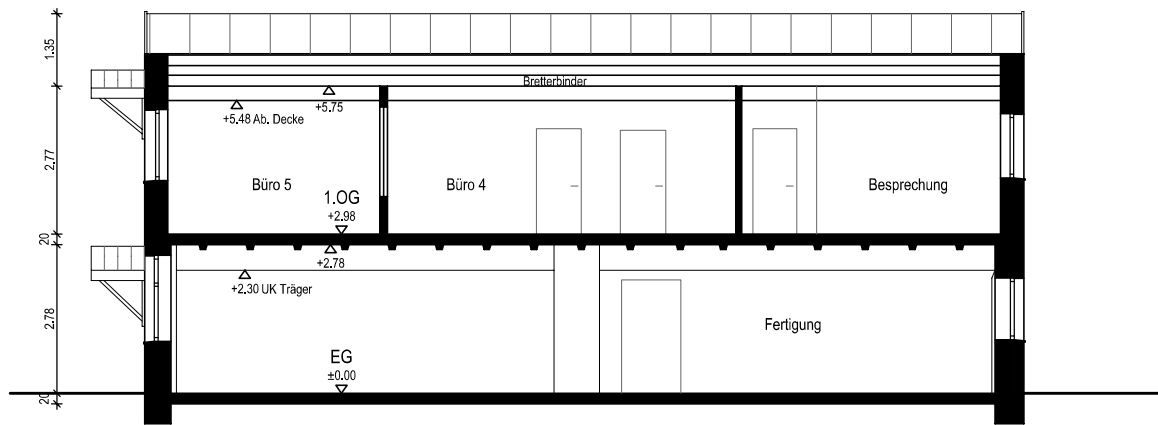

Alle Maße wurden Bestandsplänen entnommen oder vor Ort aufgemessen.
 Aufgrund von Bau- und Maßtoleranzen können diese von den tatsächlichen Maßen abweichen.

Bauvorhaben Haus 4 Uwestraße 12, 22525 Hamburg Bauherr DAGSR Vermögensbeteiligungs GmbH & Co. KG Schätzendorfer Straße 15, 21272 Egestorf	Planverfasser HvG Architekten Held und von Gersdorff PartG mbB Köppenstraße 9, 22453 Hamburg Tel: 040 - 46 77 53 92 Mail: info@hvgarchitekten.de	Datum 26.08.24
		Maßstab 1:100
Plan Schnitt A-A	Planstand Bestand	Plan-Nr. B 05.4