




h014-803 arubi.uni-kl.de 250910 P[Drucken] (Datum: 11/26/08) (Zeit: 09:16:38) [Drucker: hp2501]

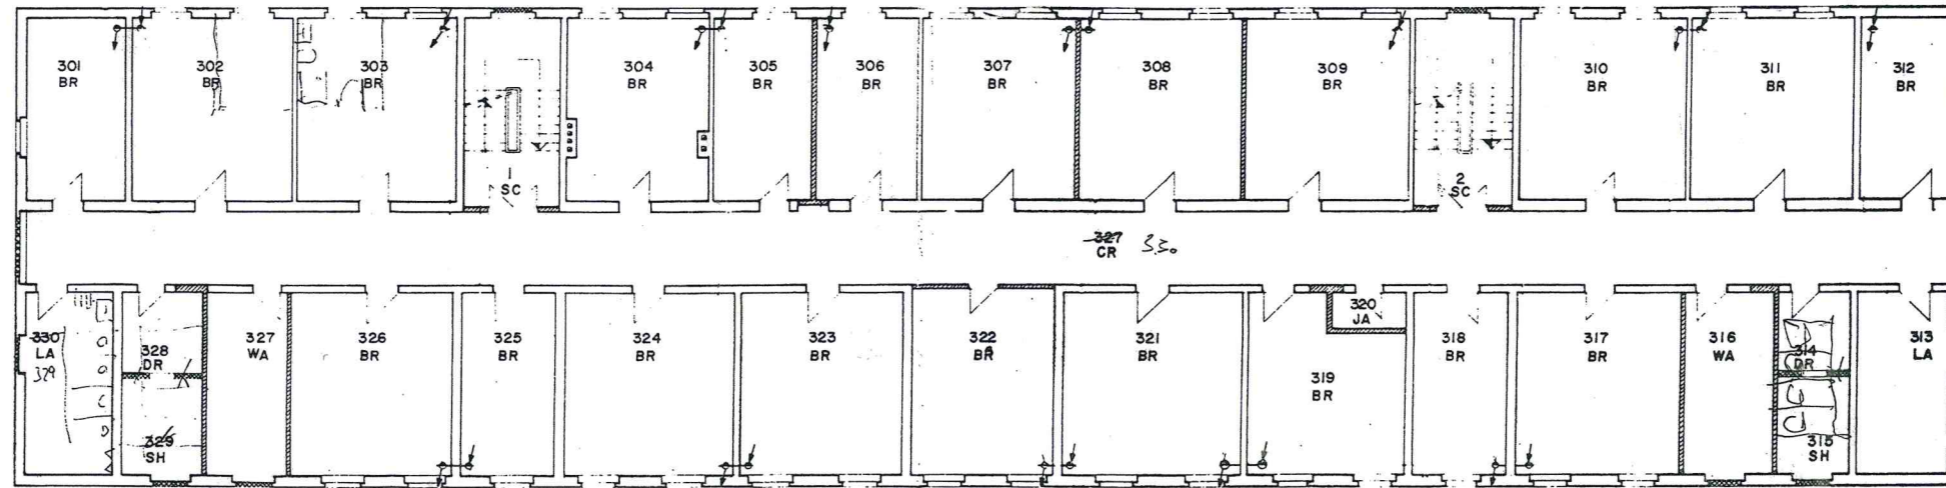

2. OBERGESCHOSS
SECOND FLOOR

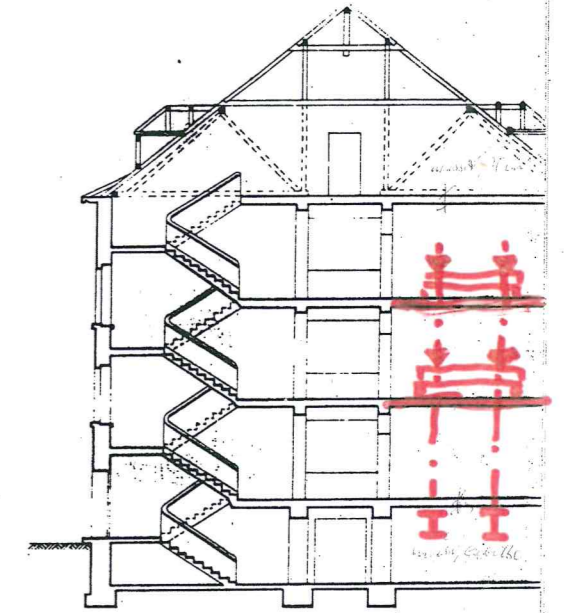

SCHNITT
SECTION

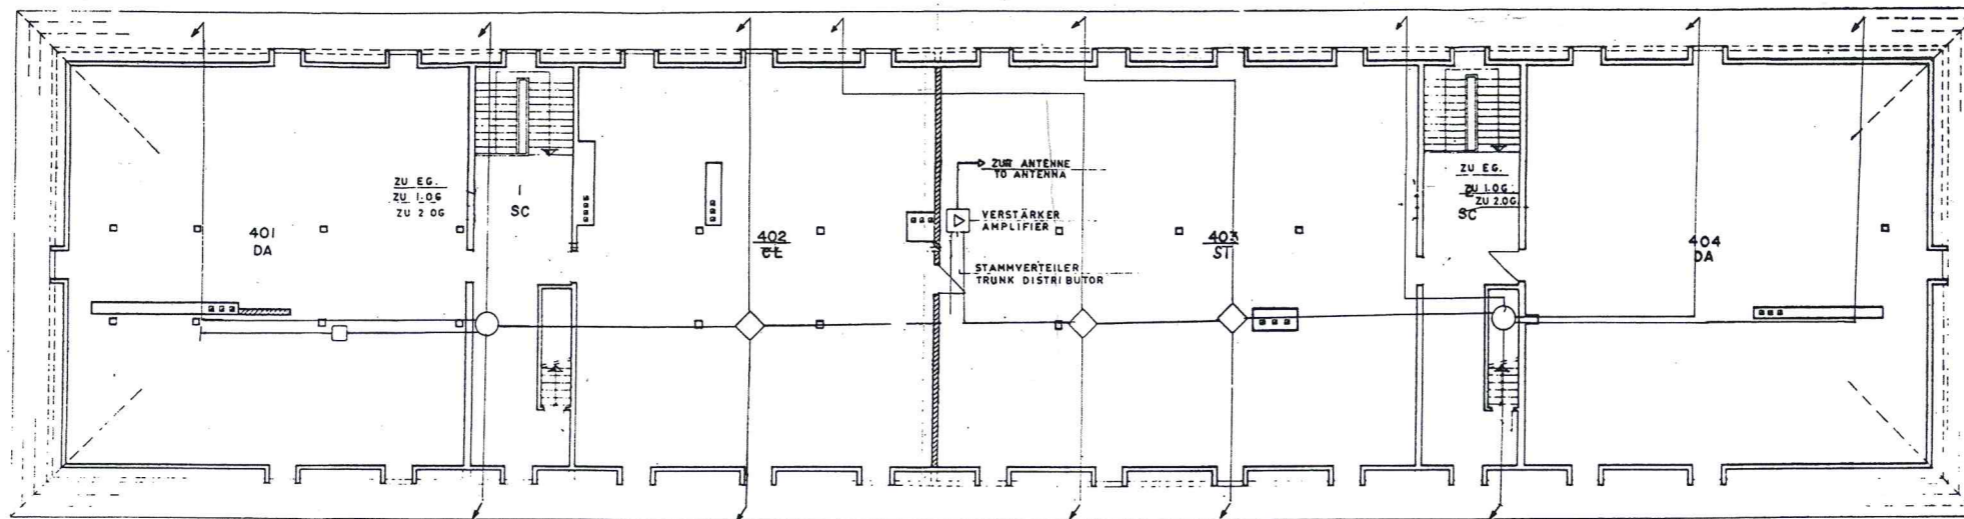

3. OBERGESCHOSS
THIRD FLOOR

THIS DRAWING IS
A PROFESSIONAL
CONDITION OF THIS
AT THE TIME OF
USA ENG. VERU
PRESIDENT
ROSS, D. DAVIS
ARCHITECTS

Die Übereinstimmung mit
der tatsächlichen Ausführung
wird bescheinigt.

[Signature]
Ing. Anst.

As-Built

WOLF & SOFSE	
HOCH-, TIEF- UND STRASSENBAU ZWEIßBÜCKEN	
CLIENT	TRUPPENUNTERKUNFT
DATE	HÜSTERHÖH-KASERN
NOV 77	PIRMASENS
1:100	GEBÄUDE 4618
BLATT NR.	BESTANDSPLAN ANTENNEN
16	