

Wohnhaus mit Büro

Bestandszeichnung

 
34414 Warburg,

Gemarkung: Warburg

Flur 3 Flurstück 434

Kellergeschoss

M 1 : 100



Architekt
Dipl.-Ing.
August Kablowski
Siedlung 1
34474 Diemelstadt-Wethen
Telefon 05694 230

Kablowski

Projektnummer
Plannummer

1616
G_20_A3

Diemelstadt-Wethen
Datum

18.07.2024