
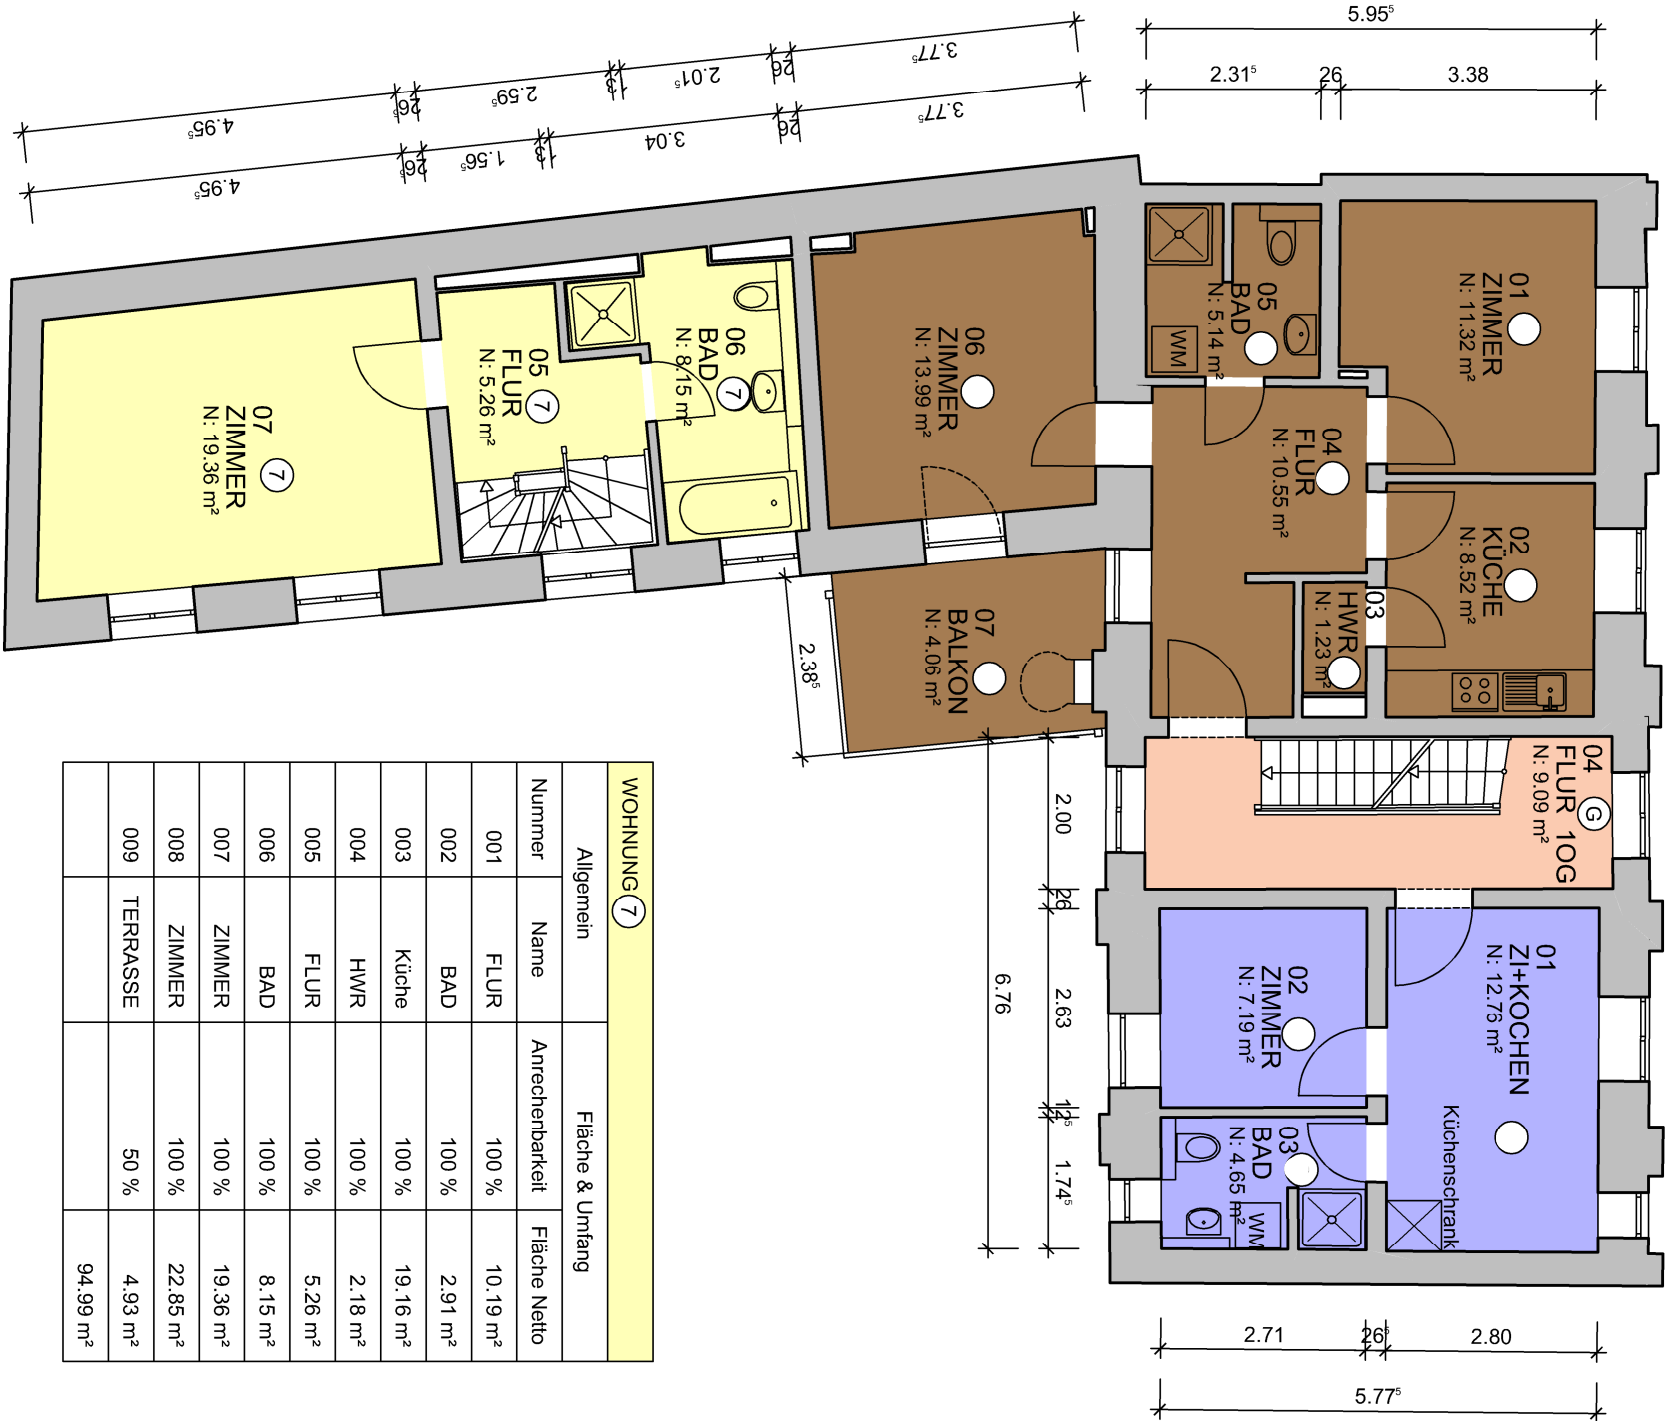
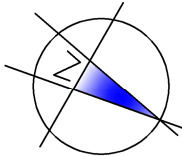


MARIENSTRASSE 17
1.OBERGESCHOSS

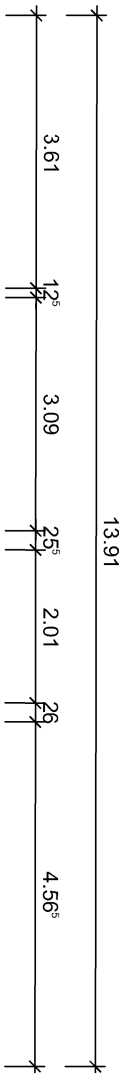

WOHNUNG 7			
Allgemein		Fläche & Umfang	
Nummer	Name	Anrechenbarkeit	Fläche Netto
001	FLUR	100 %	10.19 m²
002	BAD	100 %	2.91 m²
003	Küche	100 %	19.16 m²
004	HWR	100 %	2.18 m²
005	FLUR	100 %	5.26 m²
006	BAD	100 %	8.15 m²
007	ZIMMER	100 %	19.36 m²
008	ZIMMER	100 %	22.85 m²
009	TERRASSE	50 %	4.93 m²
			94.99 m²

LEISTUNG: BESTANDSPLAN

WOHNFLÄCHENBERECHNUNG NACH WoFIV

GRUNDRISS
1.OBERGESCHOSS

BLATT-NR.:

BEARBEITER:

MAßSTAB:

1 : 100

DATUM:

GEPRÜFT: