




BESTANDSPLAN



WALLS TRAßE

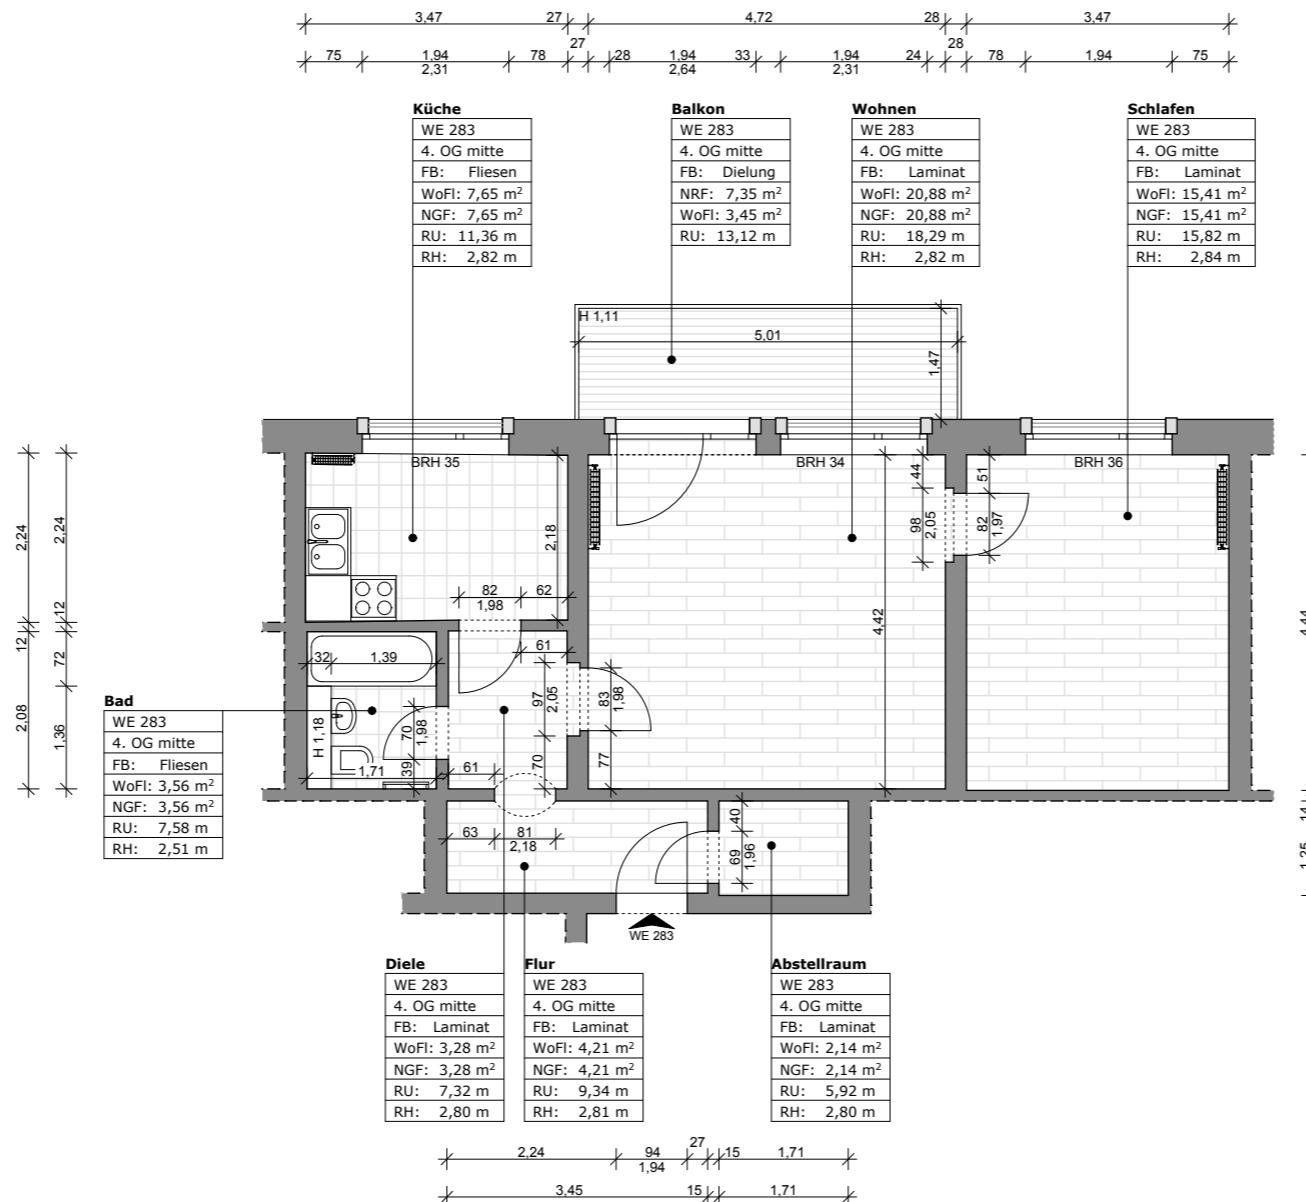

OBJEKTANSCHRIFT	Altmarkt-Karree Wallstraße 5 01067 Dresden
DARSTELLUNG	4. Obergeschoss WE 283 4. OG mitte
	Maßstab: 1:100 Planformat: A3 Planstand: 07.09.2018
VERMESSEN VON	elbcontor GmbH Wallgässchen 4 D - 01097 Dresden
KONTAKT	TEL +49 351 65615282 Fax +49 351 65615283 MAIL info@elbcontor-grundrisse.com

HINWEIS
Gemessen wurde mit: Leica DISTO S910 Laser, Marktüblichen Zollstock - Längenmessungen wurden beidseitig ausgeführt. Die Messung wurde nicht verformungsangepasst durchgeführt. Abmessungsbezeichnungen der Tragglieder können +- 2,0 cm abweichen. Alle Längenangaben verstehen sich als ca. Längen. Die Messung der Räume erfolgt in ca. 1,00 m Höhe. Dachkonstruktionen, Fassadenzier, Fassadendetails wurden nur teilweise gemessen insofern möglich. Maßangaben sind nicht als Grundlage für Fertigung von Möbeln und Küchen geeignet.