



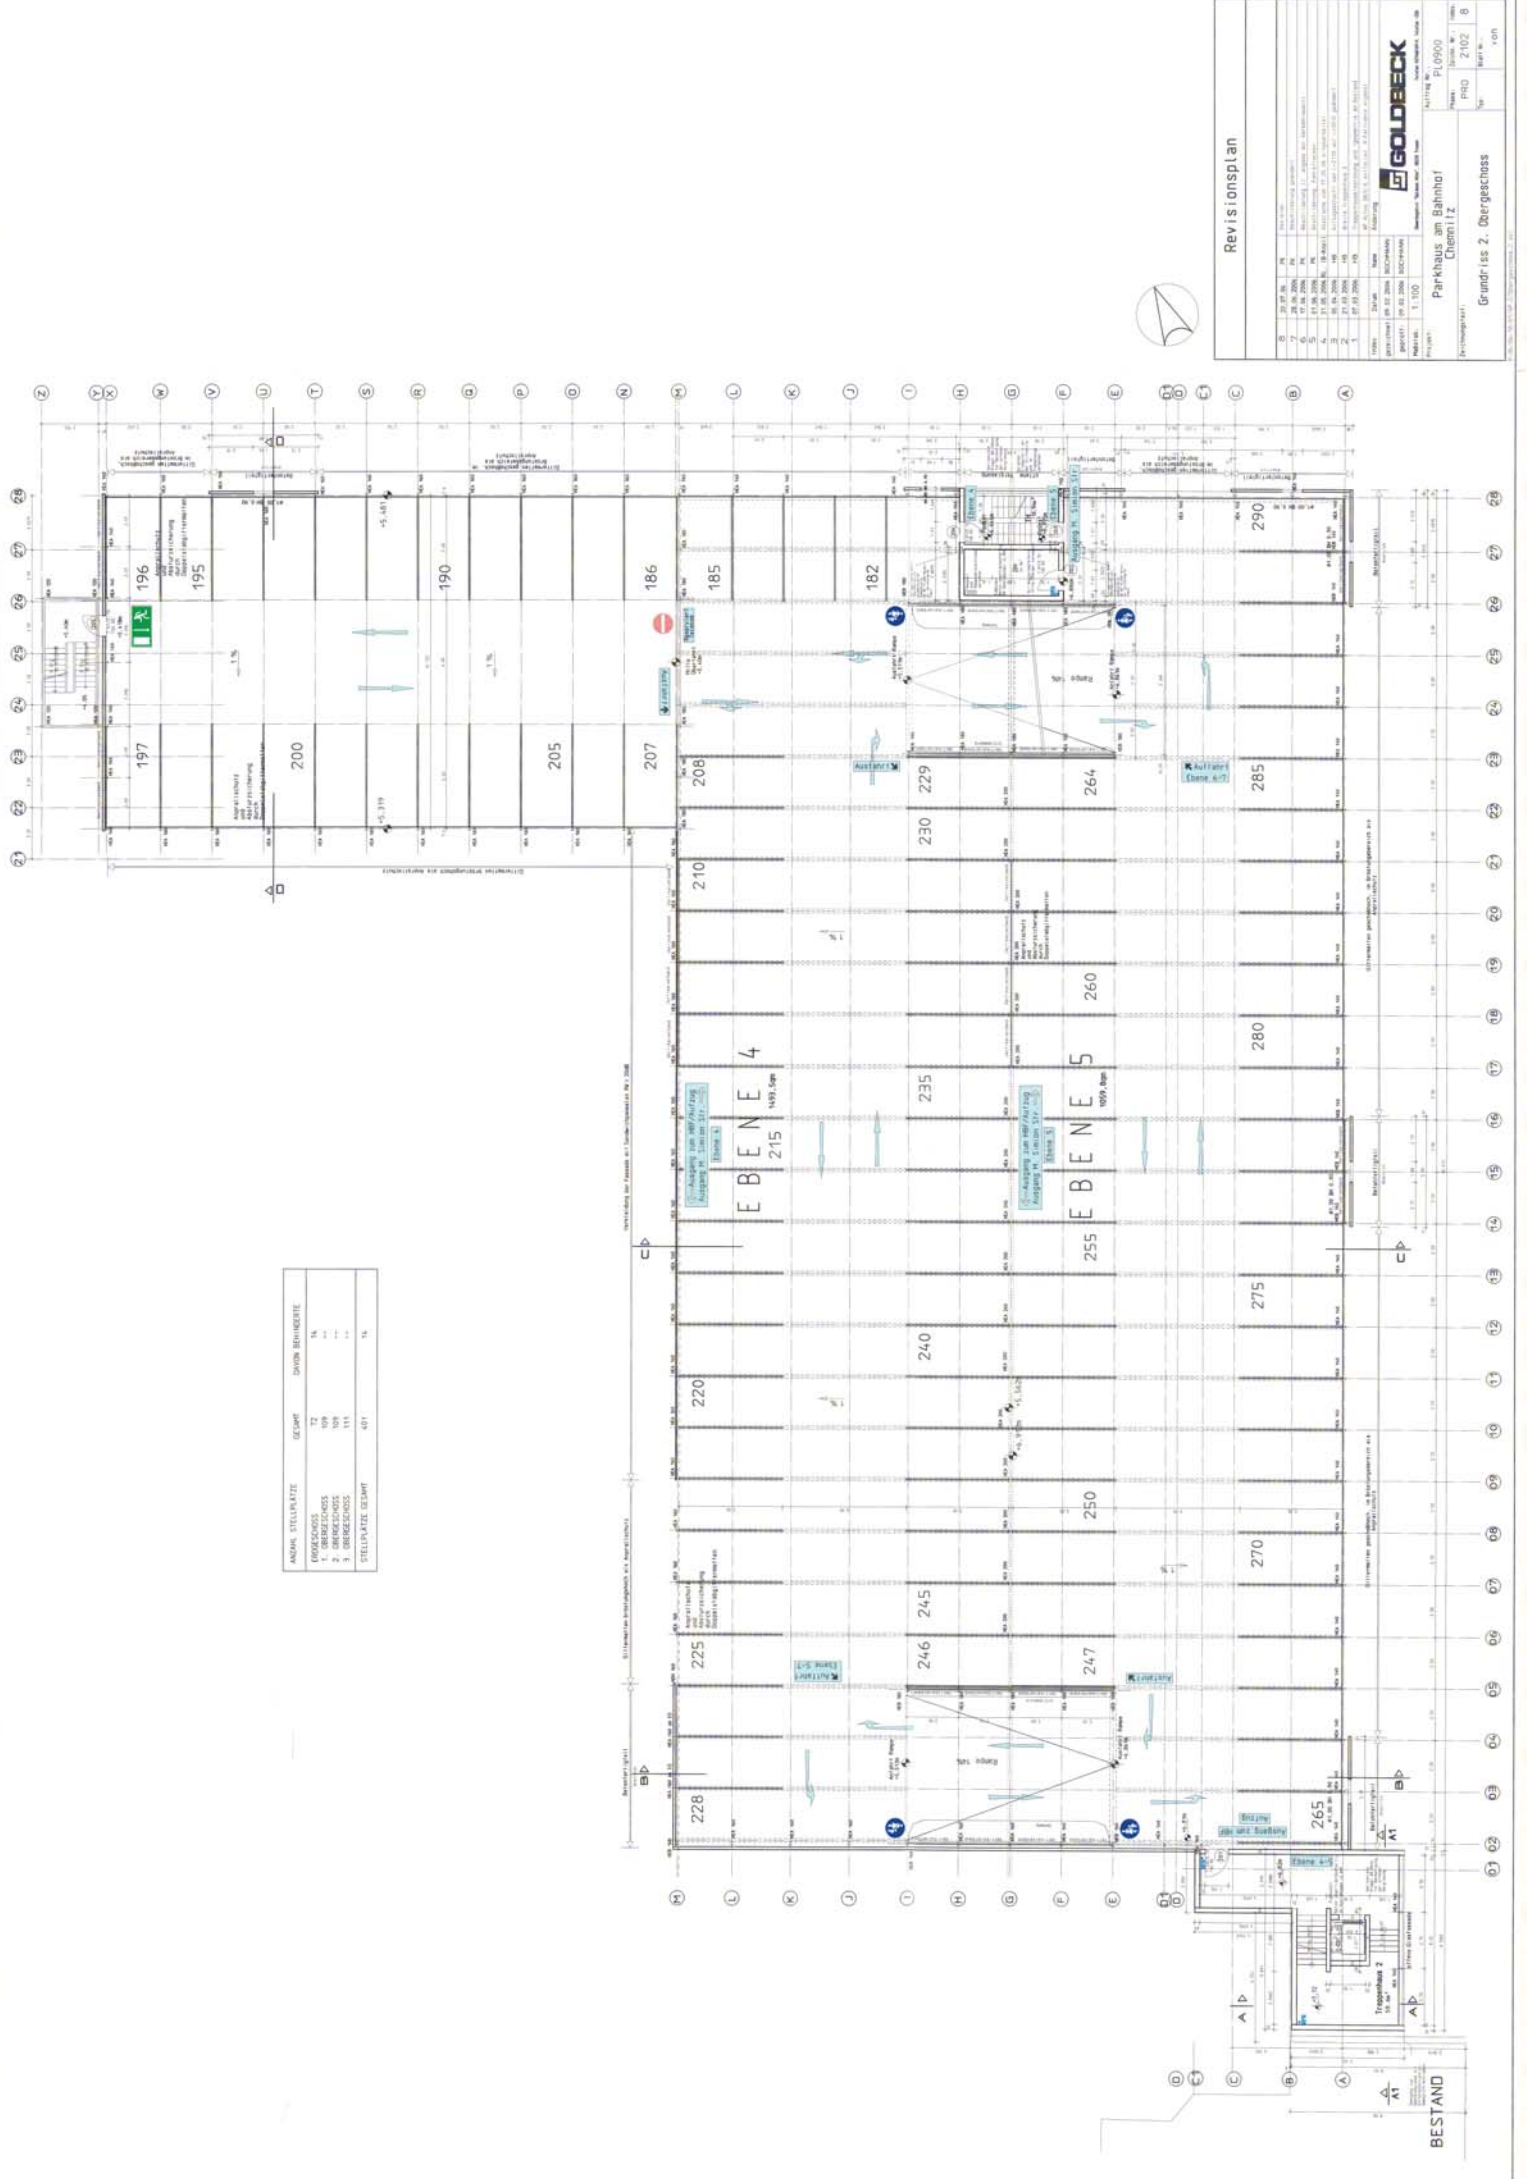

**Revisionsplan**

**GOLDBECK**

Parkhaus am Bahnhof  
Chemnitz

Grundriss 2. Obergeschoss

M 1:100  
Datum: 21.02.2006