


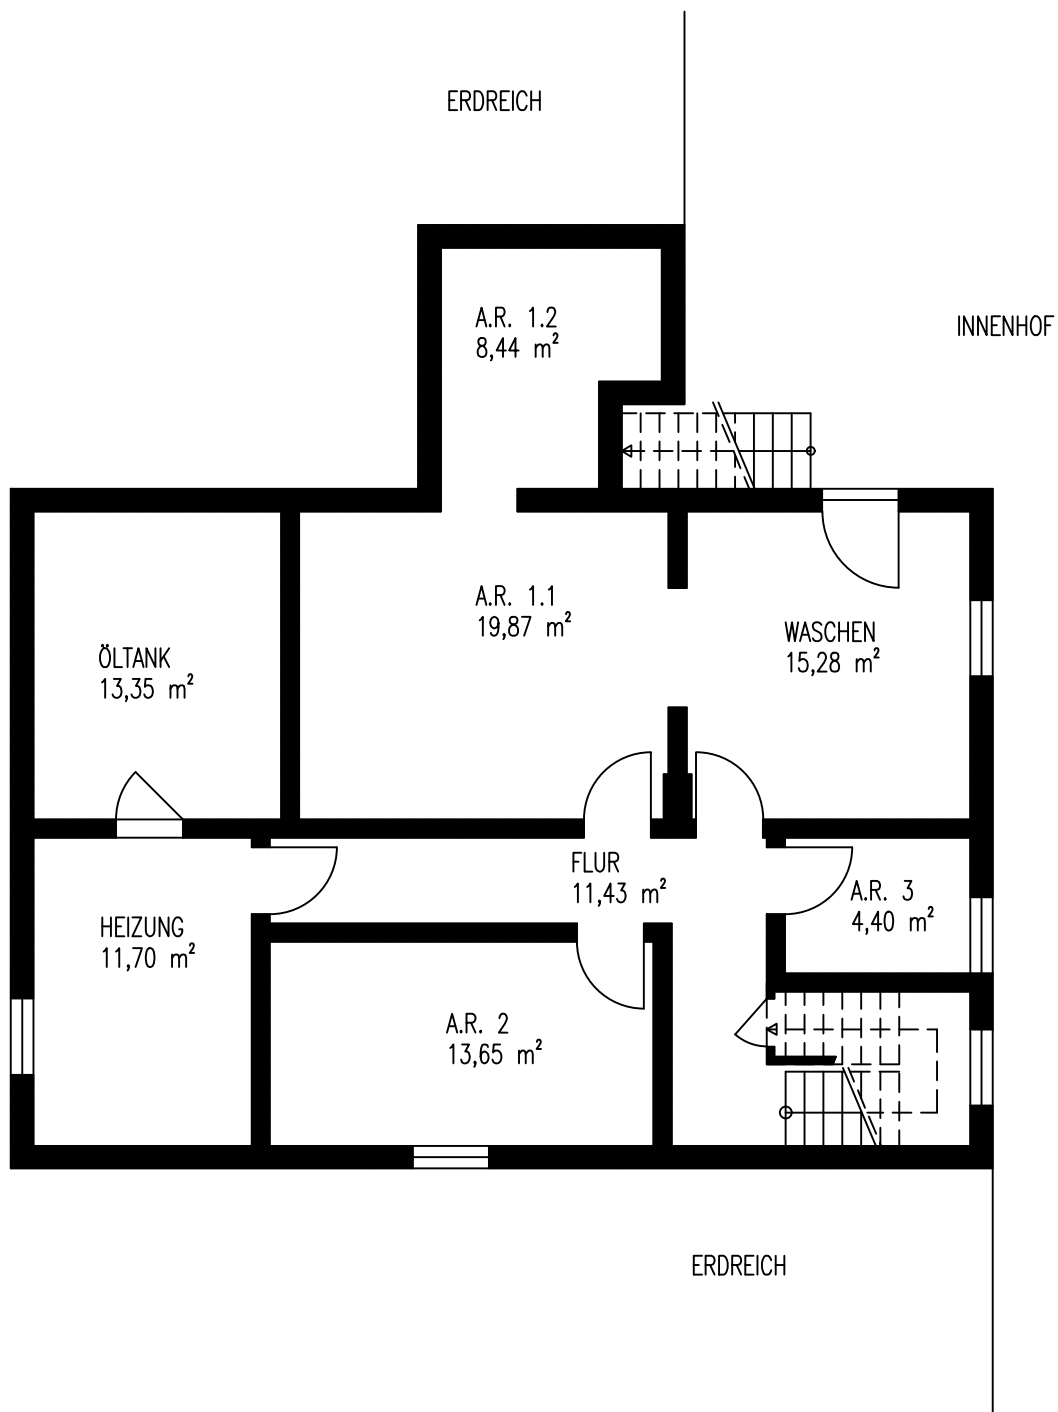

KELLERGECHOSS – M 1:100


BESTANDSPAN WOHNHAUS

EIGENTÜMER: EHELEUTE

DATUM: 13.05.2024

LUDWIG HANNOTT
DIPLOM-ARCHITECT

HANNOTT@NETCOLOGNE.DE

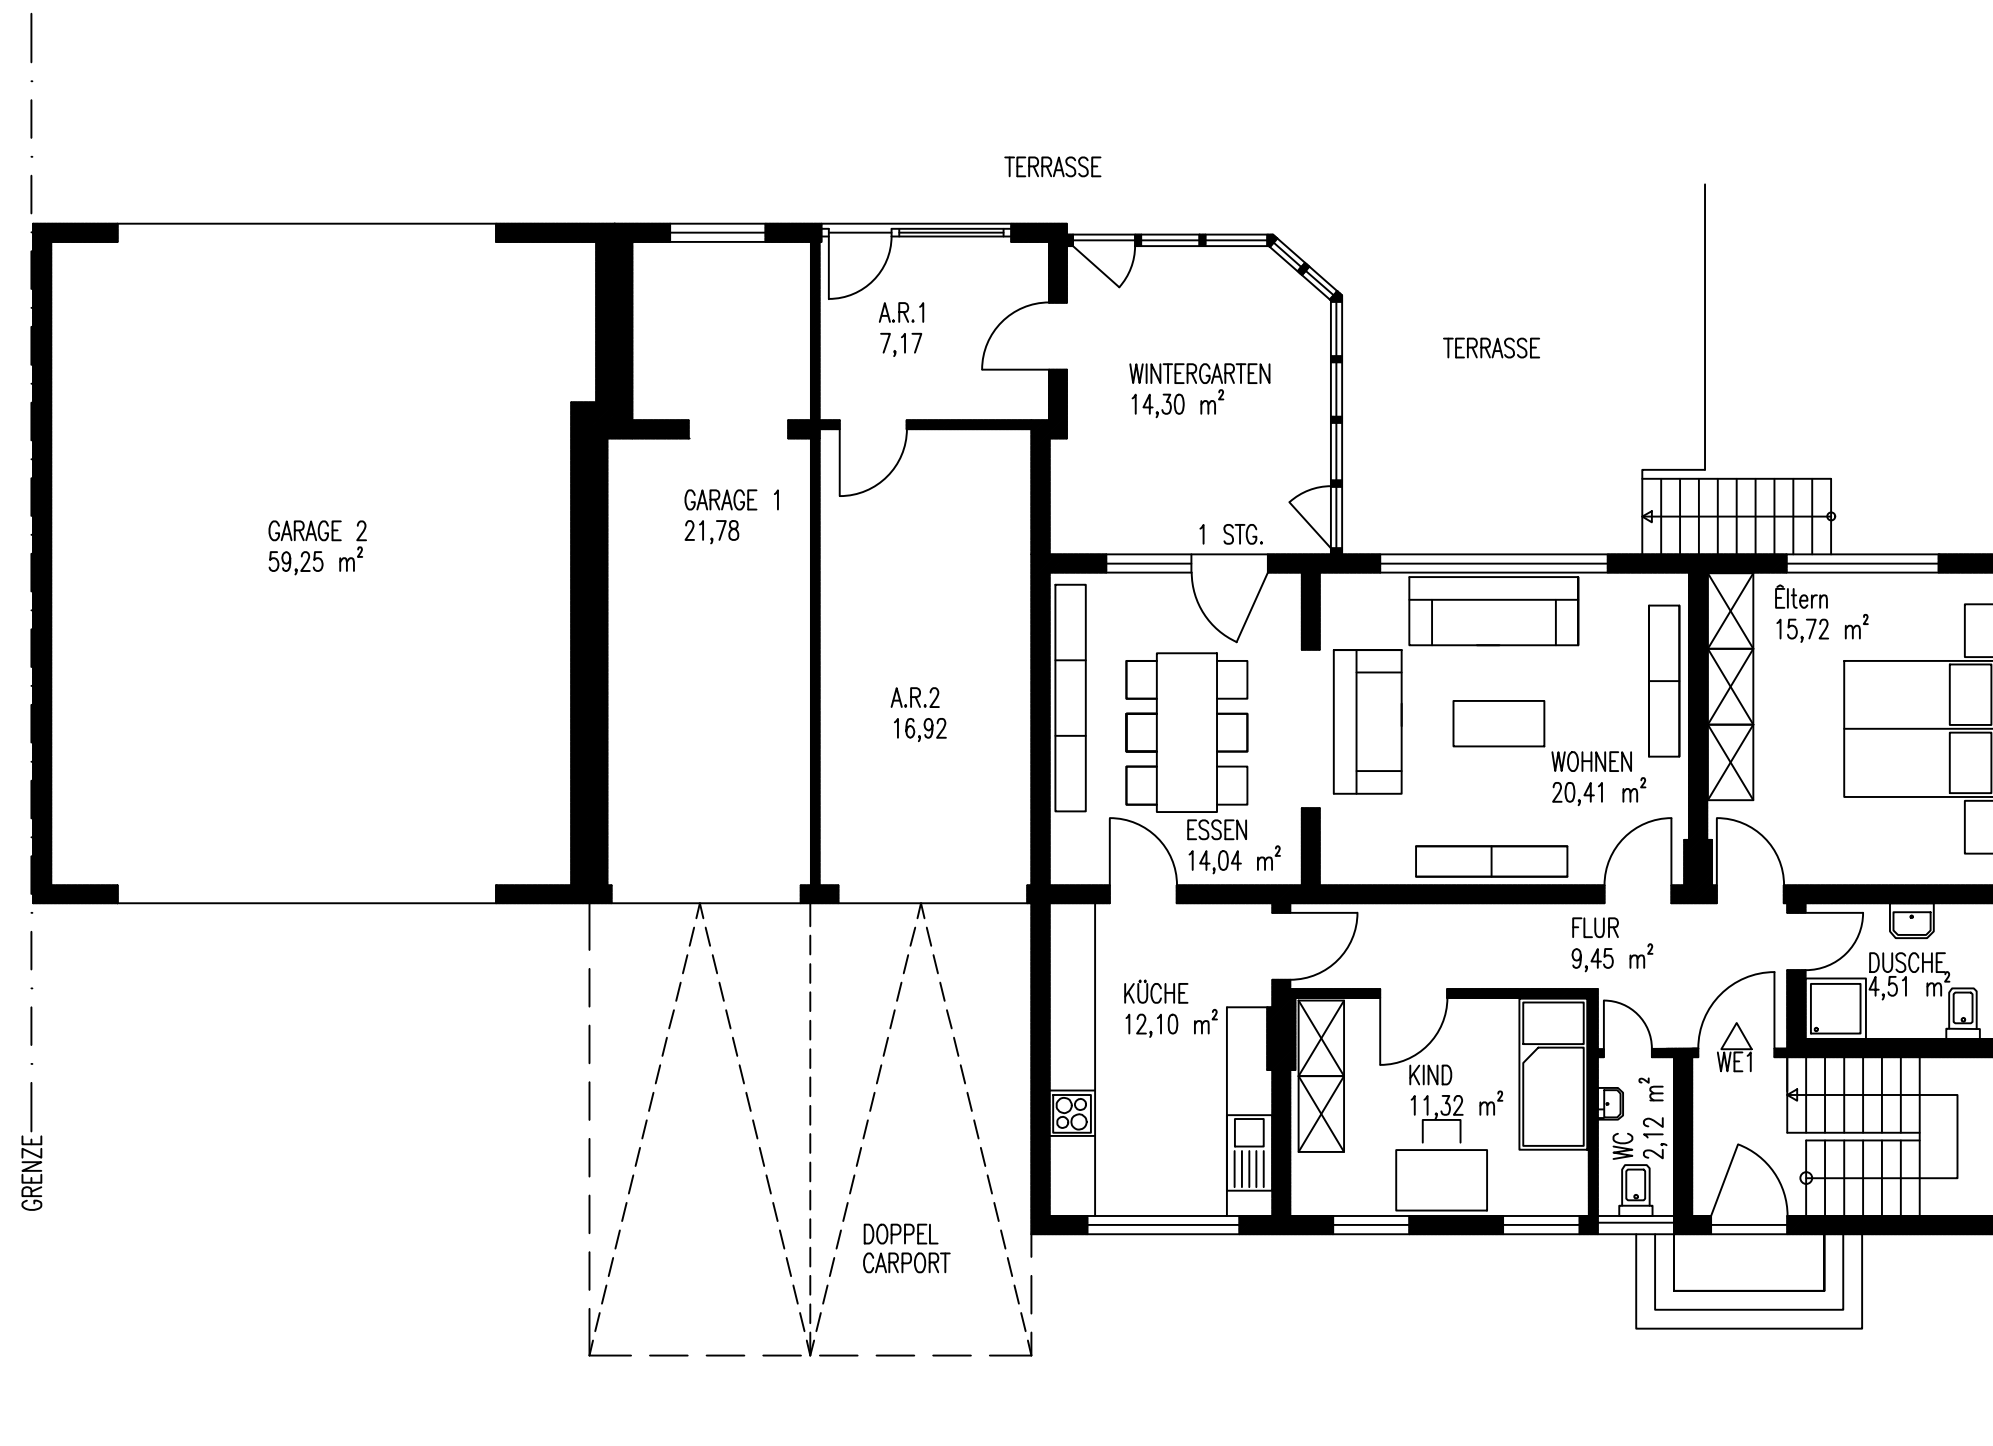

ERDGESCHOSS – M 1:100


BESTANDSPLAN WOHNHAUS


DATUM: 13.05.2024

LUDWIG HANNOTT
DIPLOM-INGENIEUR

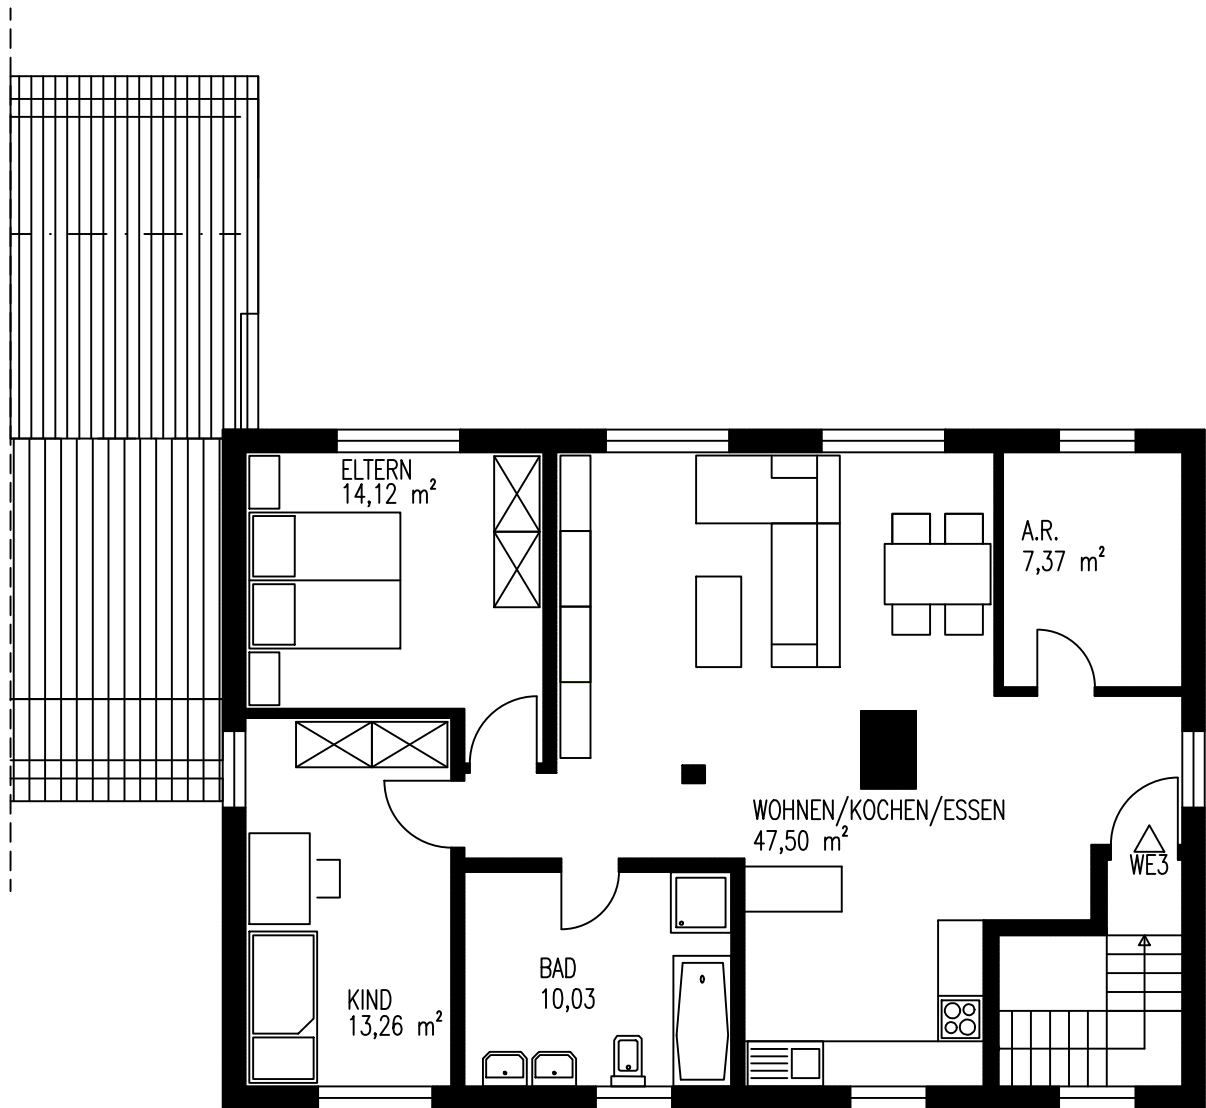


DACHGESCHOSS – M 1:100

BESTANDSPAN WOHNHAUS


DATUM: 13.05.2024


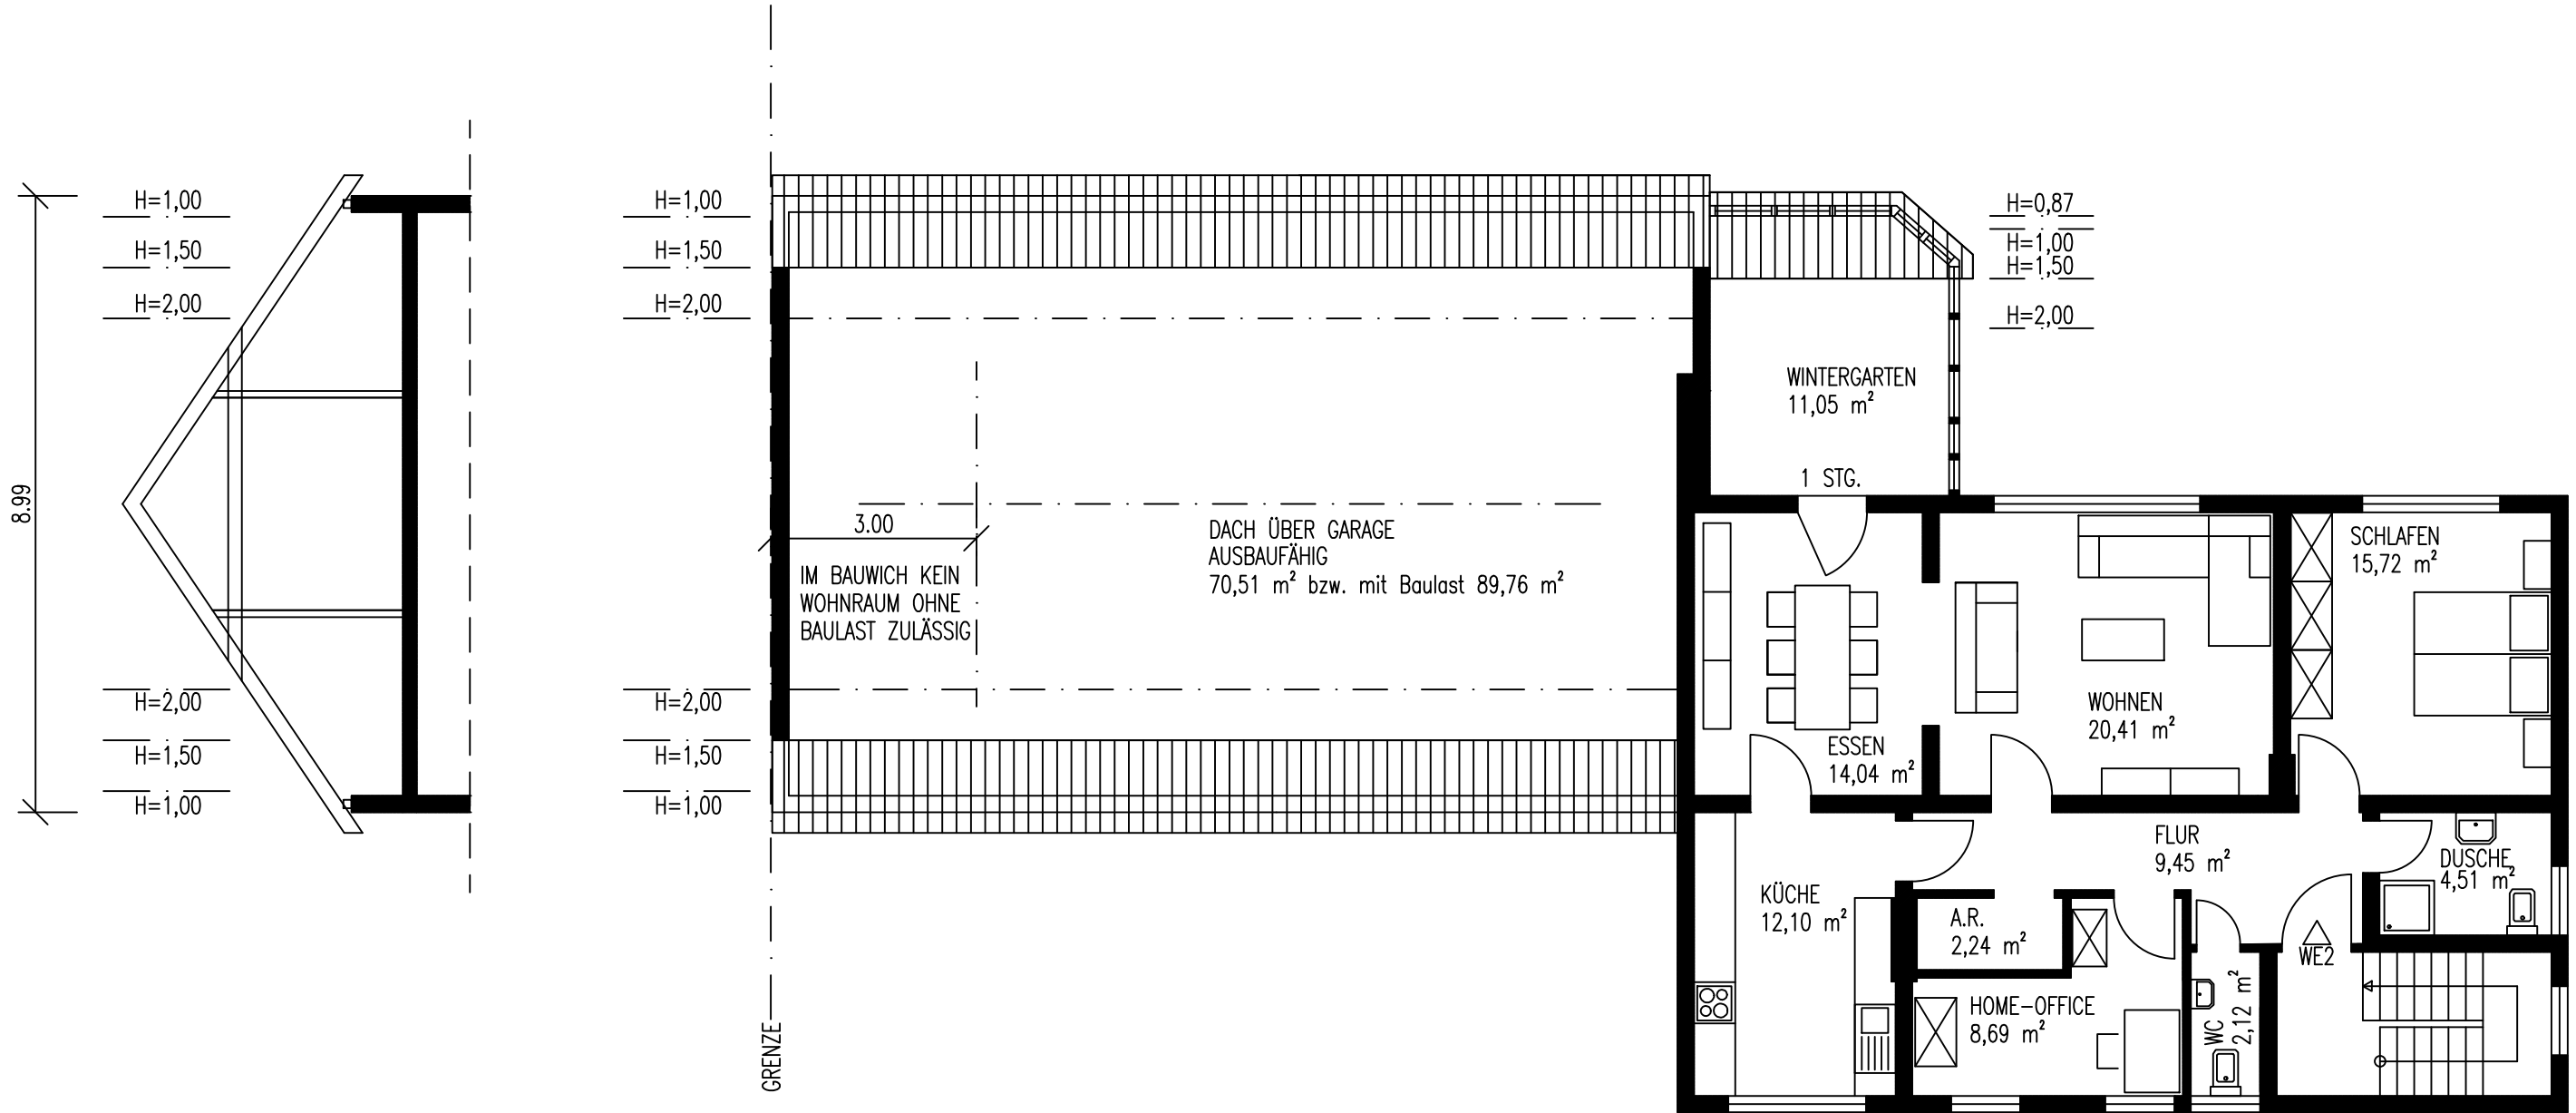

OBERGESCHOSS – M 1:100

BESTANDSPLAN WOHNHAUS

EIGENTUMER: EHELESE

DATUM: 13.05.2024

HANNOTT@NETCologne.DE