


DACHGESCHOSS

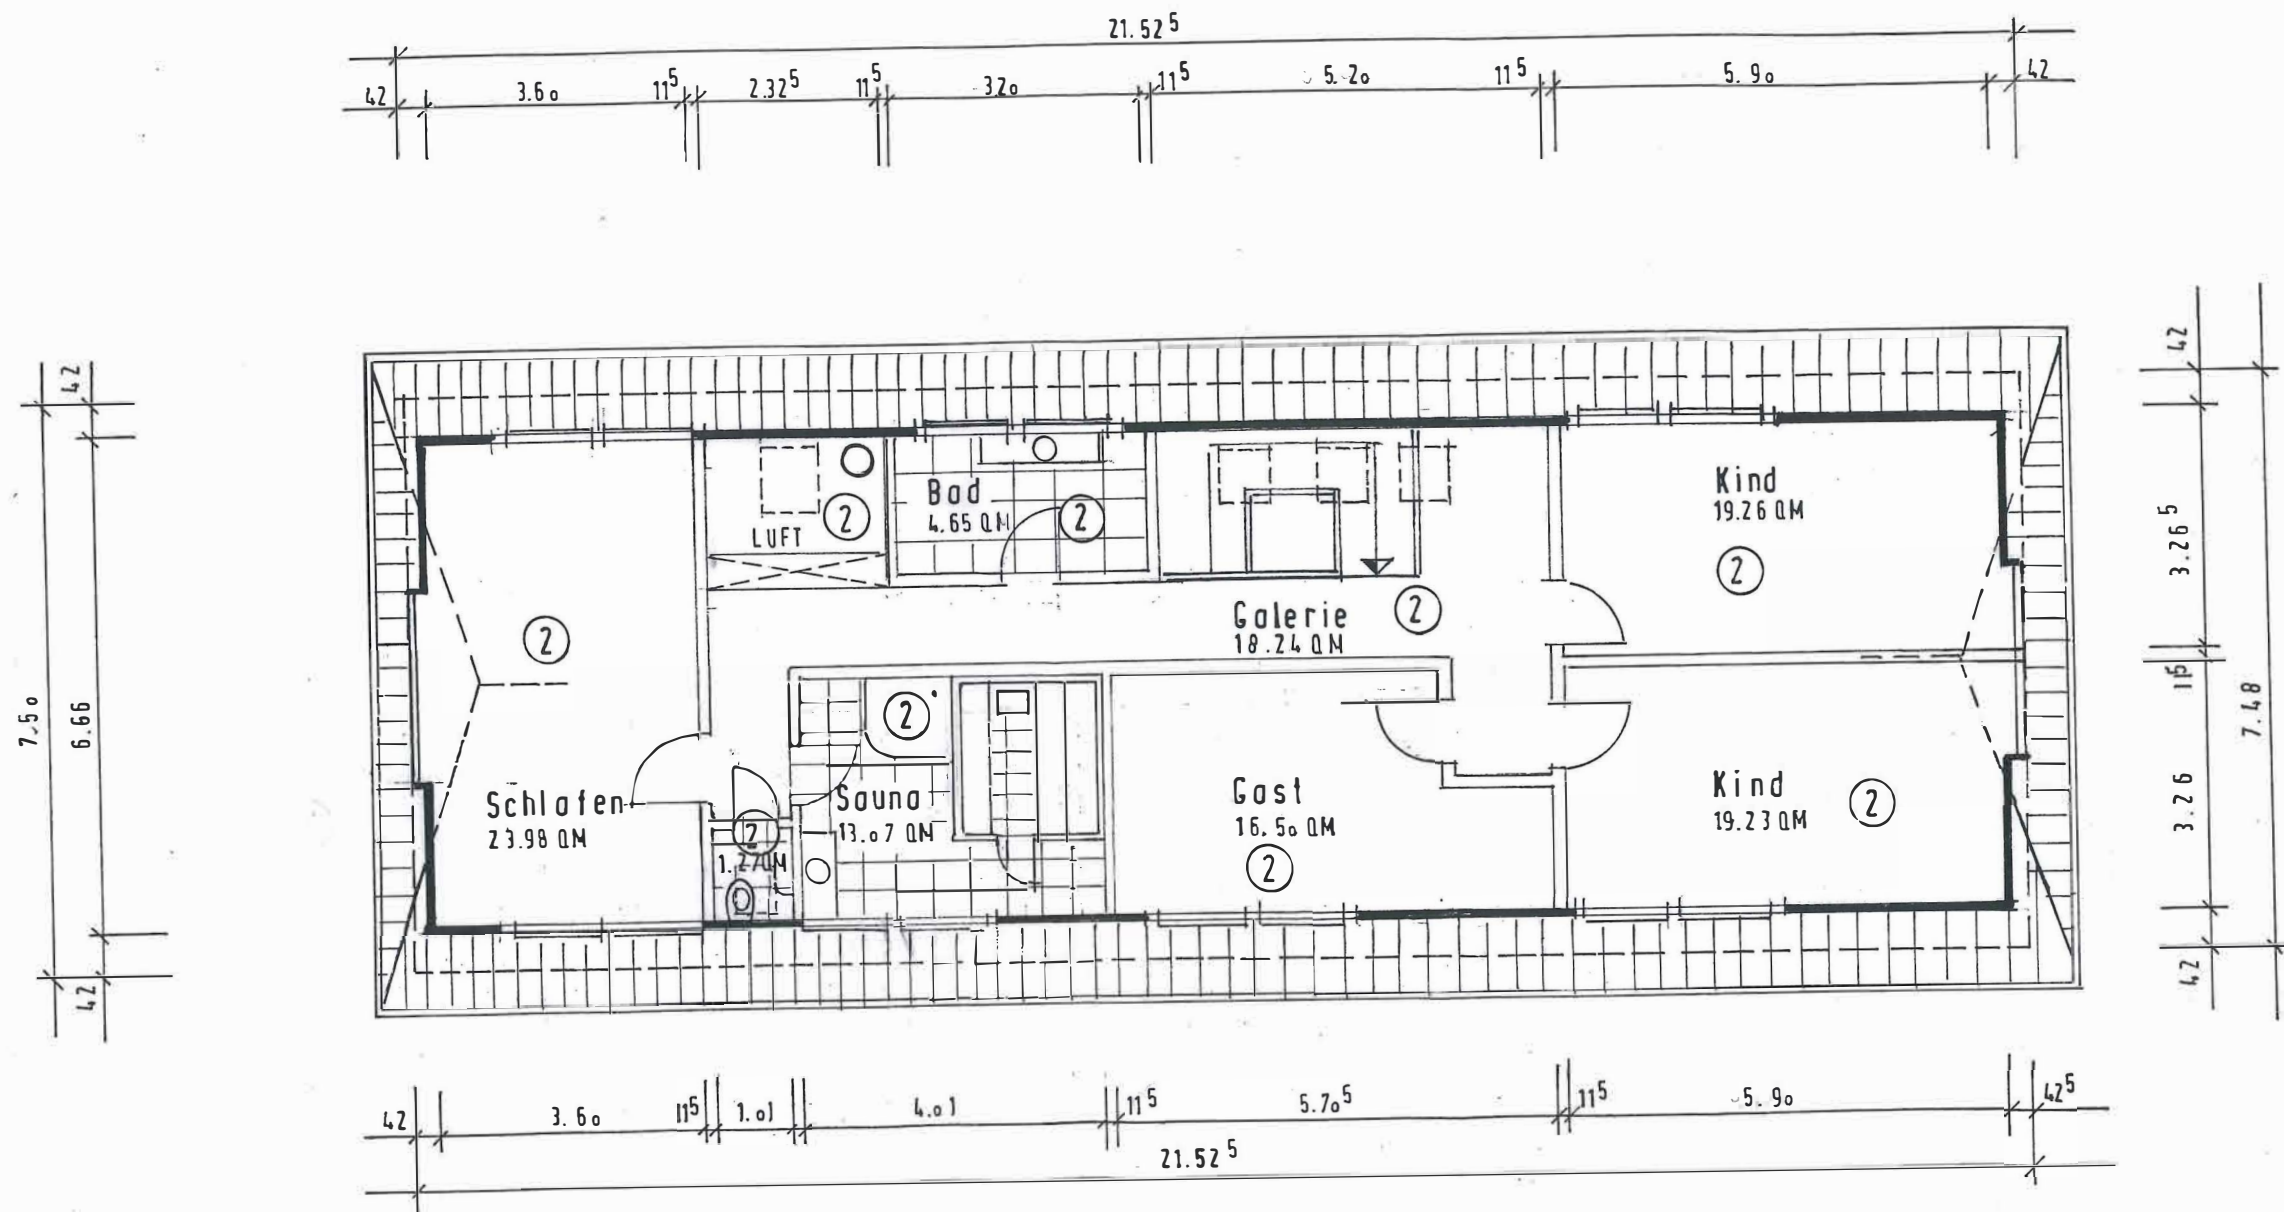

Einbau einer Sauna im OG möglich, derzeit begehrter Kleiderschrank

Plan 02

Bauteil **DG - GRUNDRISS**

Masstab 1:100

Datum 24.01.2017

BESTANDSPLAN