


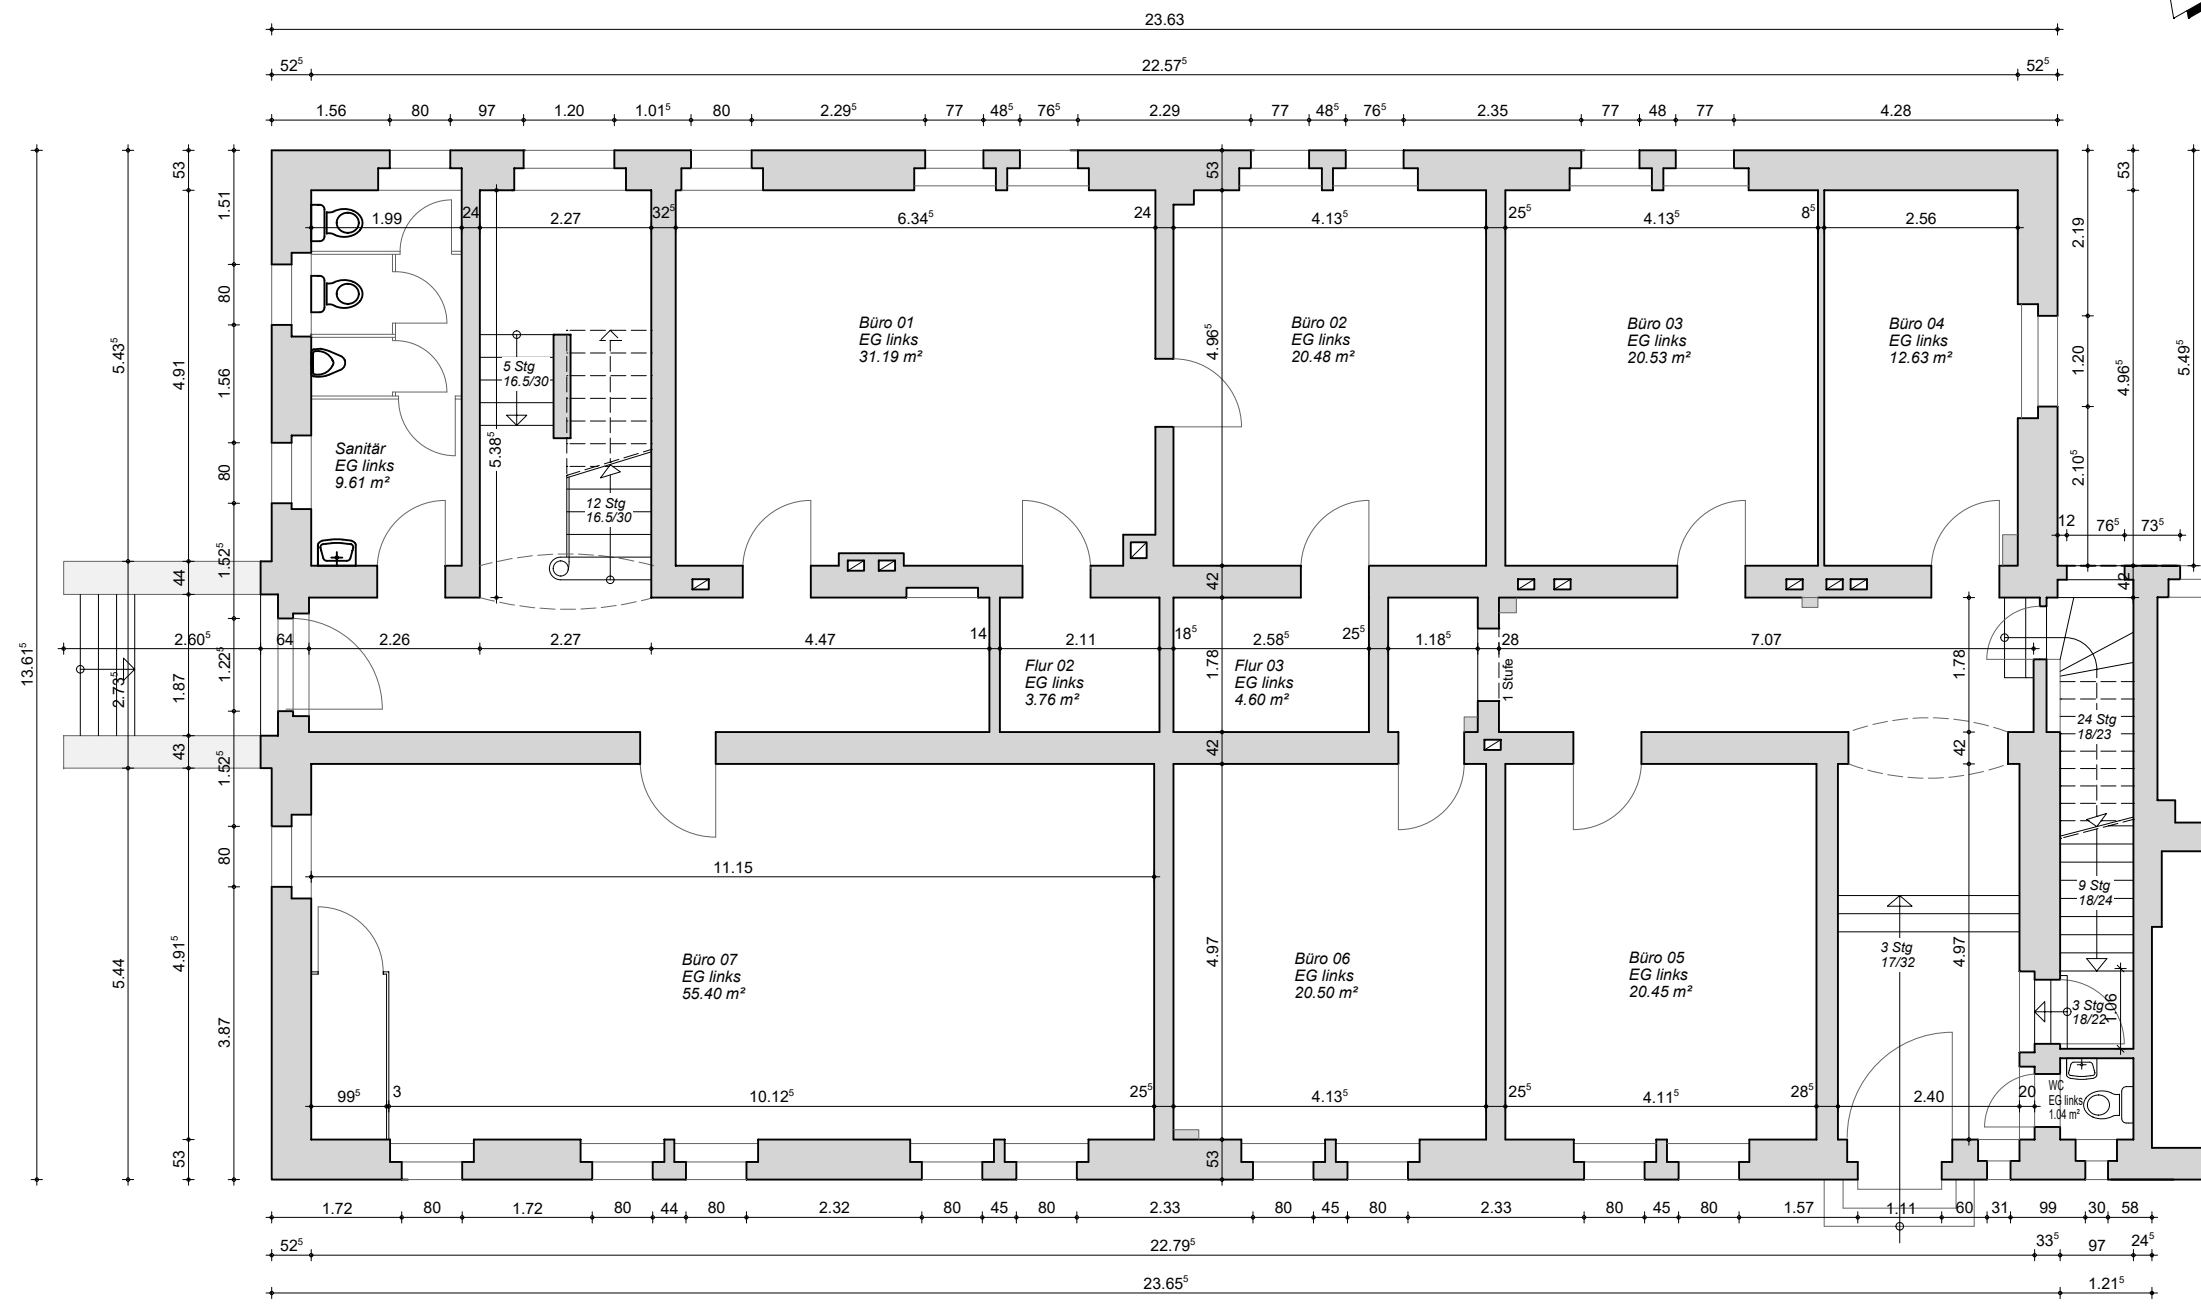

NUF = 241,00 m²,
abzgl. 40,96 m² Verkehrsfläche

Projekt: Bahnhofsgebäude, Nähe Hauptbahnhof Bahnhofstraße 77 02826/ Görlitz		Projektnummer:	
Planinhalt: Grundriss EG_links / Flächen NUF		Plannummer: 2	
Planungsstand: Bestandsplan		Maßstab: 1:100	
Darstellungsart:		Plandatum: 23.11.2022	
Bauherr: TREUREAL Property Management GmbH Brandenburger Straße 14 04103/ Leipzig		Architekt: Schmidt Norbert, Ing.- für Bauwesen C.- v.- Ossietzky- Str. 23 02826/ Görlitz	
freigegeben:		Datum:	

H/B = 297 / 420 (0.12m²)

Allplan 2022