


0 1 2 3 4 5m
 Diese Zeichnung wurde von der 1000hands AG ohne Vermessung erstellt.



Phase	Bestandsplan		
Gebäude	Fachmarktzentrum		
Ort/Straße	95502 Himmelkron, Kulmbacher Str. 5		
Planinhalt	Lageplan		
Maßstab	1:200/A0	Datum	06.01.2023
Objekt-Nr.		Plan-Nr.	

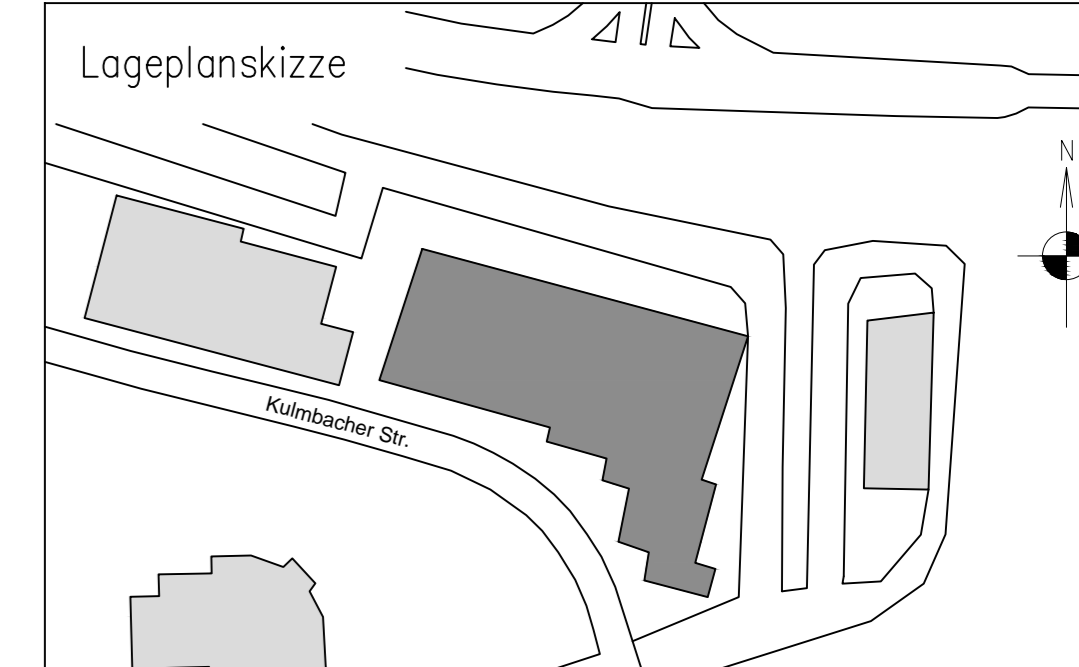