


Bestandsplan Wohnhaus mit 3 WE

Eigentümer:

Architekt:

Erdgeschoss M 1:100

Tübingen, den 29.08.2022

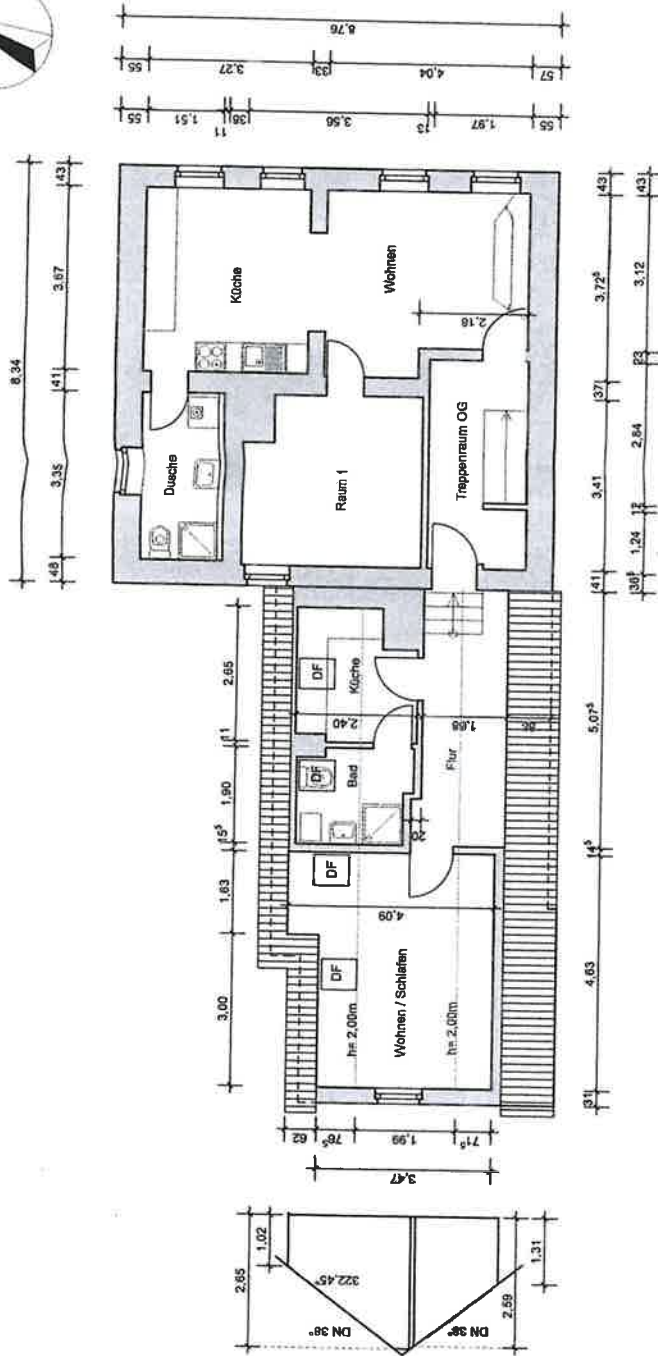





Bestandsplan Wohnhaus mit 3 WE

Eigentümer:

Architekt:

Obergeschoß M 1:100

Tollau, den 29.08.2022

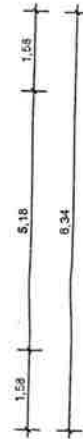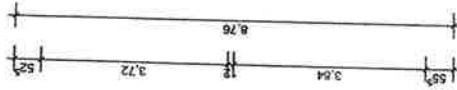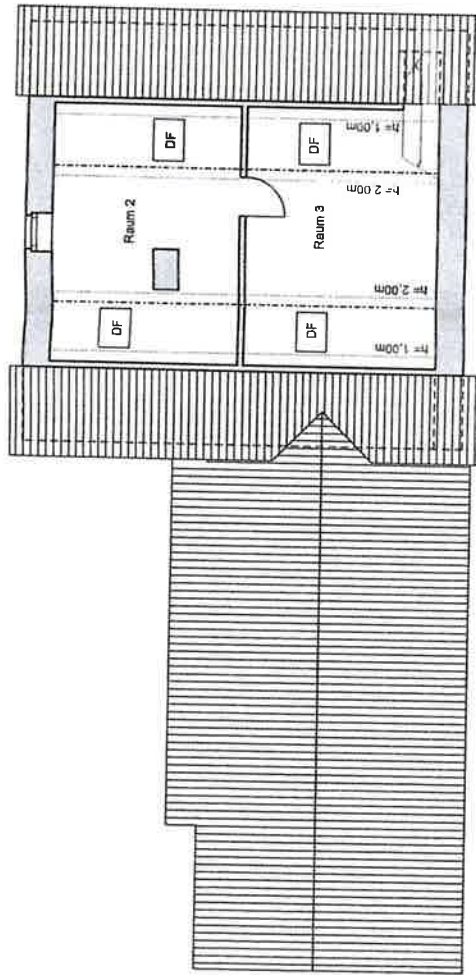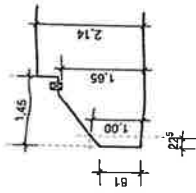

Bestandsplan Wohnhaus mit 3 WE

Eigentümer:

Architekt:

Dachgeschoß M 1:100

Tilau, den 29.06.2022