


23,64



Bestandspläne anhand vorhandener Unterlagen

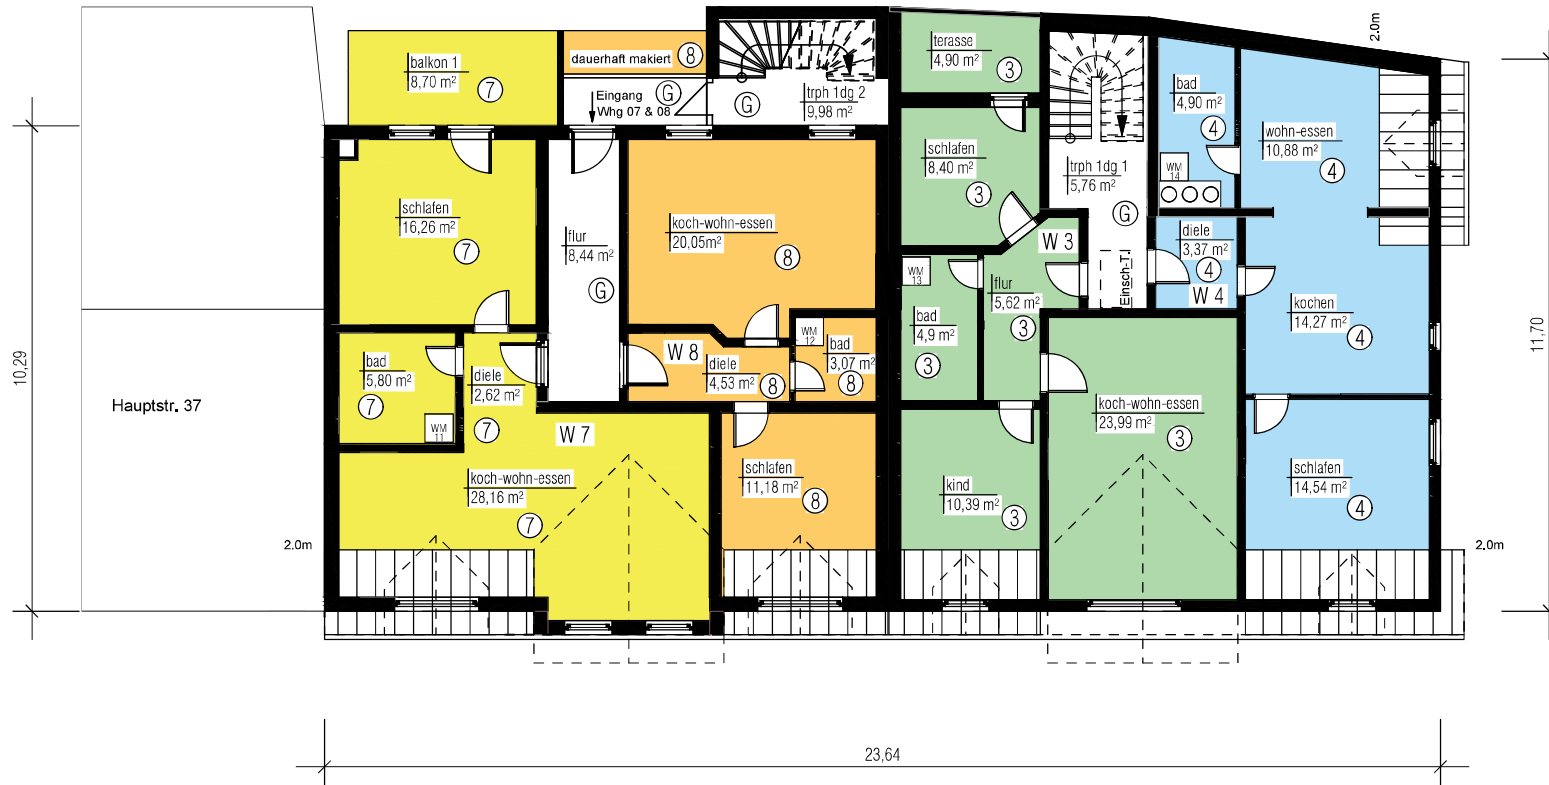

d+b Planungsbüro
 damian laub T +49 (0)171 9288243
 Am Graben 7 E dl@dplusb.eu
 78359 Nenzlingen I www.dplusb.eu

Projekt
Stockach, Hauptstr.41
 Bestandspläne
 Hauptstrasse 41, 78333 Stockach, FSt. 1

Bauherr/in
SeeFiMo GmbH
 Hegastr. 1, 88662 Überlingen

Status
Bestandspläne

Plan-Nr. 21022 -BP-104 Revision -

Planinhalt
 Grundriss DG

Projekt-Nr.:
21022

M@A3	Datum Druck	Gez.	Visum
100	12.07.2024	mba	.