


**Projekt:**  
**Haus**  
**Aschaffenburg**  
**Bestandsplanung**  
**Erdgeschoss M= 1:100**

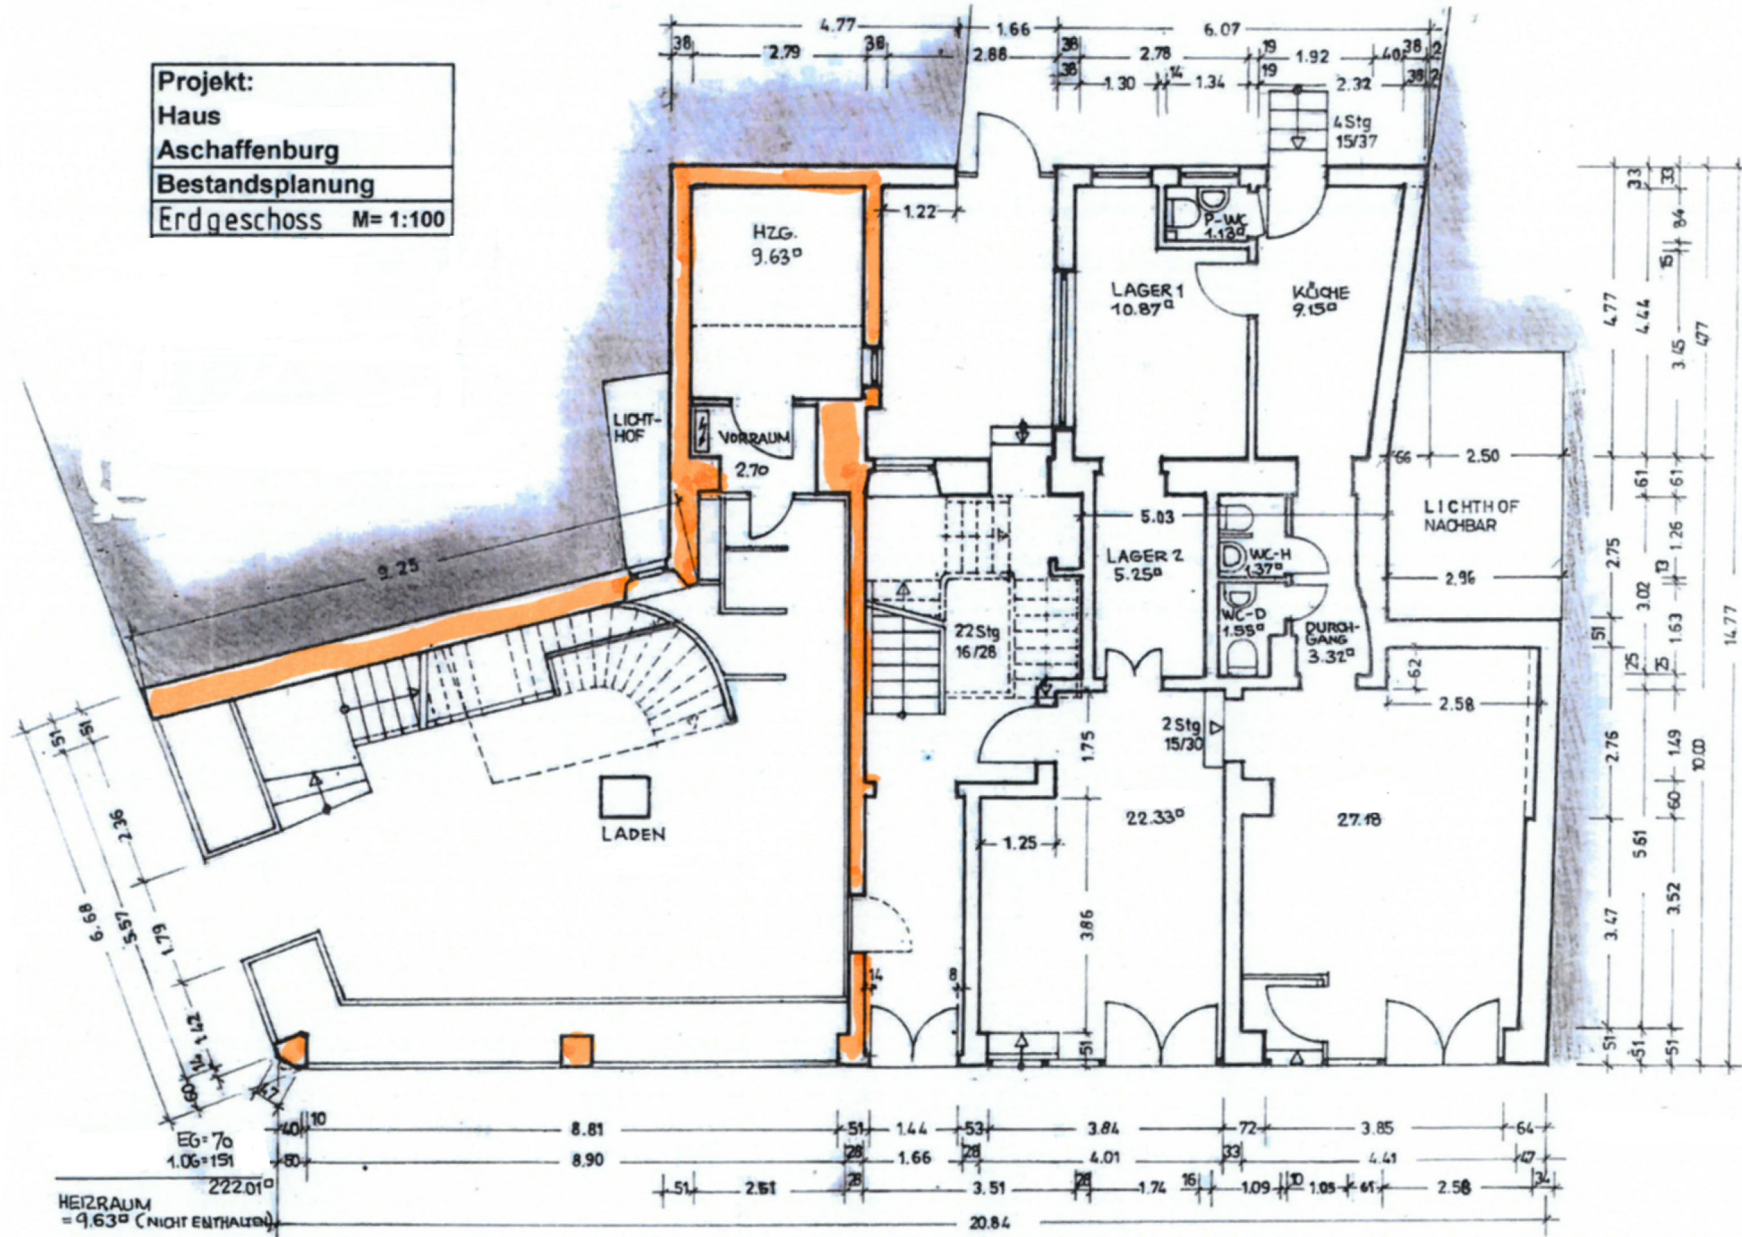

HEIZRAUM  
 = 9.63 m² (NICHT ENTHALTEN)