


4.45

30 11⁵ 30
1.40 1.75

3.60 2.60
3.00 2.17 2.00 3.00 3.00 3.00

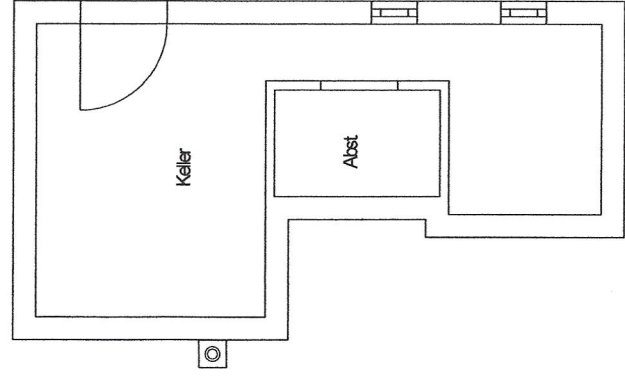

8.00

3.10

raihje
baubetreuung

Wilsiek 1
24870 Ellingsstedt
www.raihje-baubetreuung.de

Projekt	
Bauherr:	
Architekt	Raihje Baubetreuung Wilsiek 1, 24870 Ellingsstedt
Datierung: Bestandszeichnungen	
Maßstab:	1:100 Datum: 12.08.2024 Erdgeschoss