


Dachdraufsicht



Dachdraufsicht Erweiterung

Grundriss 4. Obergeschoss

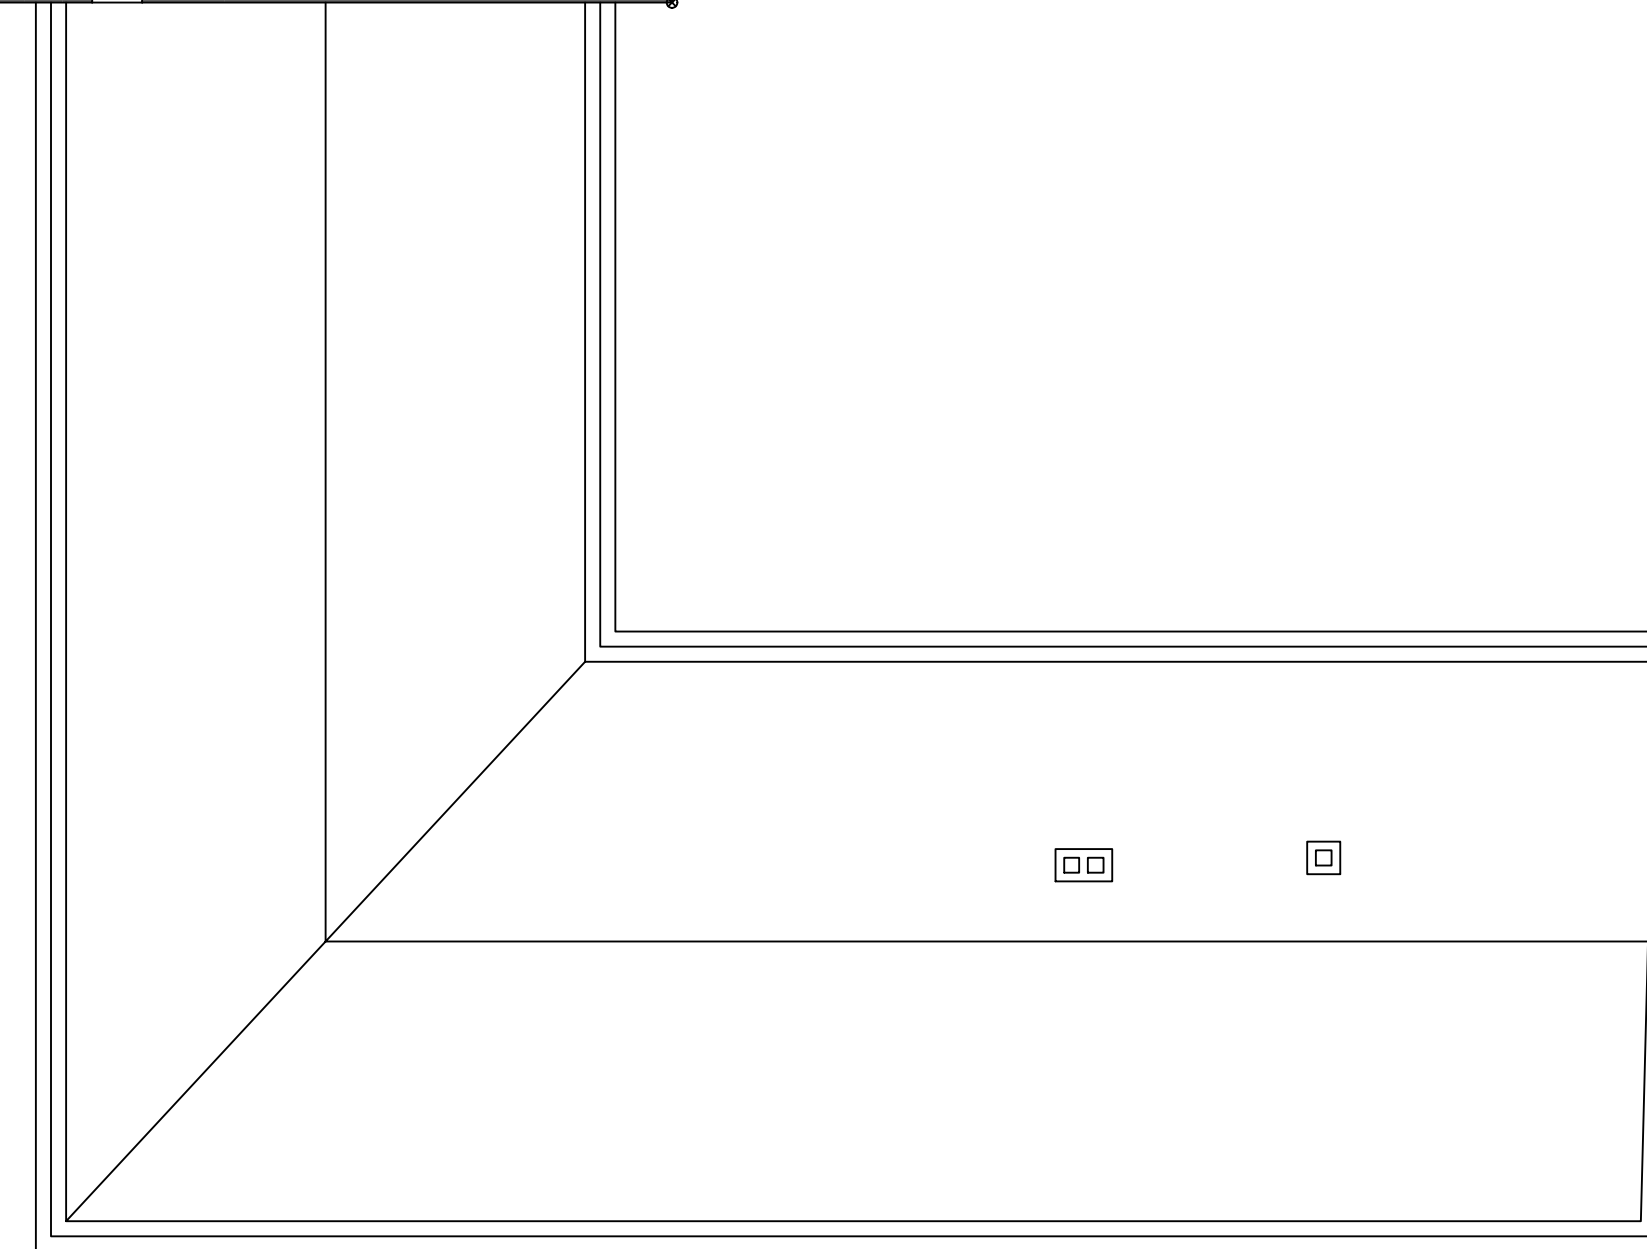

Standort: Behördenhaus Hauptgebäude
Wilhelmstraße 7-11
55534 Bad Kreuznach

Bestandsplan: 1:100
GRUNDRISS 4.Obergeschoss
Potentielle Mietfläche

Trier, den 01.08.2023

Unterschrift: