





BESTANDSPLAN WOHNHAUS

72348 Rosenfeld

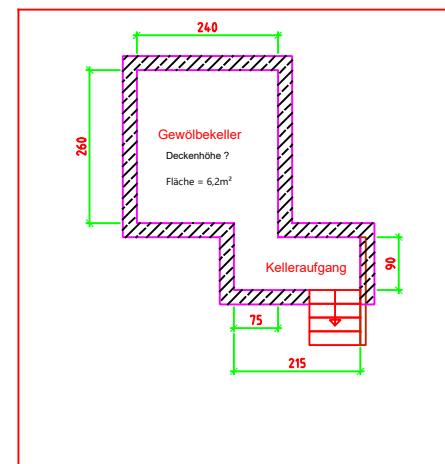


Grundriß Keller

Ansicht: Süd Straßenseite

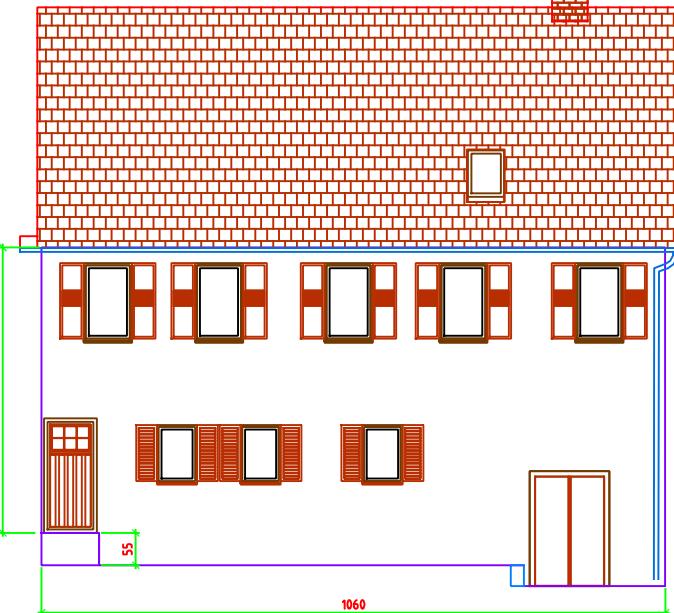


Nachbargebäude

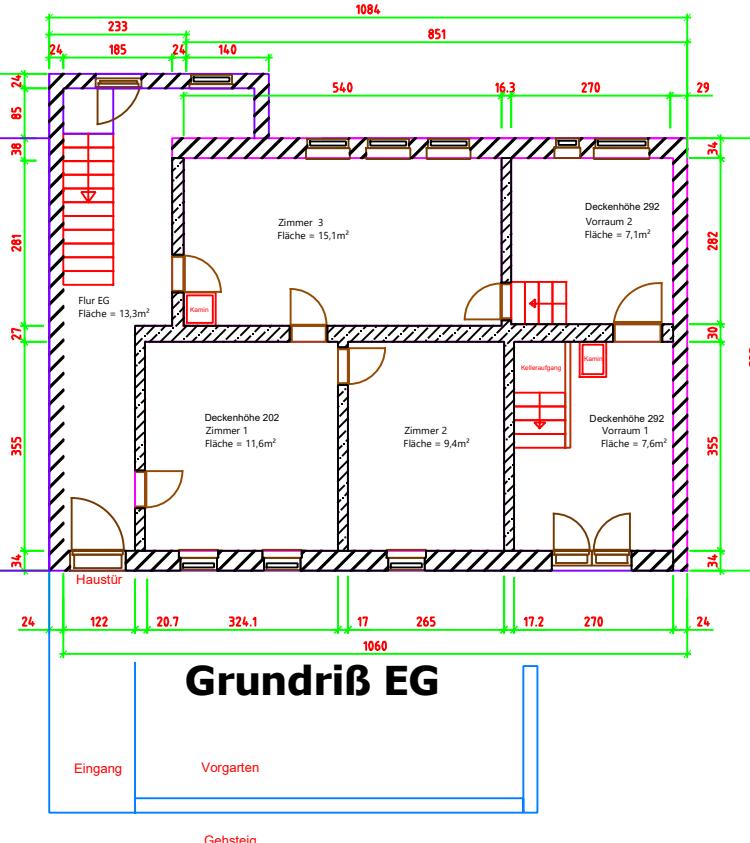


Grundriß EG

Nachbargebäude


Gebäudeschnitt

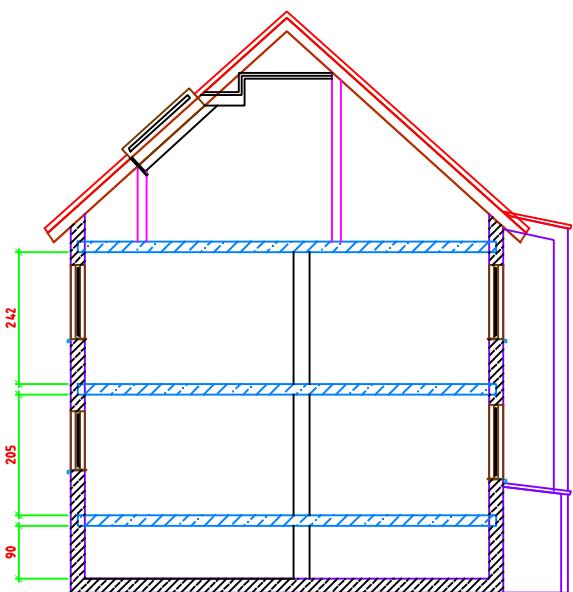


Ansicht: Ost Giebelseite

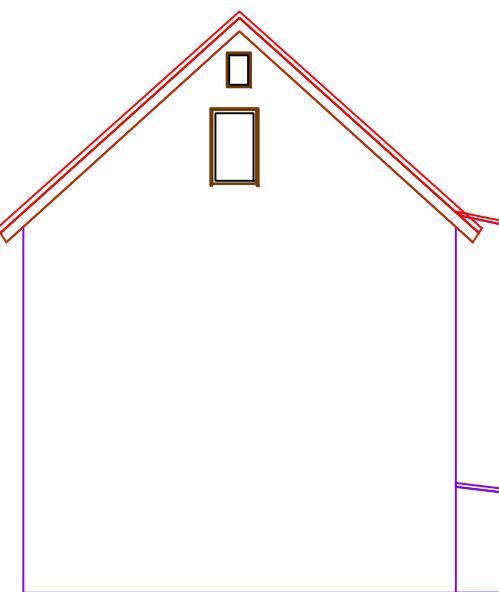

Ansicht: Nord Gartenseite

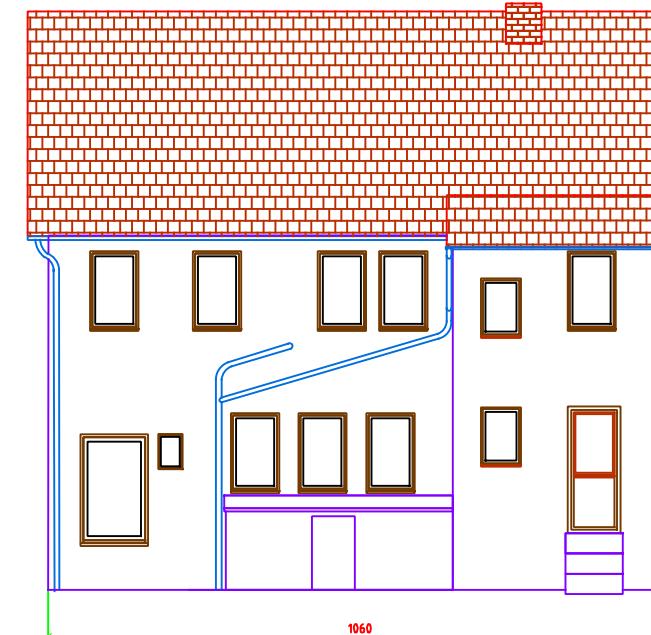


Nachbargebäude

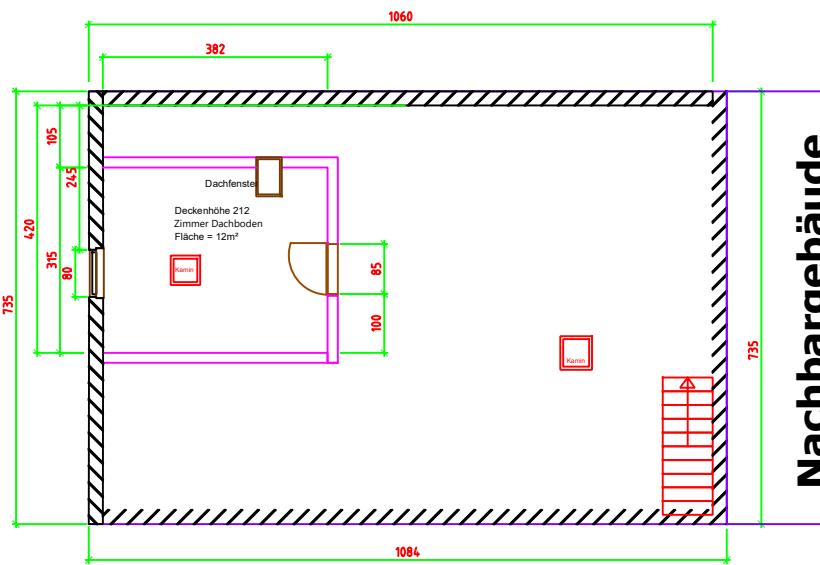


Nachbargebäude

Grundriß Dachgeschoß


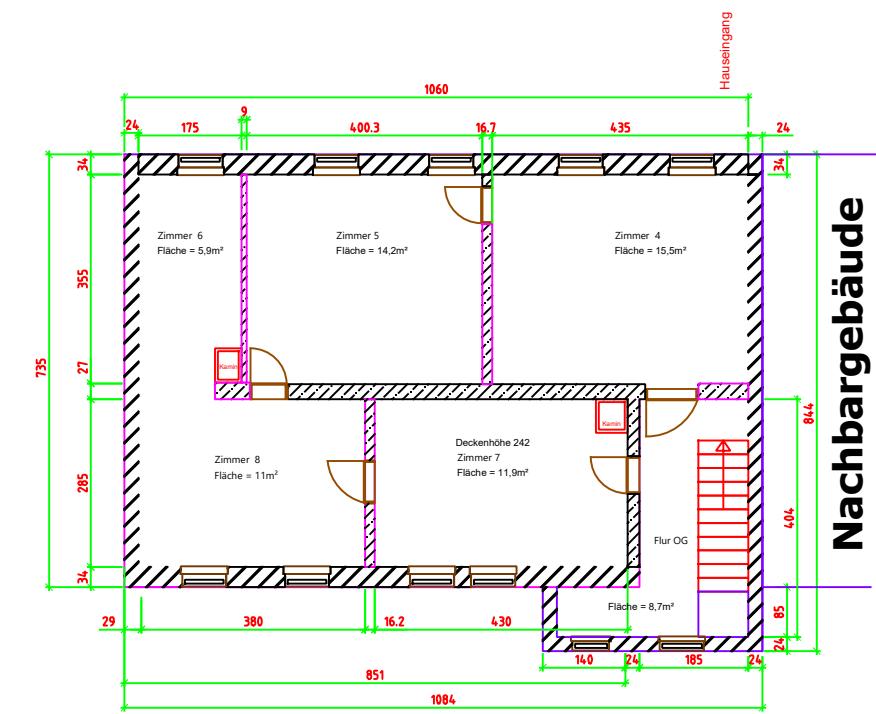


Grundriß 1. OG

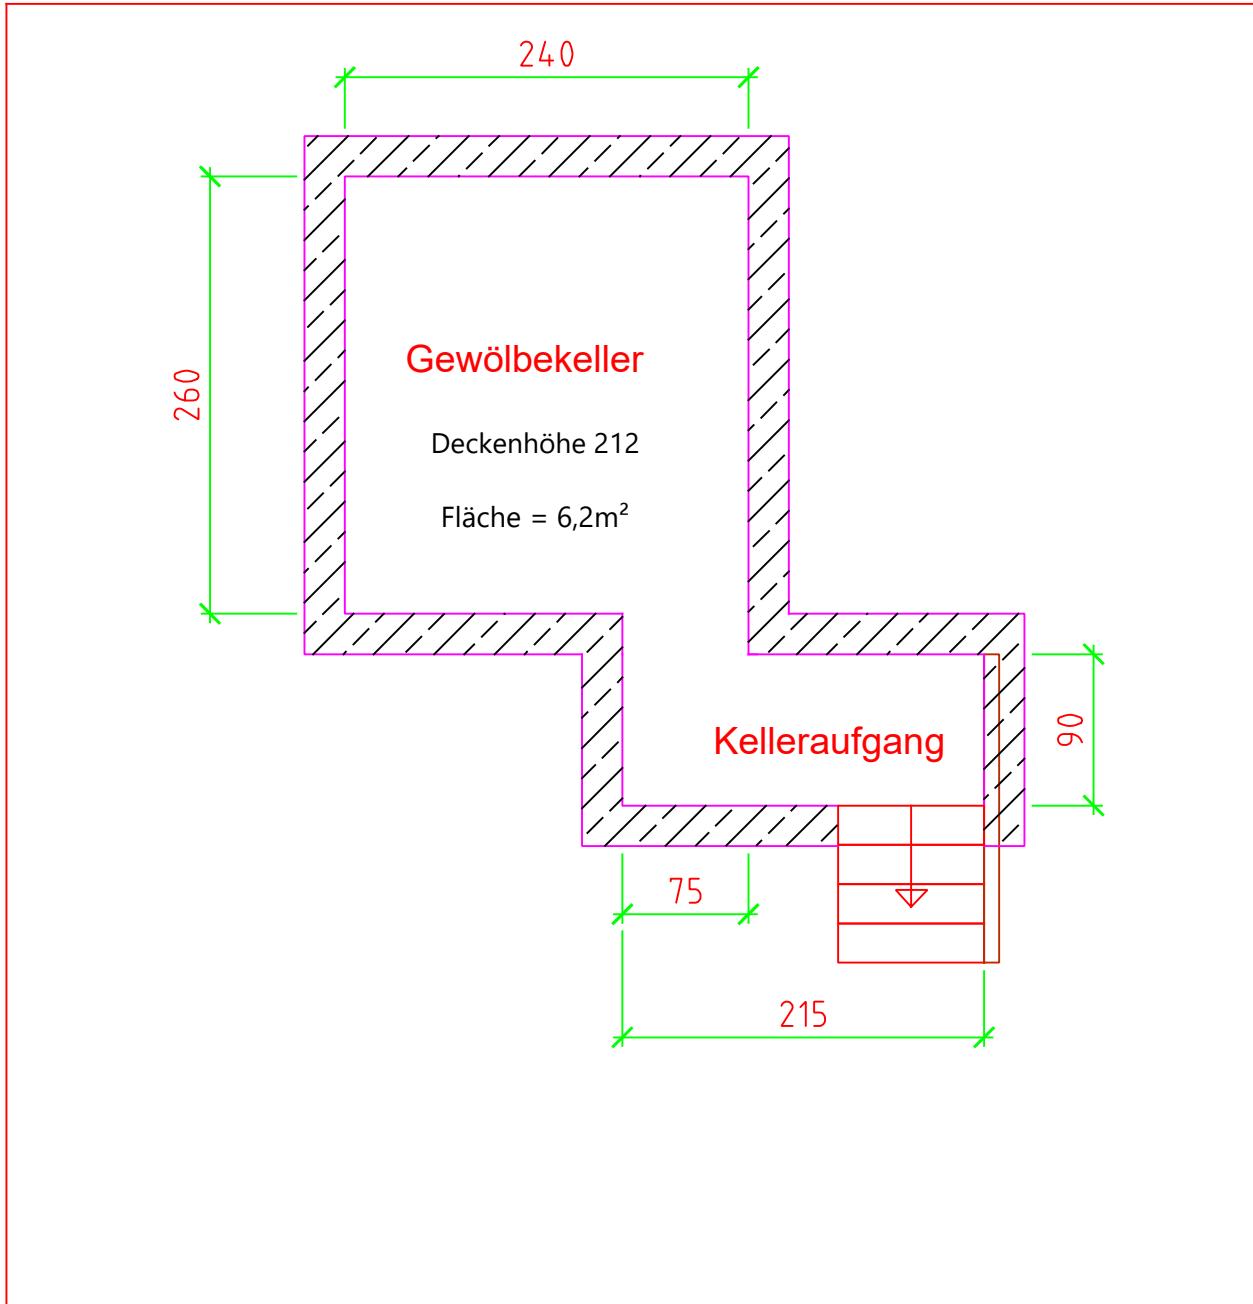

Grundriß Keller


Nachbargebäude

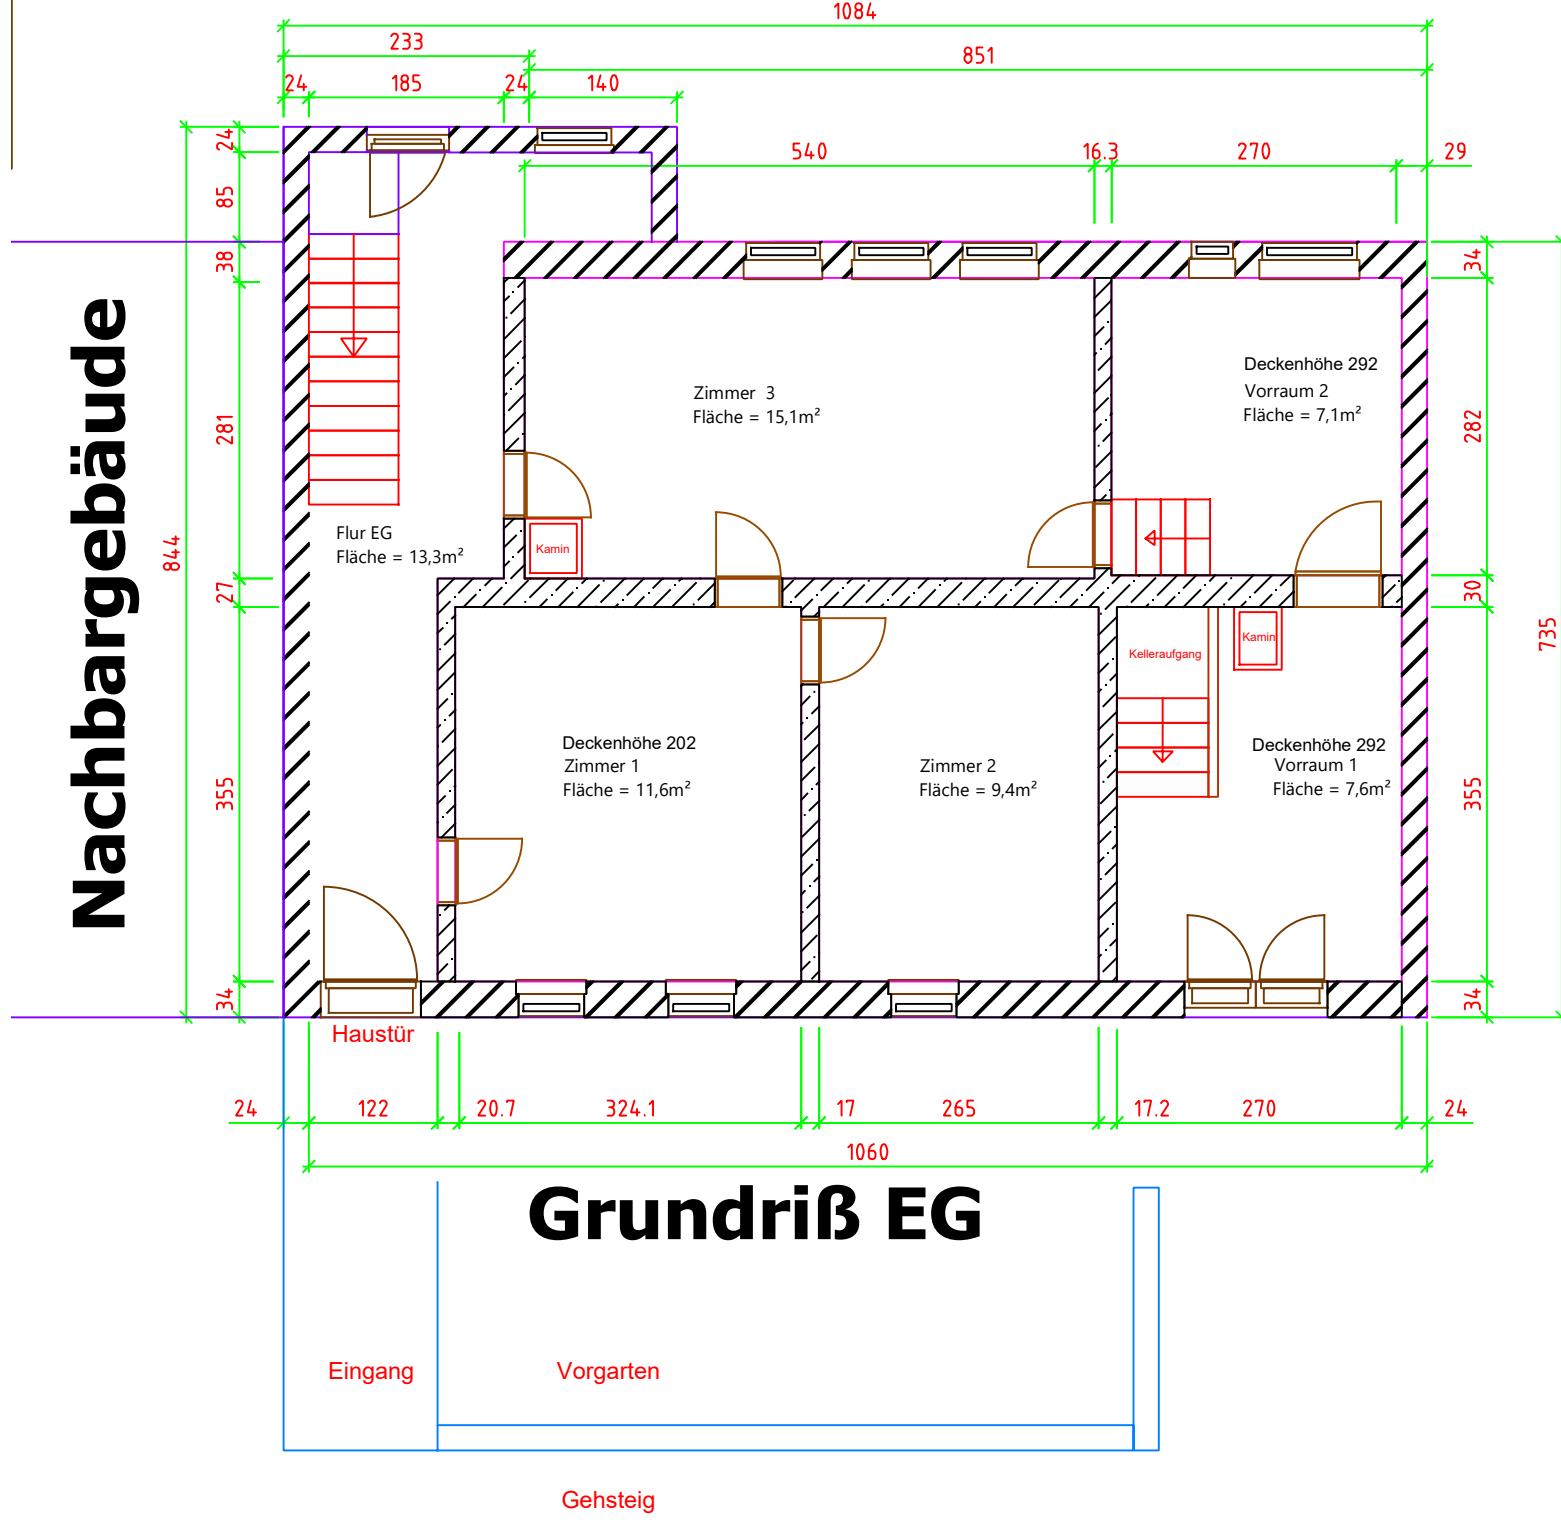

Nachbargebäude


Nachbargebäude

Nachbargebäude

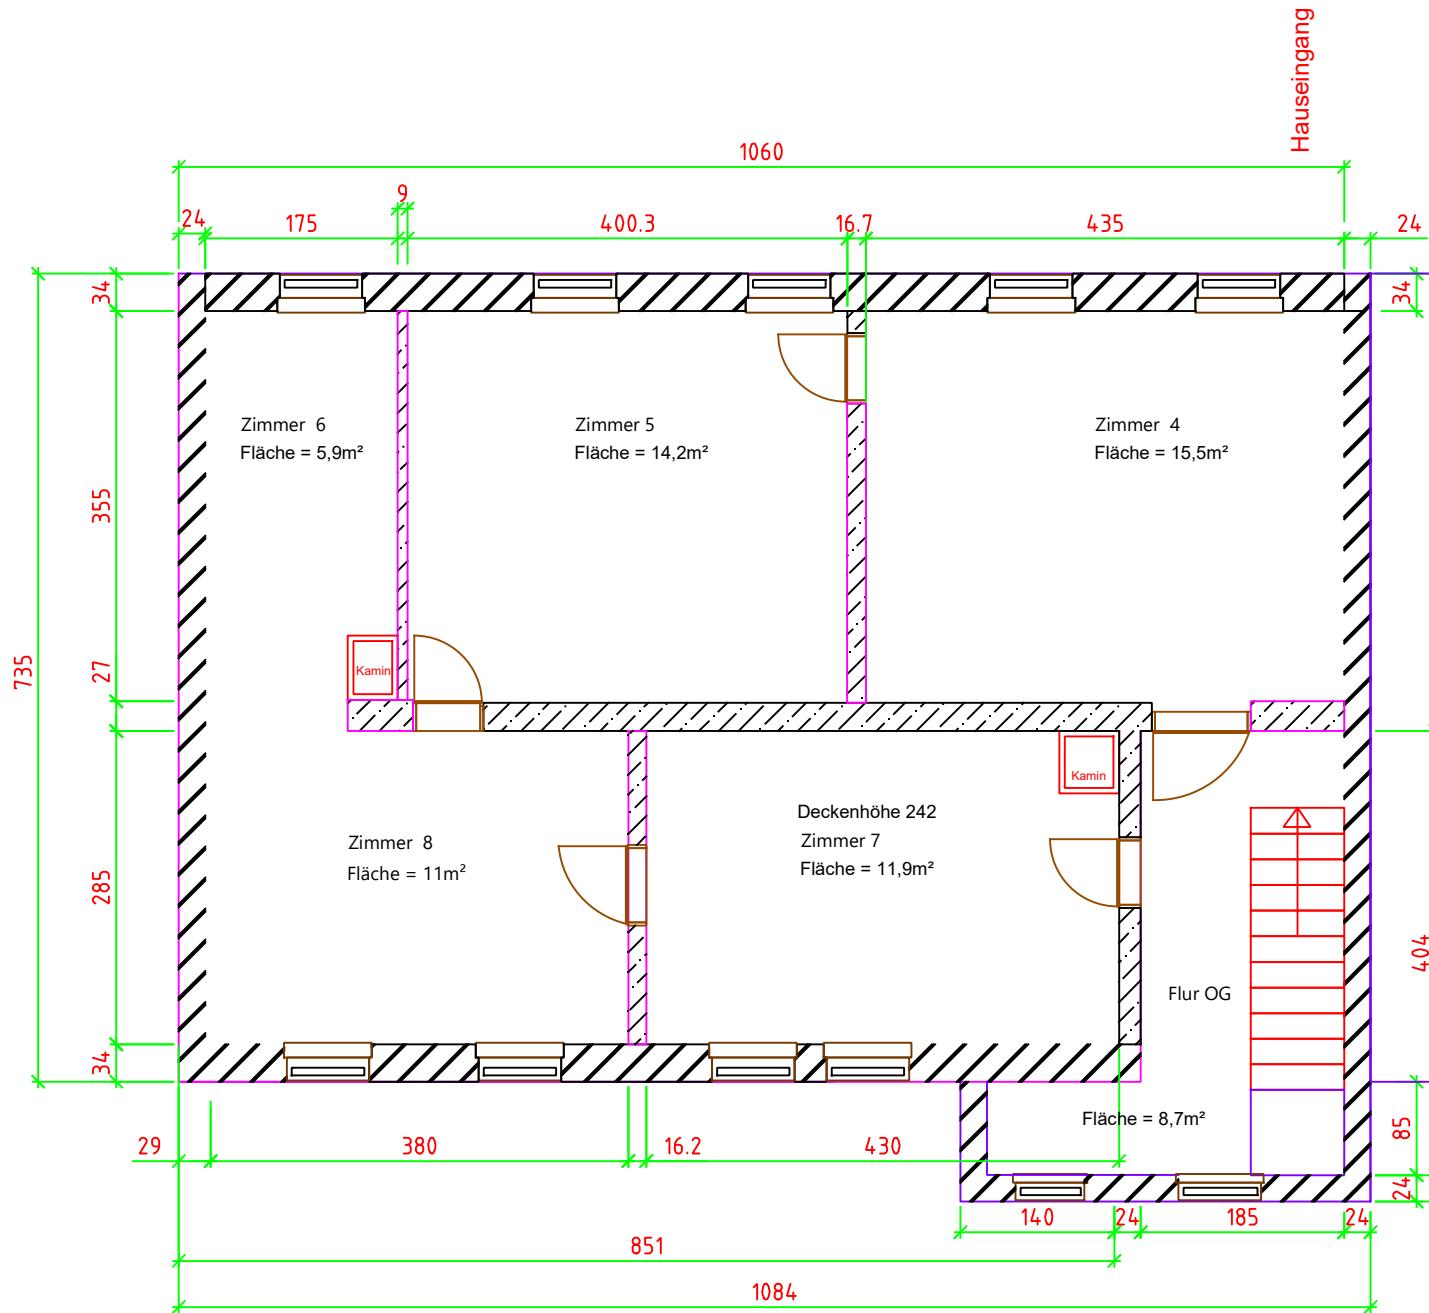

Grundriß 1. OG

Nachbargebäude

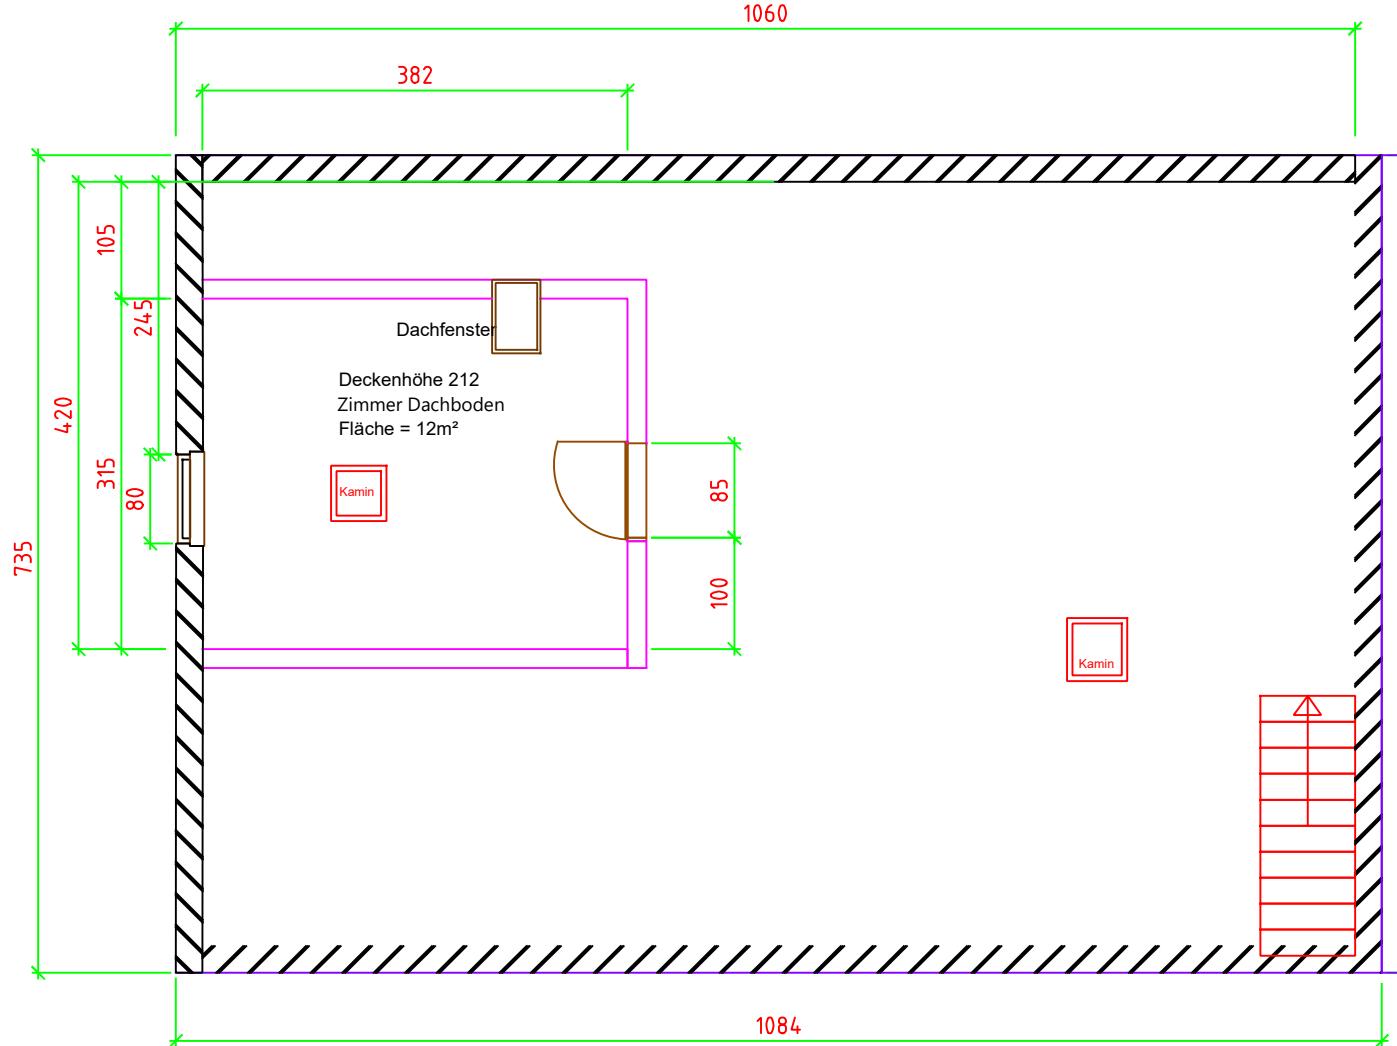

Nachbargebäude

Grundriß Dachgeschoß

