

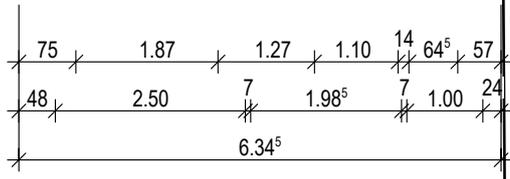


TERRASSE (anteilig 1/2)
 11.06 m²

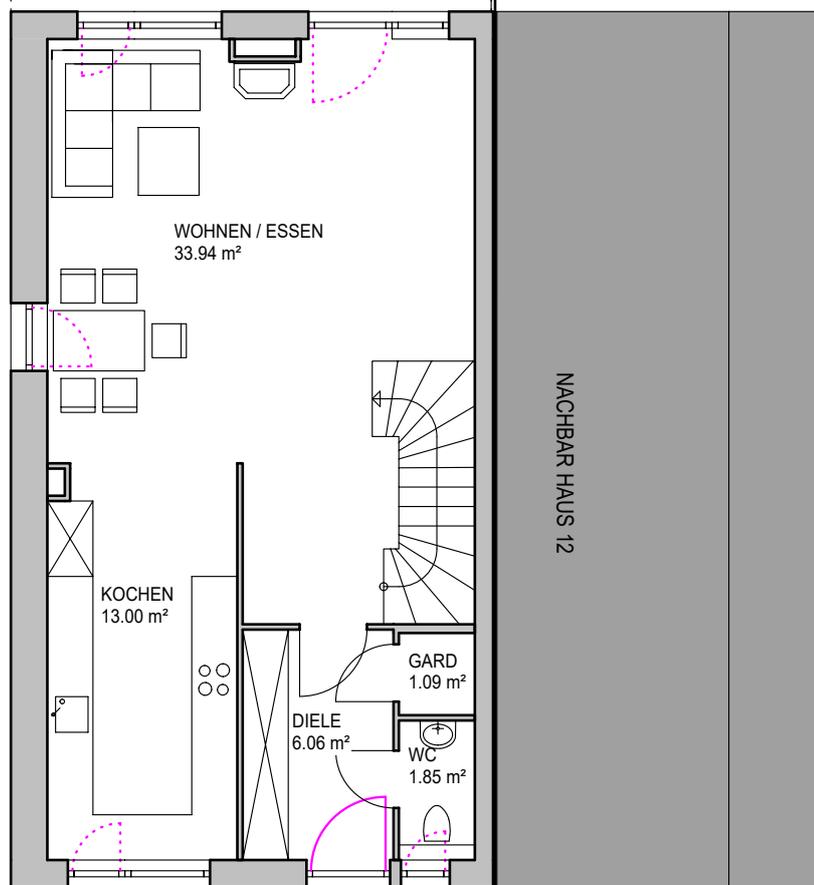

BAUHERR

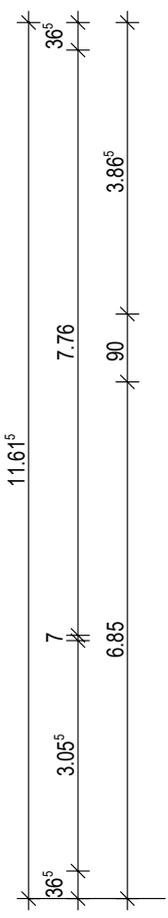

PROJEKT

BESTANDSAUFNAHME EINES REIHENECKHAUSES
 AM SCHÜTZENPLATZ 10 . 59069 HAMM
 GEMARKUNG : WESTTÜNNEN FLUR : 002 FLURSTÜCK : 865/864



PLANUNG

SCHERF ARCHITEKTEN

Ferdinand-Schmitz-Straße 27 . 53639 Königswinter

PLANBEZEICH

ERDGESCHOSS

NUMMER

01

PROJEKTNR

DIV_21_07

MASSSTAB

1:100

DATUM

19.10.2023

GEZ

NS


BLATTGRÖSSE

DIN A4

AUF GRUNDLAGE 3D-SCAN + BESTANDSPLANE

48	2.91 ⁵	7	2.64	24
48	1.63 ⁵	7	3.92	24
87 ⁵	2.00 ⁵	1.03 ⁵	1.85	58

36 ⁵	4.20	4.76
7	1.78 ⁵	90
7	4.76	5.95 ⁵
36 ⁵	11.61 ⁵	

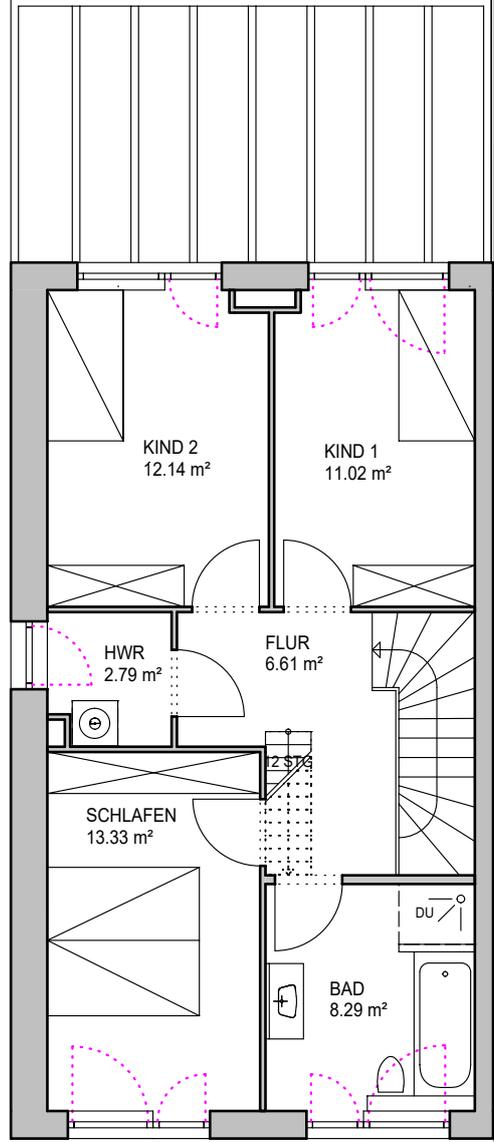

NACHBAR HAUS 12

36 ⁵	4.20	7	3.49	11 ⁵	3.01	36 ⁵
-----------------	------	---	------	-----------------	------	-----------------

75	1.87	1.27	1.88 ⁵	57
48	2.80	7	2.75 ⁵	24
6.34 ⁵				

BAUHERR



PROJEKT

BESTANDSAUFNAHME EINES REIHENECKHAUSES
AM SCHÜTZENPLATZ 10 . 59069 HAMM
GEMARKUNG : WESTTÜNNEN FLUR : 002 FLURSTÜCK : 865/864



PLANUNG

SCHERF ARCHITEKTEN

Ferdinand-Schmitz-Straße 27 . 53639 Königswinter

PLANBEZEICH

OBERGESCHOSS

NUMMER

02

PROJEKTR NR

DIV_21_07

MASSSTAB

1:100

DATUM

19.10.2023


GEZ

NS

BLATTGRÖSSE

DIN A4

AUF GRUNDLAGE 3D-SCAN + BESTANDSPÄNE

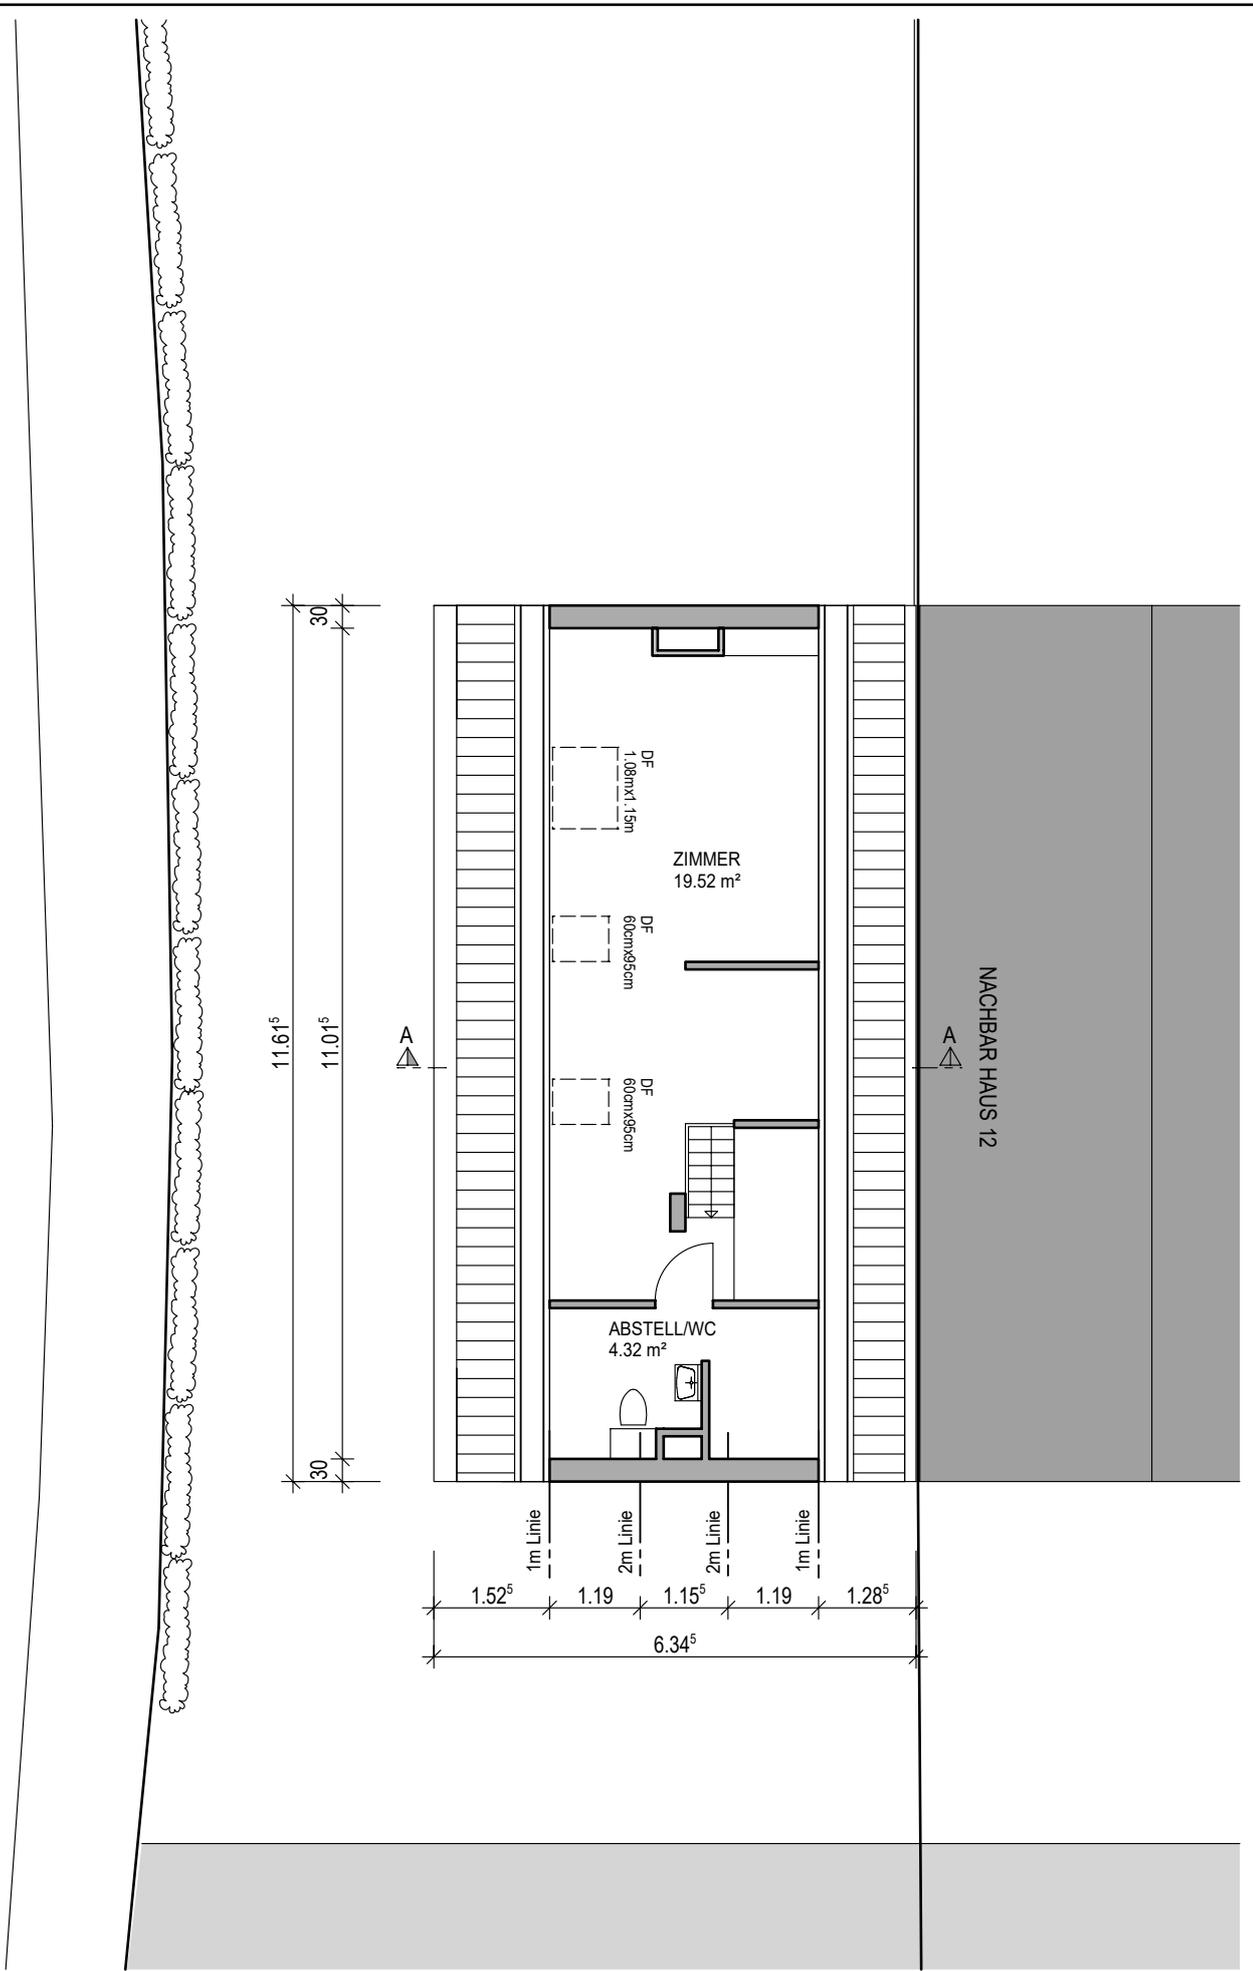


BAUHERR
 [REDACTED]

PROJEKT
**BESTANDSAUFNAHME EINES REIHENECKHAUSES
 AM SCHÜTZENPLATZ 10 . 59069 HAMM**
 GEMARKUNG : WESTTÜNNEN FLUR : 002 FLURSTÜCK : 865/864




PLANUNG		SCHERF ARCHITEKTEN	
		Ferdinand-Schmitz-Straße 27 . 53639 Königswinter	
PLANBEZEICH	SPITZBODEN		NUMMER
			03
PROJEKTR NR	DIV_21_07	MASSSTAB	1:100
GEZ	NS	DATUM	19.10.2023
		BLATTGRÖSSE	DIN A4
AUF GRUNDLAGE 3D-SCAN + BESTANDSPÄNE			

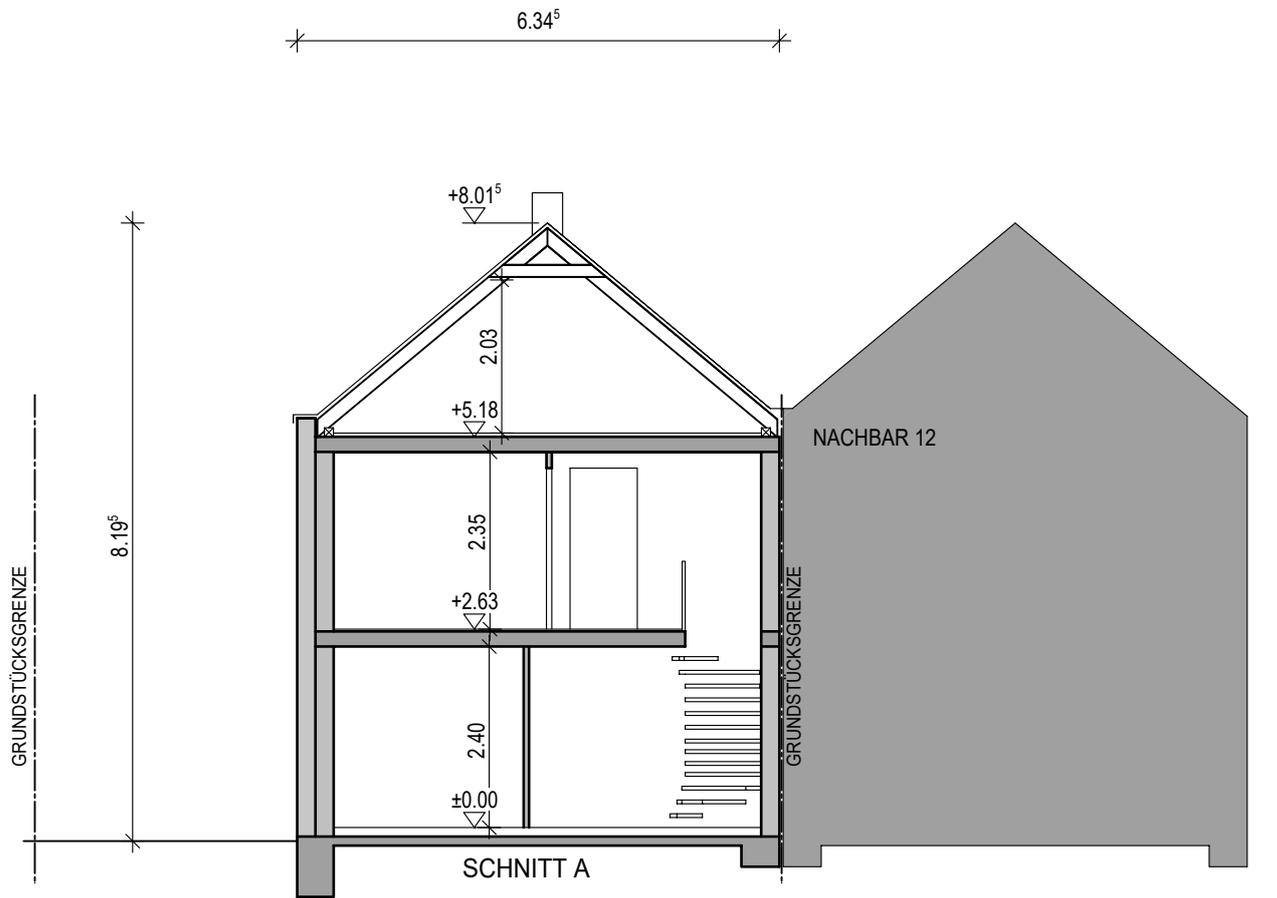


BAUHERR	[REDACTED]			PLANUNG	SCHERF ARCHITEKTEN Ferdinand-Schmitz-Straße 27 · 53639 Königswinter				
PROJEKT	BESTANDSAUFNAHME EINES REIHENECKHAUSES AM SCHÜTZENPLATZ 10 · 59069 HAMM GEMARKUNG : WESTTÜNNEN FLUR : 002 FLURSTÜCK : 865/864			PLANBEZEICH	SCHNITT A / ANSICHT WEST		NUMMER 04		
				PROJEKTR	DIV_21_07	MASSSTAB	1:100	DATUM	19.10.2023
				GEZ	NS	BLATTGRÖSSE	DIN A4	AUF GRUNDLAGE 3D-SCAN + BESTANDSPÄNE	



3.50 11.61⁵

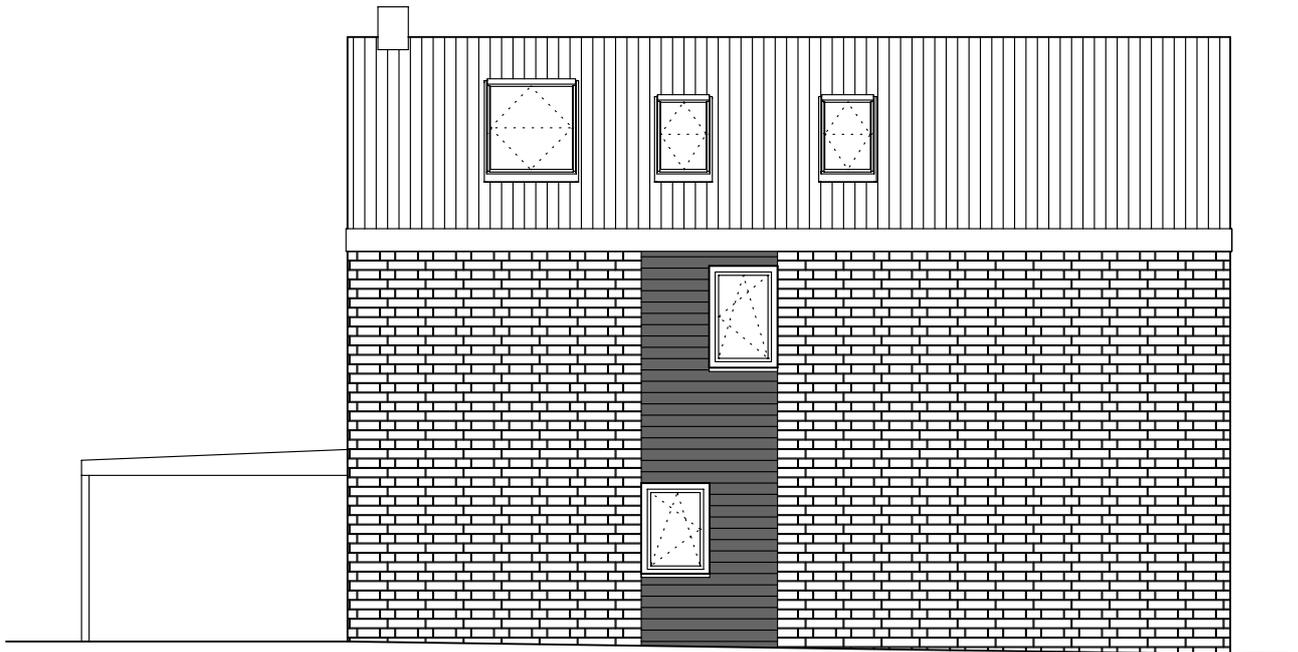

ANSICHT NORD

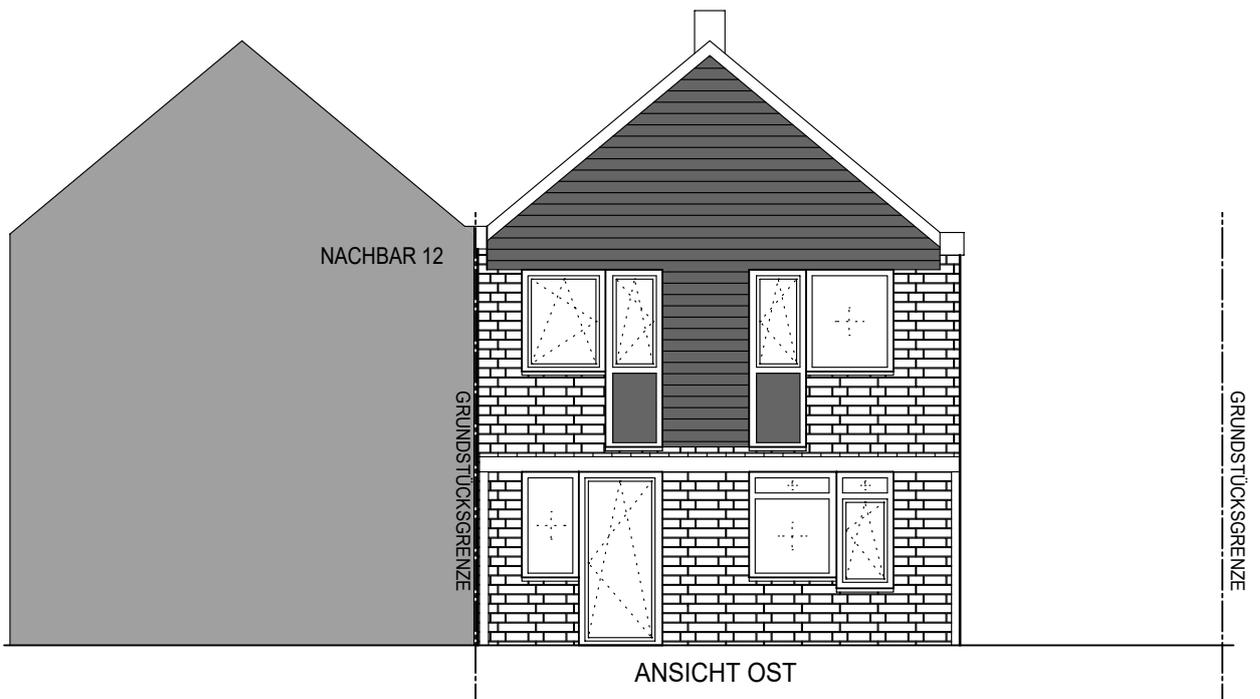

ANSICHT OST

BAUHERR



PROJEKT

BESTANDSAUFNAHME EINES REIHENECKHAUSES
AM SCHÜTZENPLATZ 10 . 59069 HAMM
GEMARKUNG : WESTTÜNNEN FLUR : 002 FLURSTÜCK : 865/864



PLANUNG

SCHERF ARCHITEKTEN

Ferdinand-Schmitz-Straße 27 . 53639 Königswinter

PLANBEZEICH

ANSICHT NORD / ANSICHT OST

NUMMER

06

PROJEKTR NR

DIV_21_07

MASSSTAB

1:100

DATUM

19.10.2023


GEZ

NS

BLATTGRÖSSE

DIN A4

AUF GRUNDLAGE 3D-SCAN + BESTANDSPÄNE

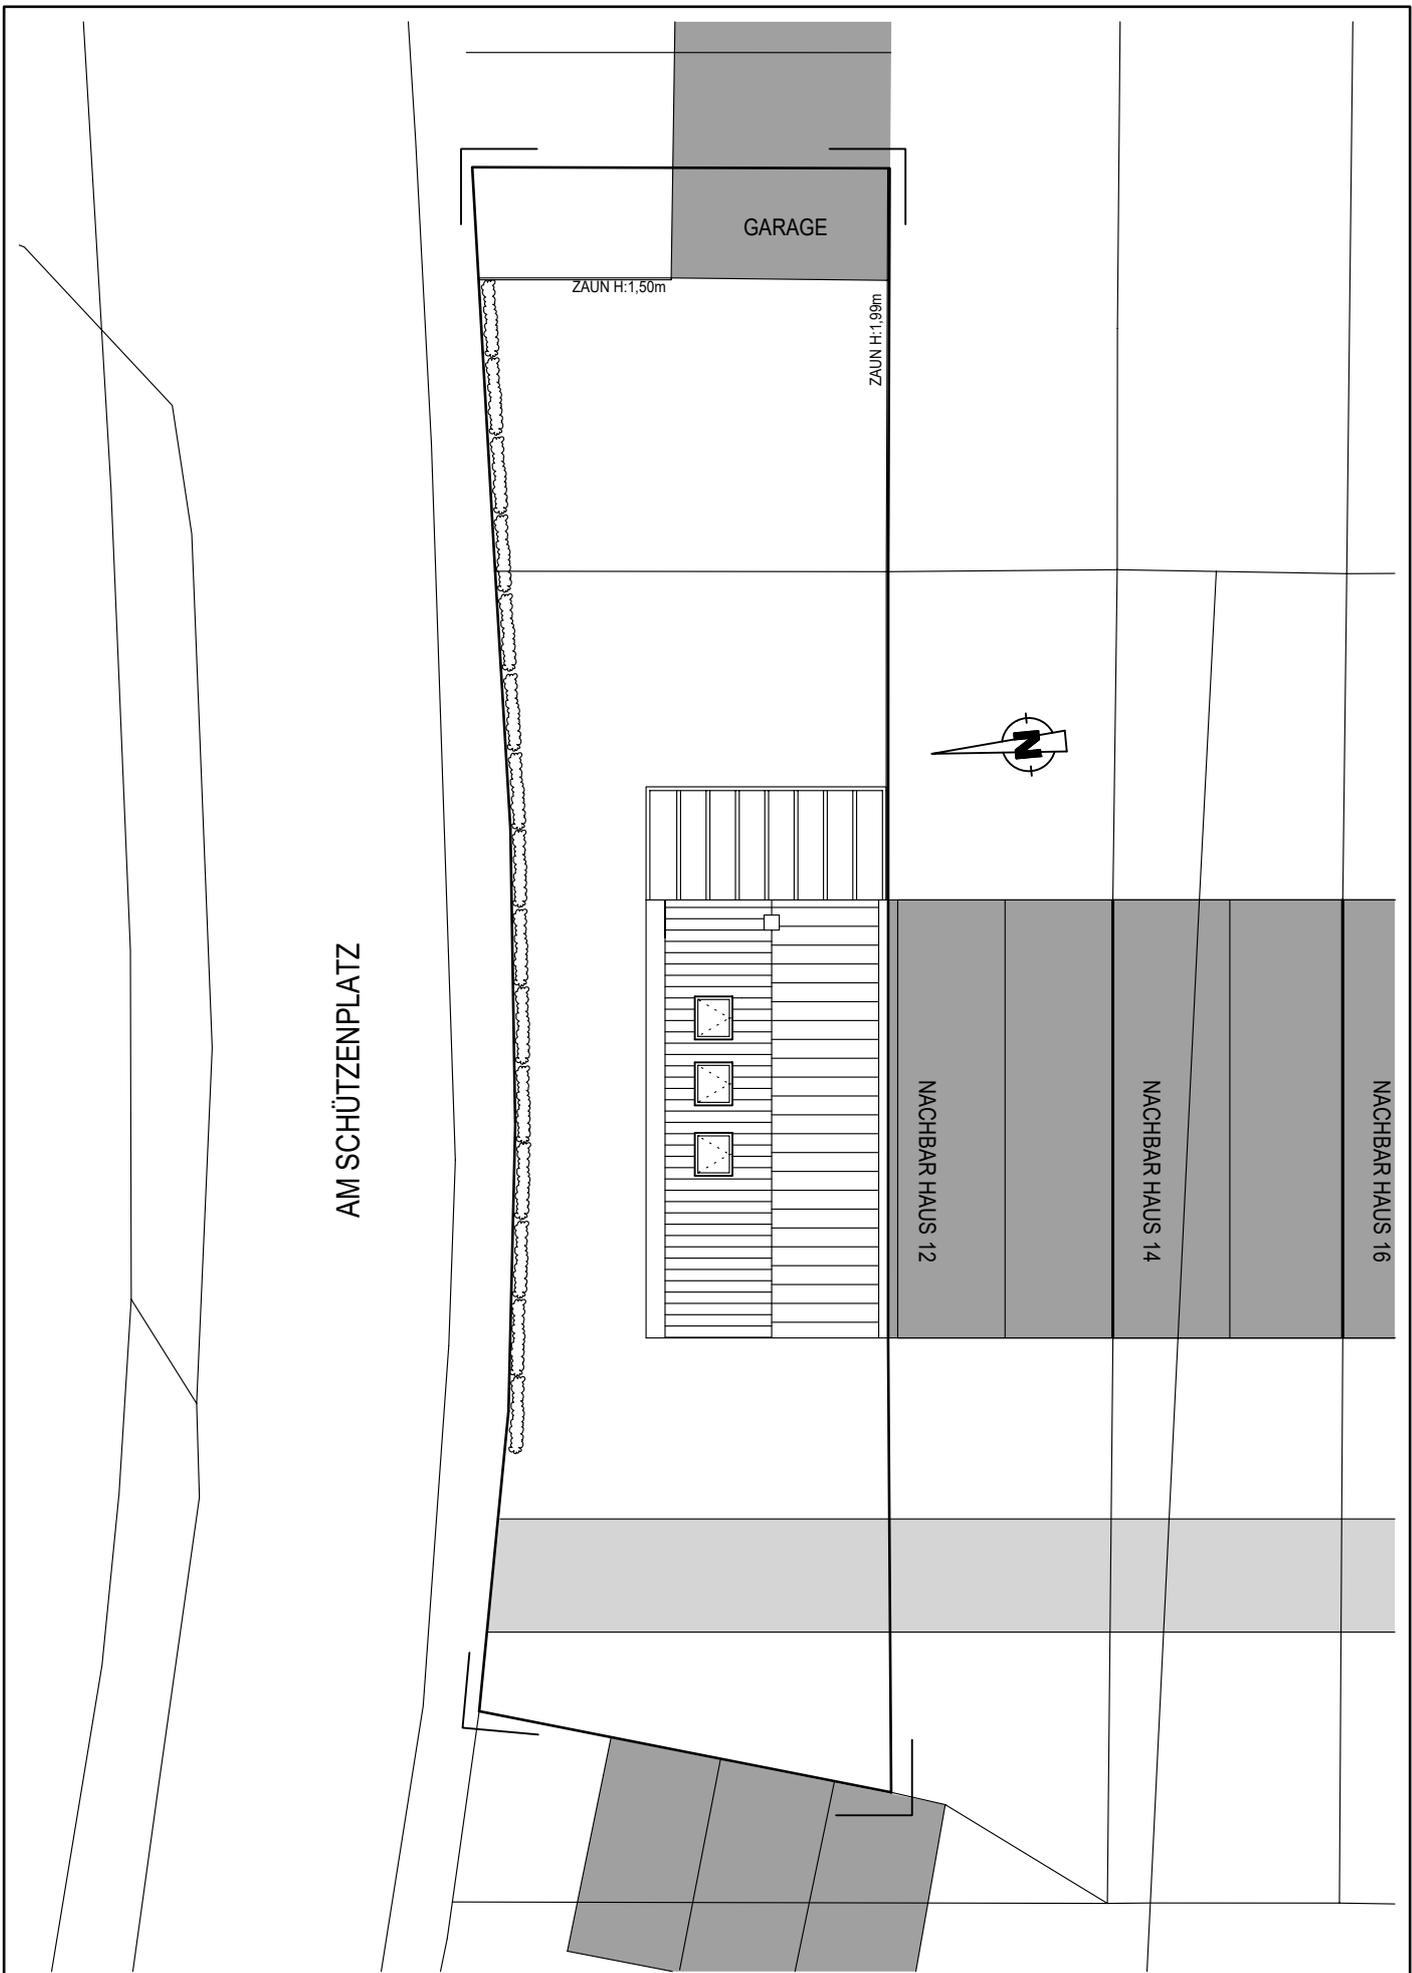

BAUHERR


PROJEKT
**BESTANDSAUFNAHME EINES REIHENECKHAUSES
 AM SCHÜTZENPLATZ 10 . 59069 HAMM**
 GEMARKUNG : WESTTÜNNEN FLUR : 002 FLURSTÜCK : 865/864



PLANUNG		SCHERF ARCHITEKTEN	
Ferdinand-Schmitz-Straße 27 . 53639 Königswinter			
PLANBEZEICH		NUMMER	
LAGEPLAN		07	
PROJEKTR	DIV_21_07	MASSSTAB	1:200
GEZ	NS	BLATTGRÖSSE	DIN A4
		DATUM	19.10.2023
AUF GRUNDLAGE 3D-SCAN + BESTANDSPÄNE			