


Grundriss SB M 1:100



Ansicht von Osten M 1:100

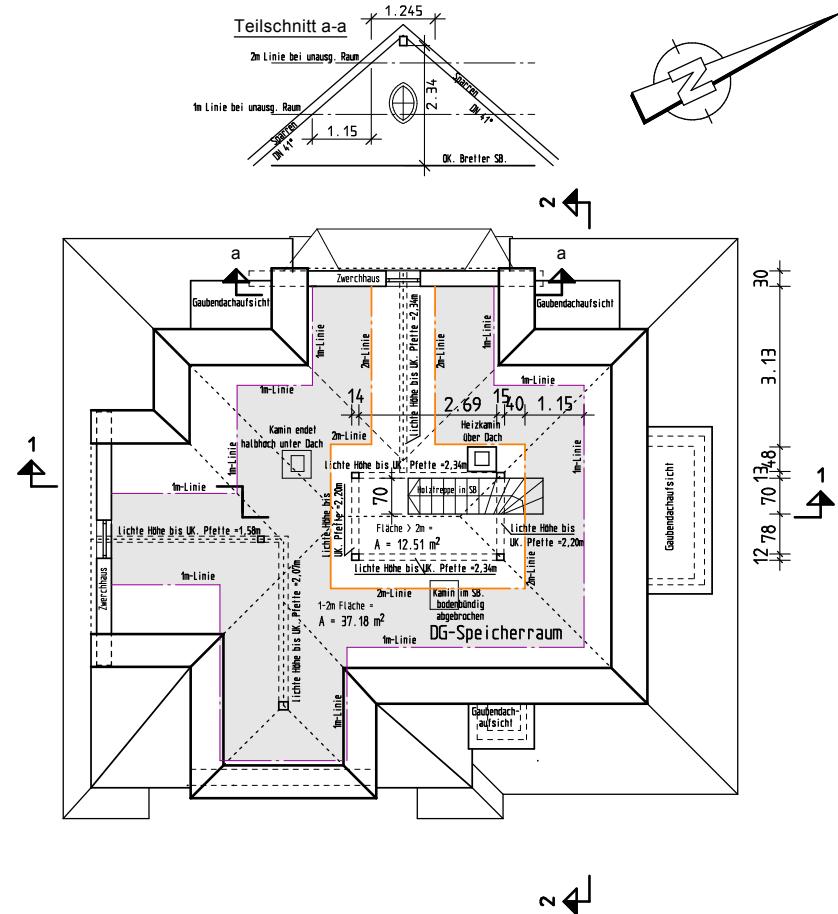

Grundriss SB + Ostansicht M 1:100

Anwesen:  
Zweibrückenstraße 30 Flnr. 2541/6  
91301 Forchheim

## Bestandsplanung

Nutzfläche SB

Raumbez.	Fläche	Abzug	Nutzfläche
DG-Speicherraum	A = 49,69 m <sup>2</sup>	A = 37,16 m <sup>2</sup> x 0,5 = 18,59 m <sup>2</sup>	A = 31,10 m <sup>2</sup>
		gesamt:	A = 31,10 m <sup>2</sup>

Maßstab 1:100	Gezeichnet Na.	Datum 04.07.2025	Plannummer 05
------------------	-------------------	---------------------	------------------