

Dietenbachstrasse



Sundgaullee

Bestandsplan

Dietenbachstrasse 2 /
Sundgaullee
79114 Freiburg

Planinhalt:

Kellergeschoss
Erdgeschoss

Architekturbüro
Dipl.Ing (FH)
Peter Kappeler



Kandelstr. 4, 79224 Umkirch, Tel.: 07665/6196, Fax: 07665/6672
www.architekturbüro-kappeler.de, kappeler-architektur@t-online.de


Datum: 20.2.14	Maßstab: 1:100	Index:
-------------------	-------------------	--------

11.39
10.78
3.92 5.1 2.53 1.72 2.10 3.4


24.94
3.70 4.77 15.75
8.71 15.75

Verladung

Tiefgaragenabfahrt

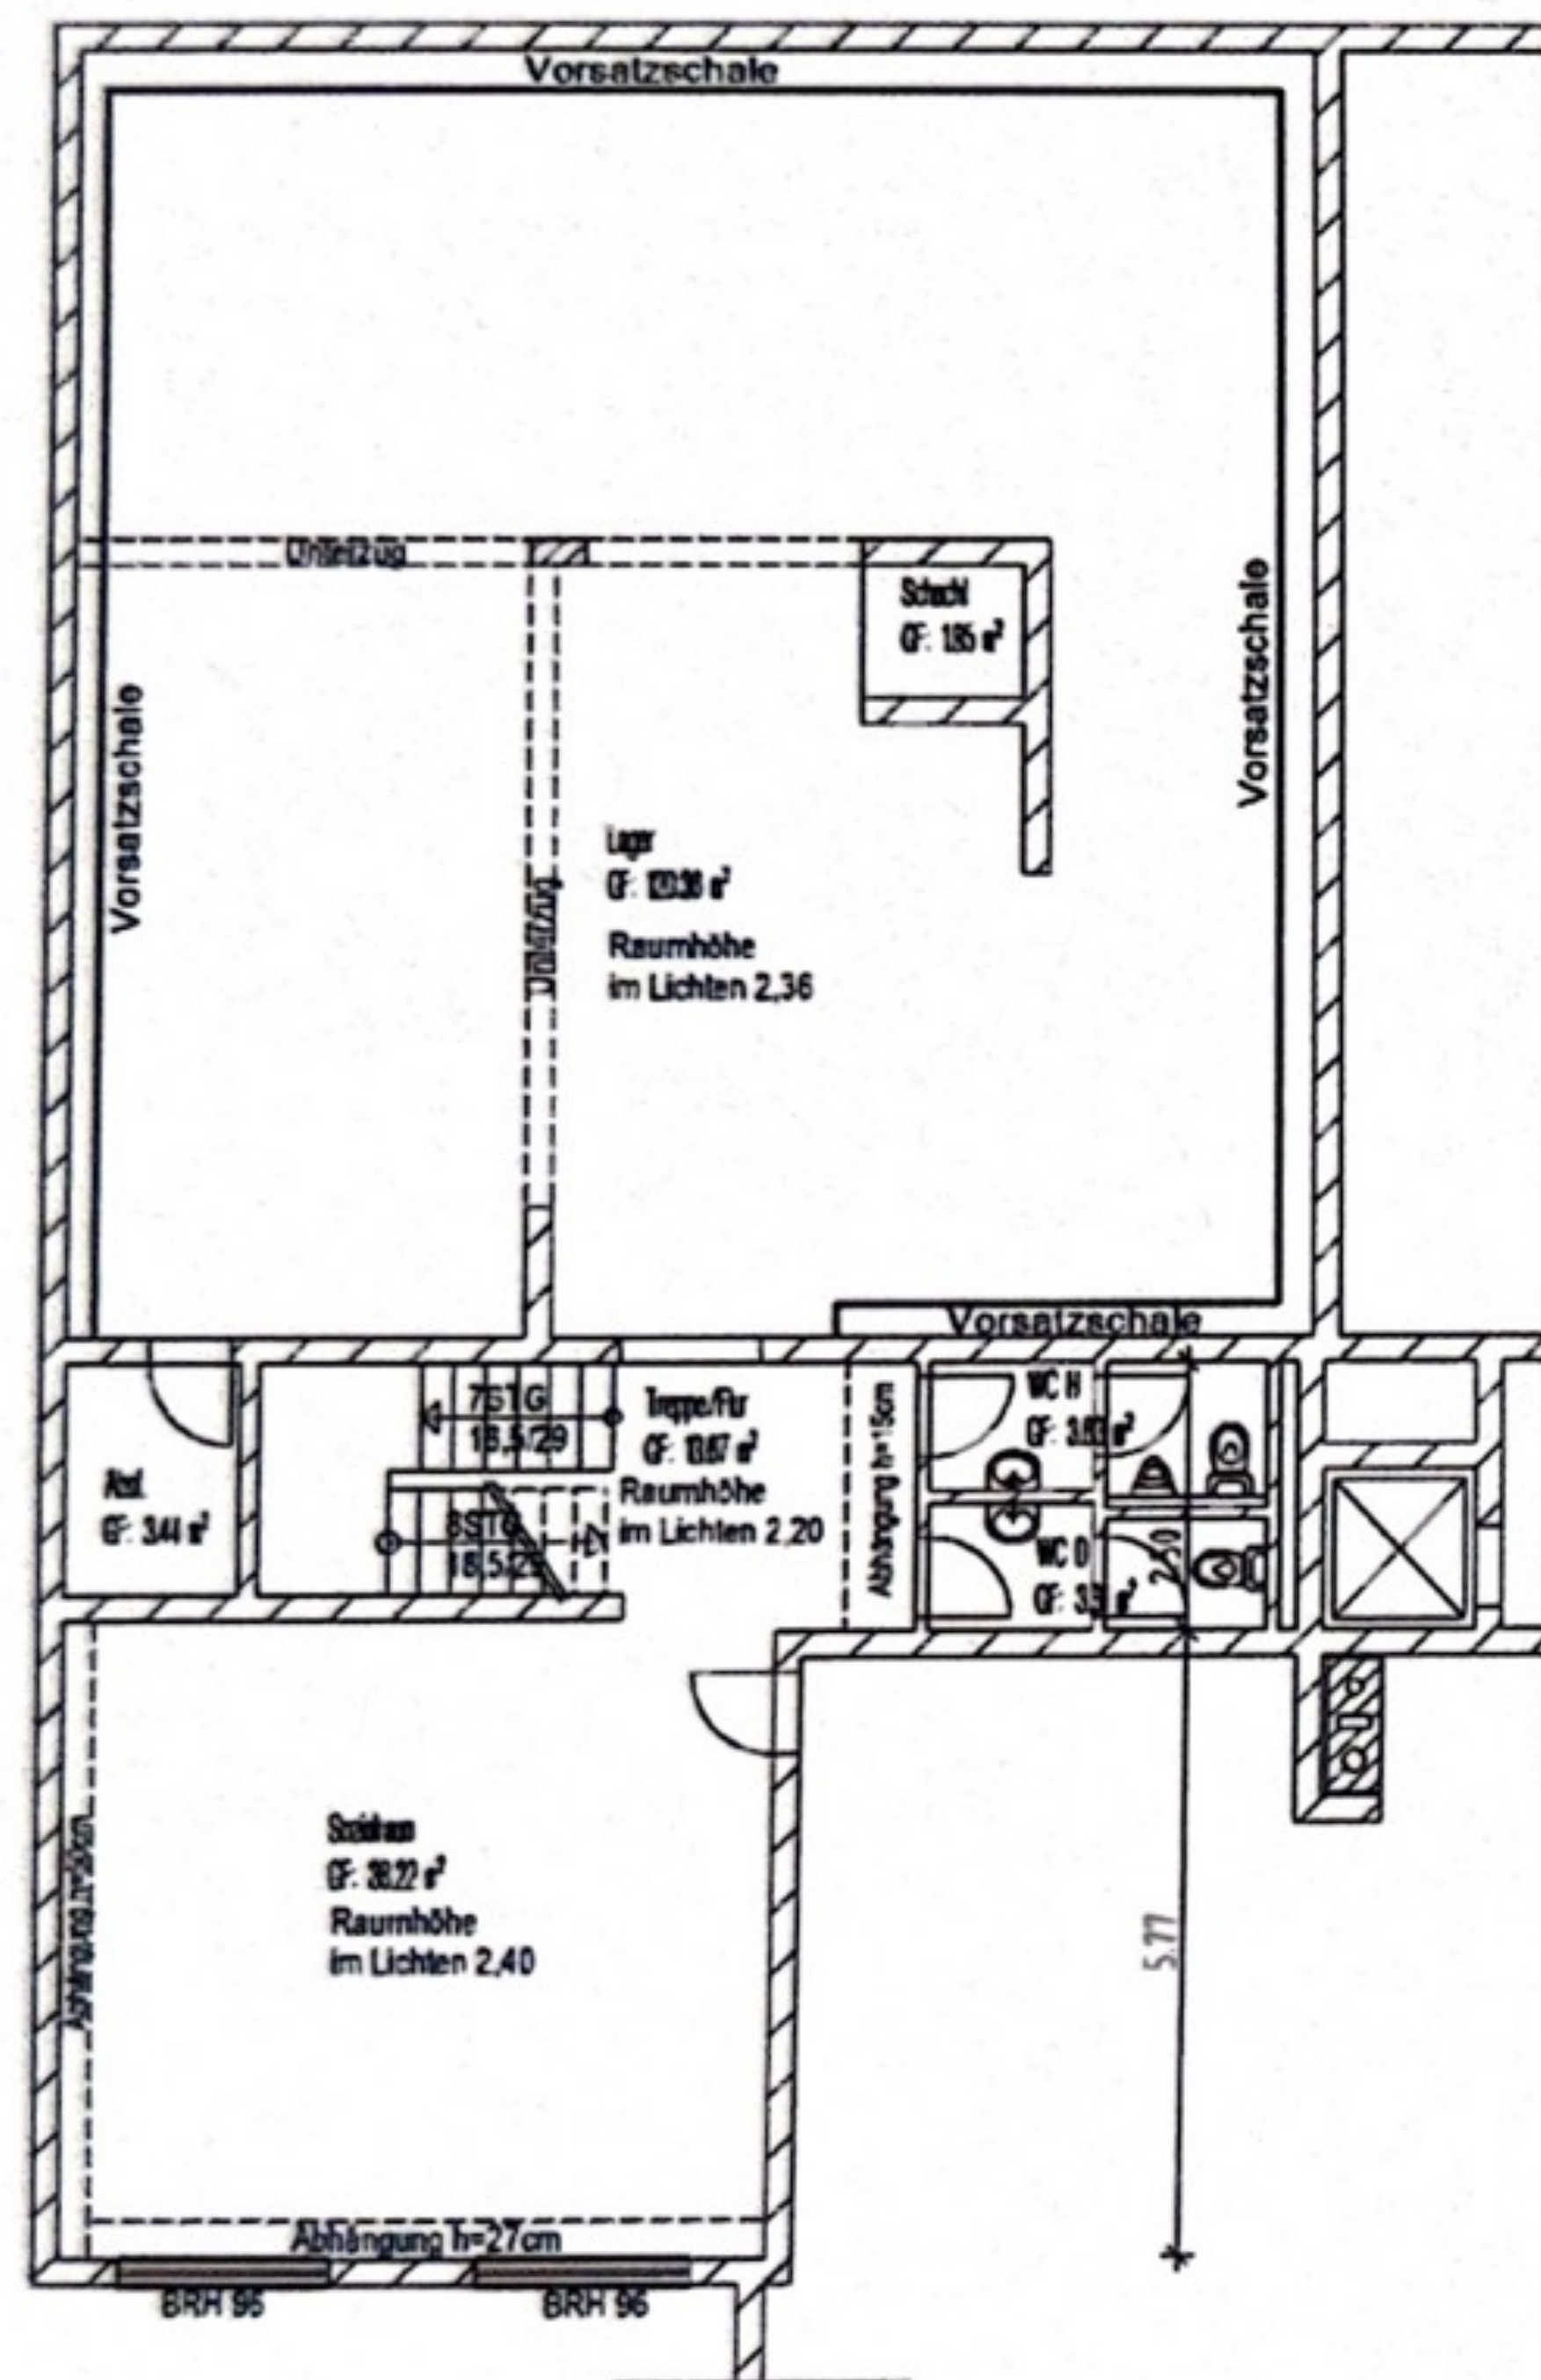

5.6 1.96 1.34 1.96 6.8
1.17 1.17
5.11 1.39
6.50

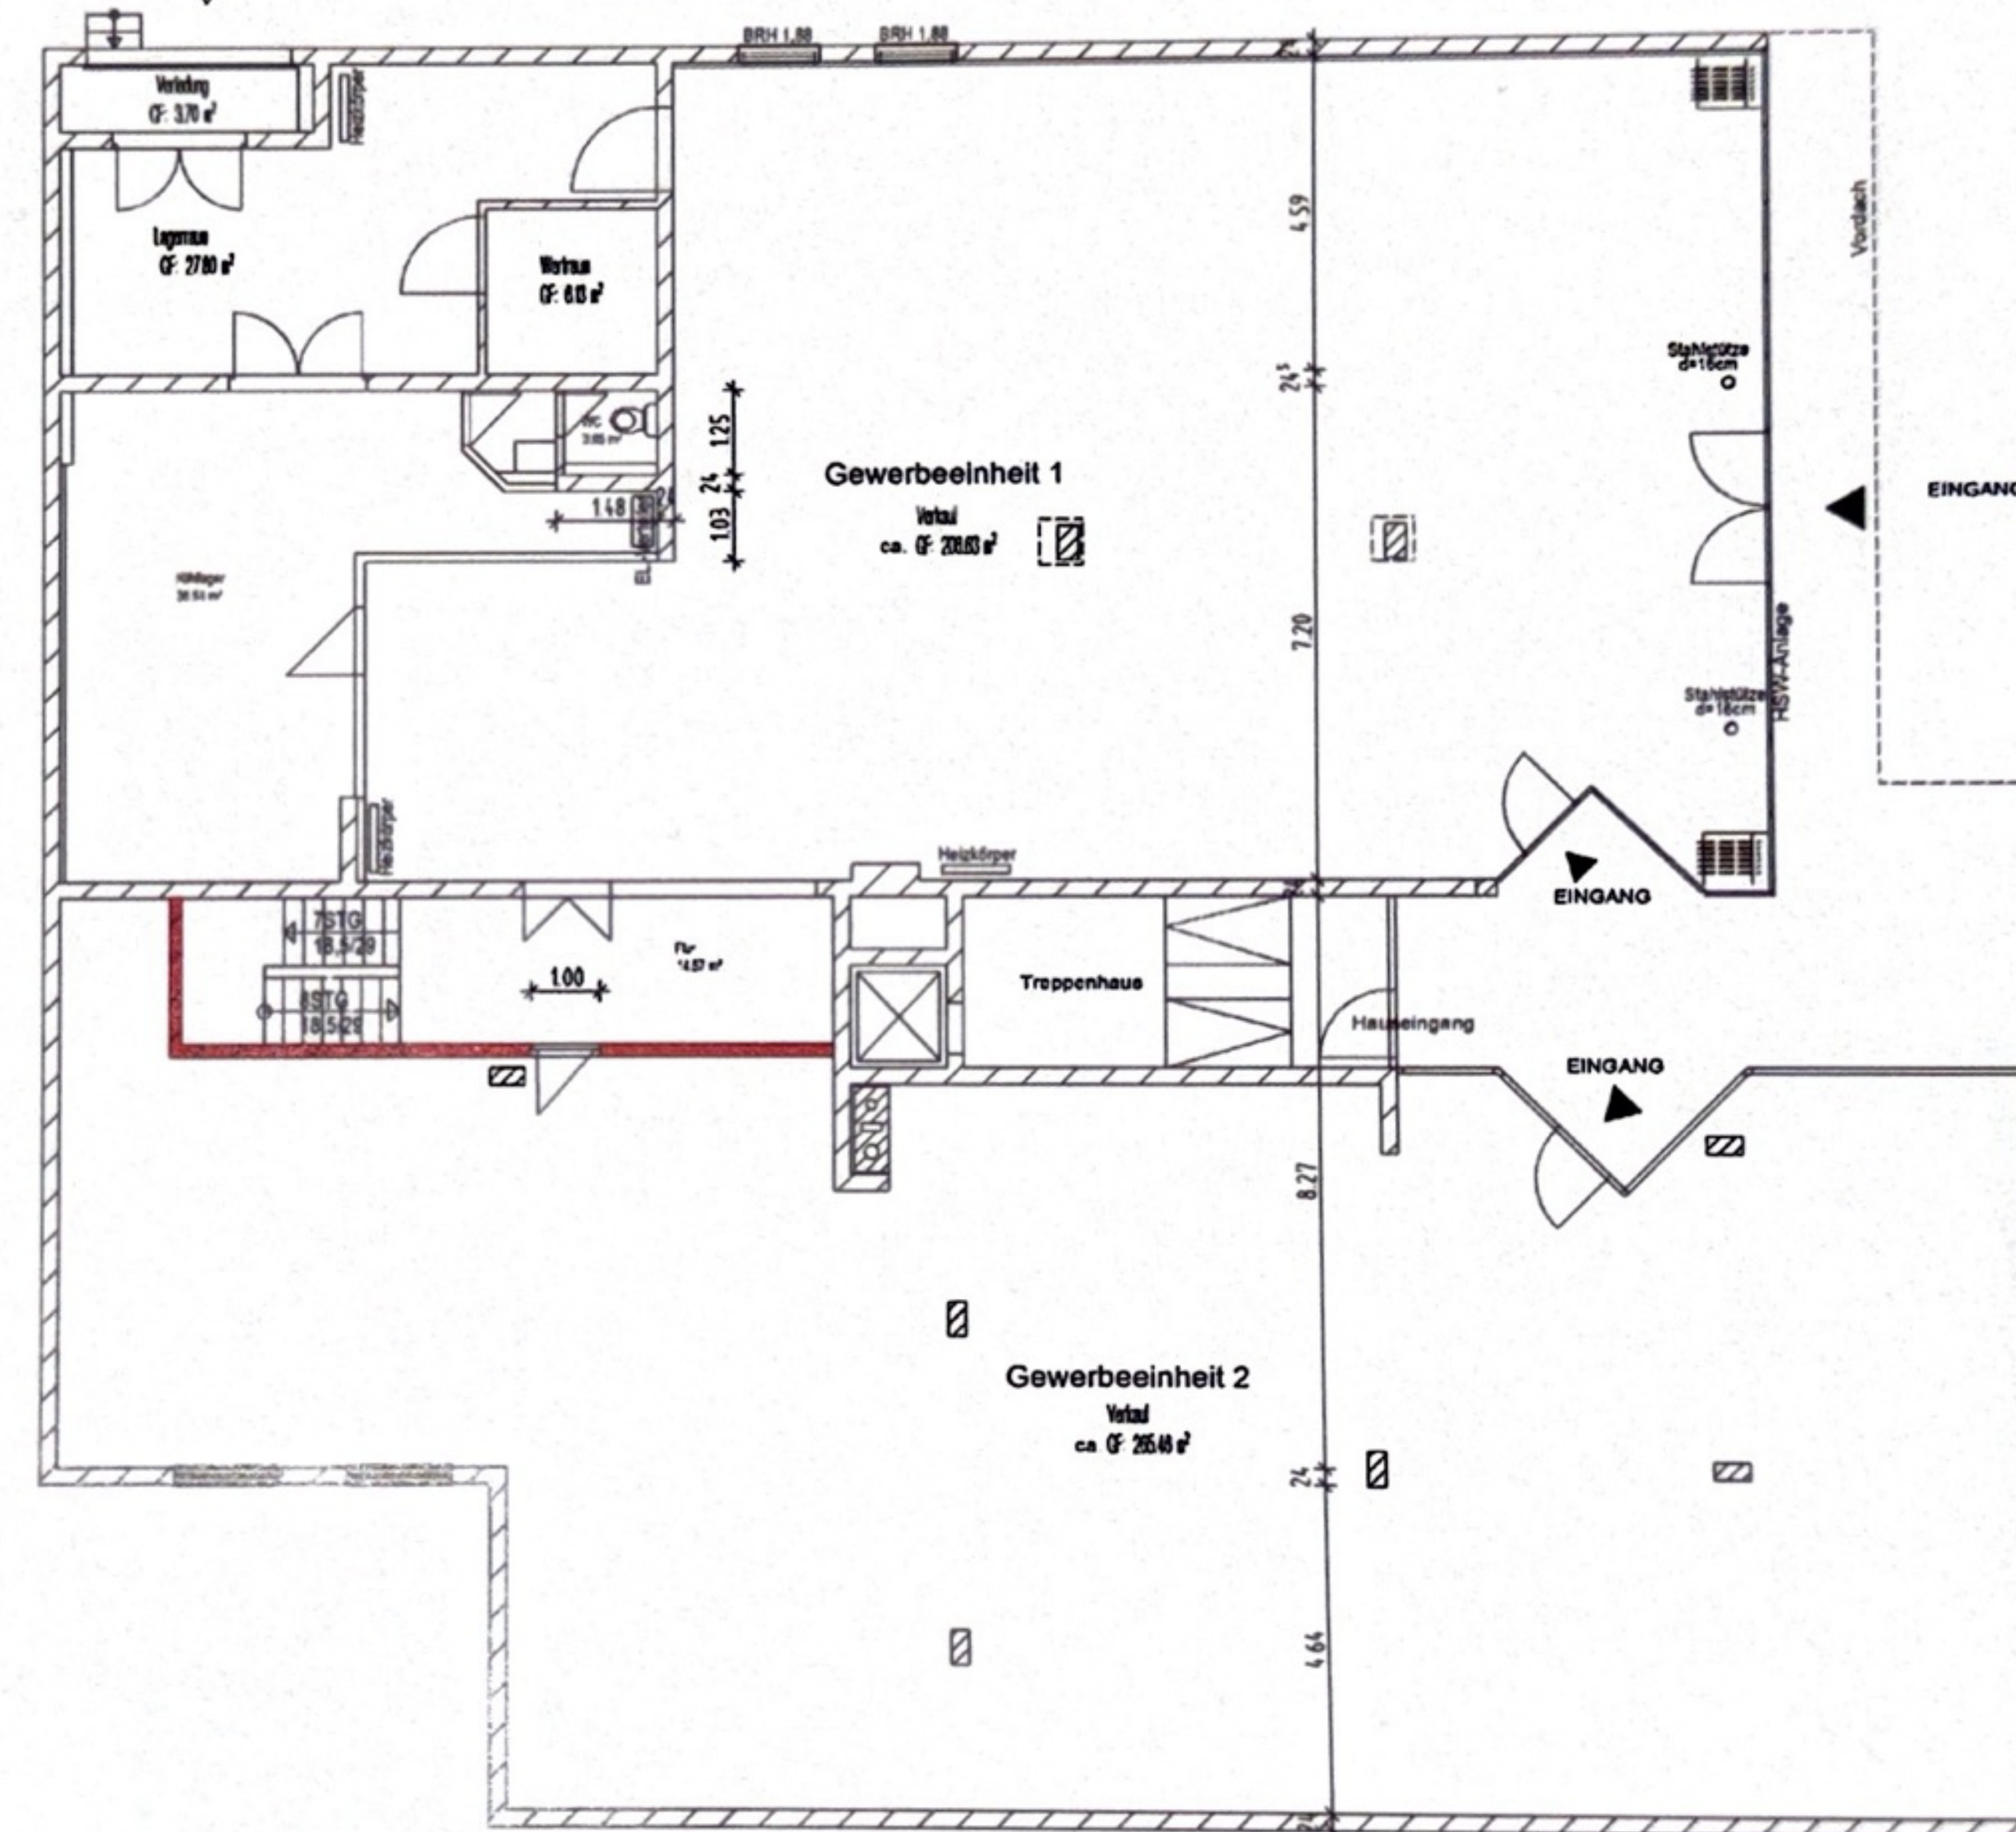

6.26 2.4 21.62 28.44

KELLERGESCHOSS

ERDGESCHOSS

H/B = 420 / 594 (0.25m²)

Allplan 2013