


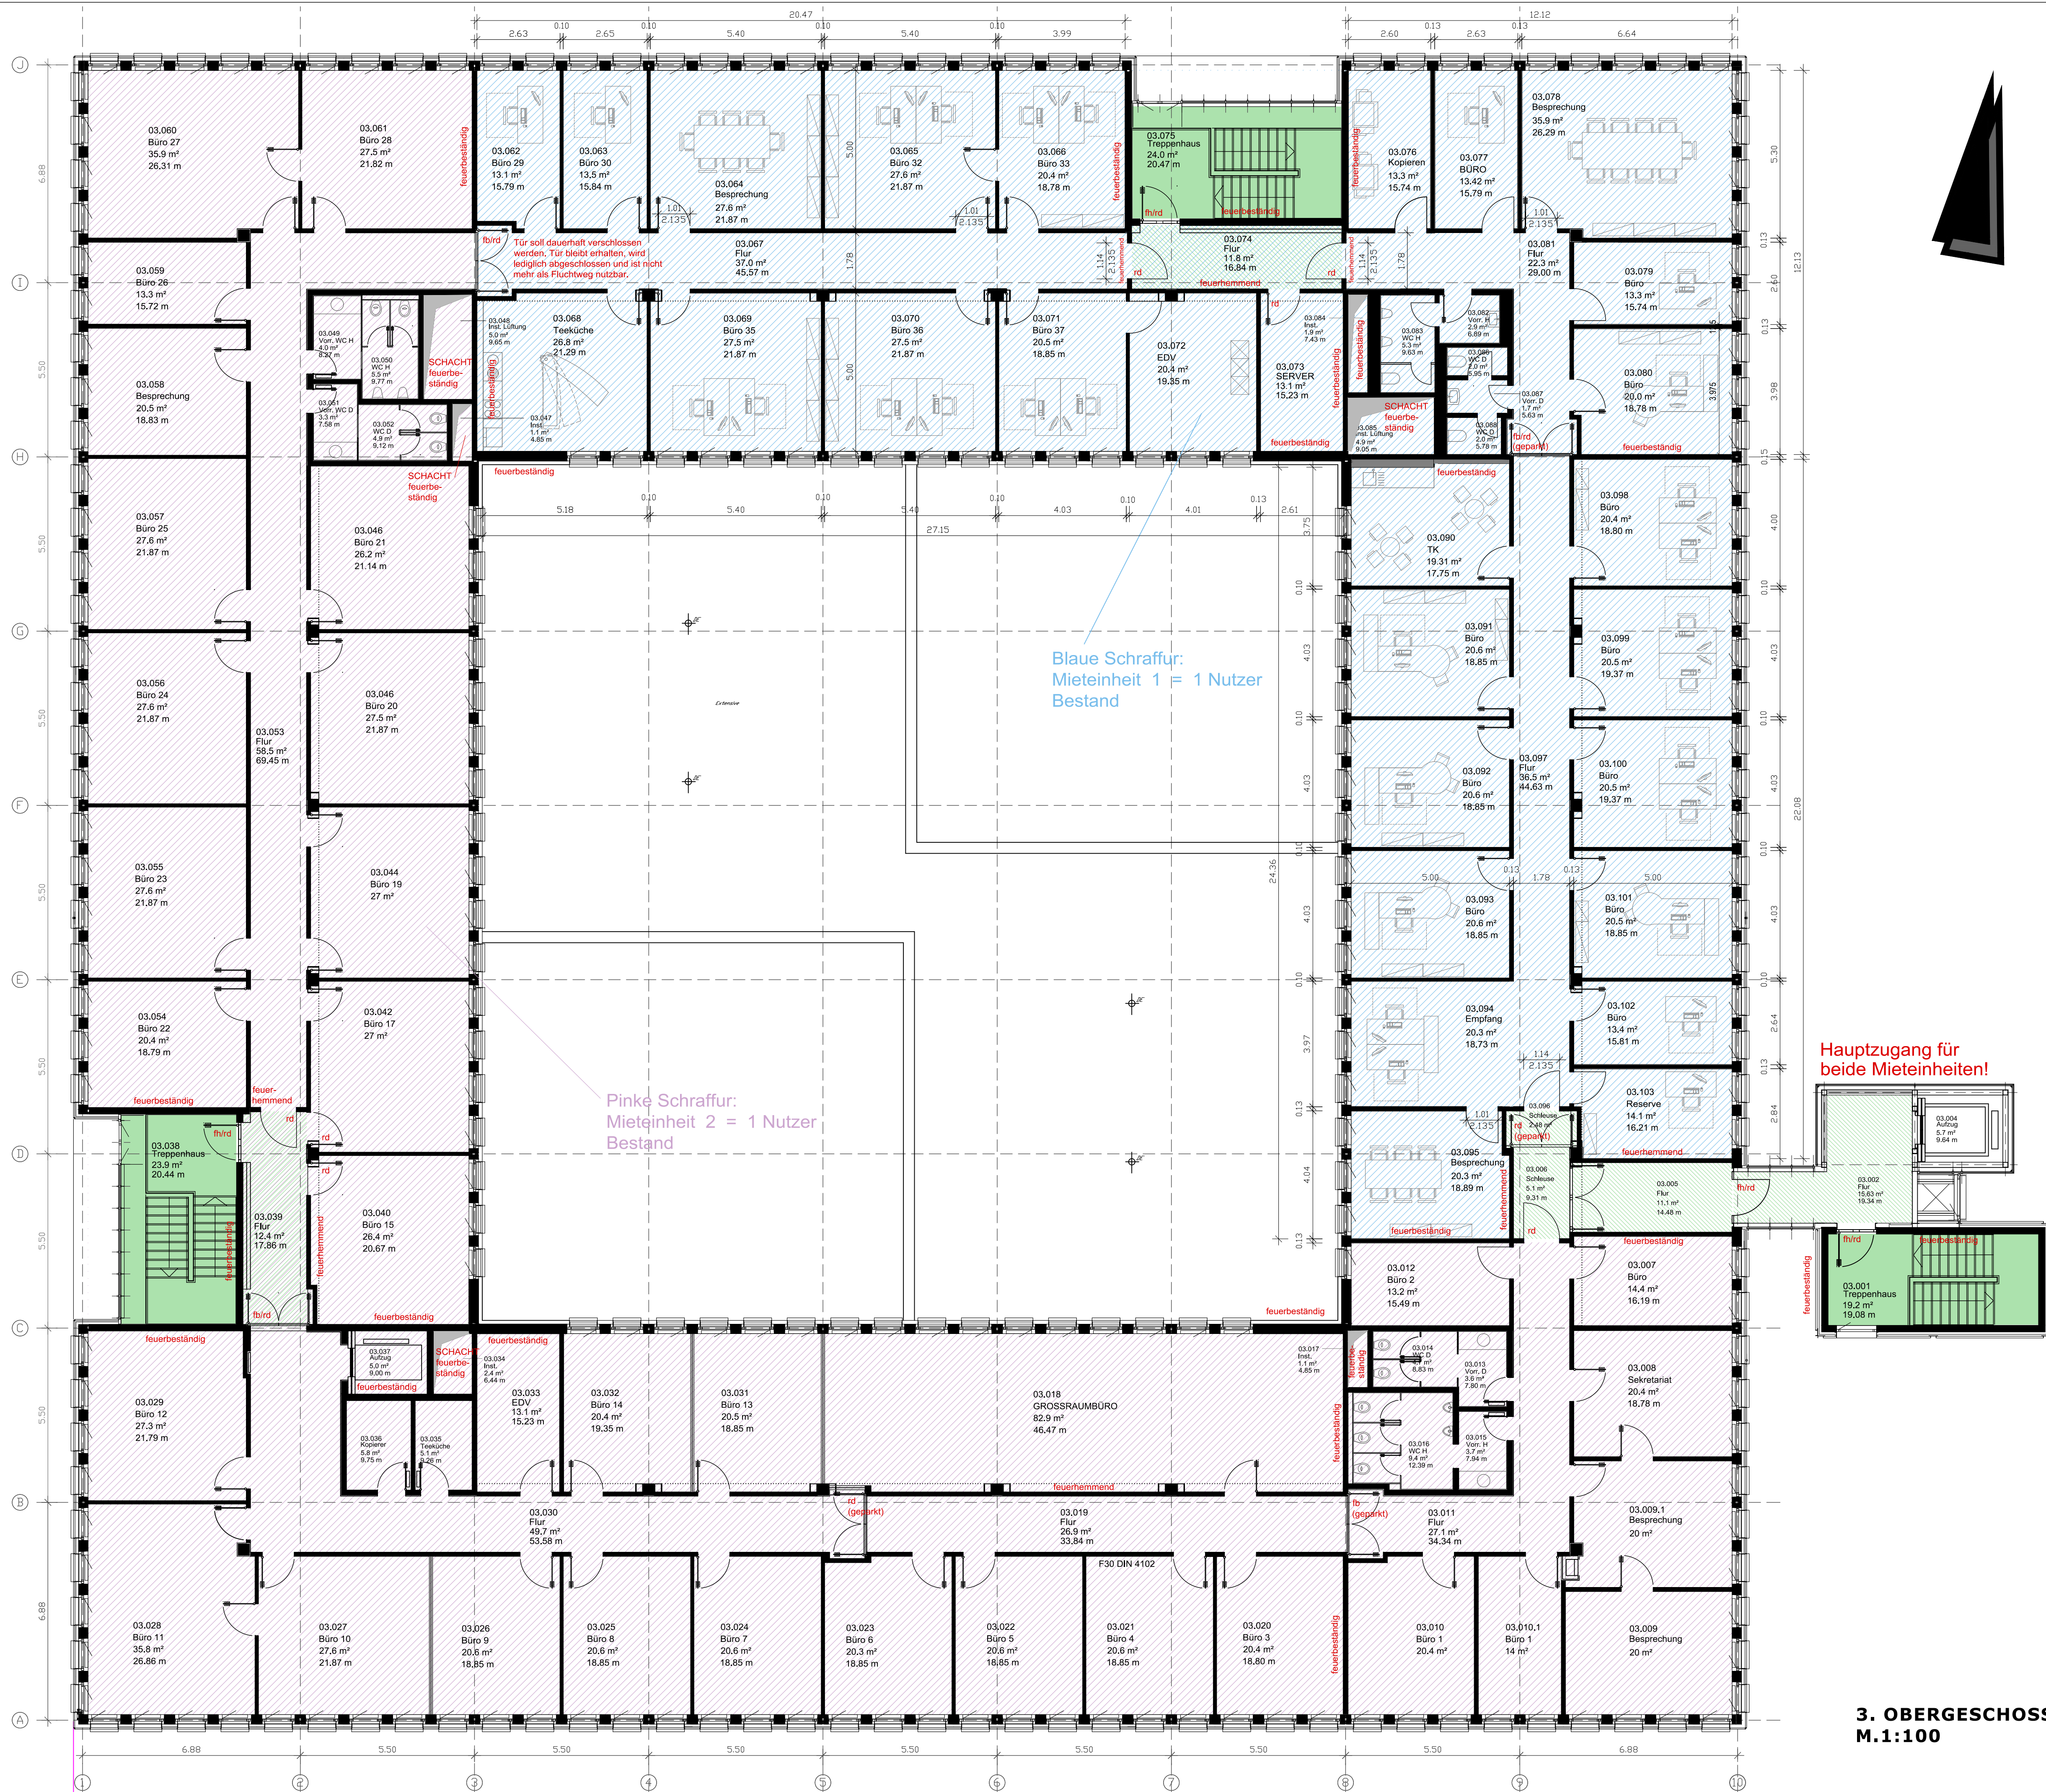

3. OBERGESCHOSS
M.1:100

ALLE MABE SIND VOR ORT ZU PRÜFEN!!!

LEGENDE:	
ü.NN	HÖHE ÜBER NORMAL NULL
OKFF	OBERKANTE FERTIGFUßBODEN
OKRF	OBERKANTE ROHFUßBODEN
BRH	BRÜSTUNGSHÖHE
STG	STEIFUNGEN
LDM / LM	LICHTES DURCHGANGSMAß / LICHTES MAß
.....	STB. - UNTERZÜGE
	AUBENWÄNDE BESTAND
	INNENWÄNDE BESTAND (NICHT TRAGEN)
	2.RW
	ERSTER RETTUNGSWEG
	FEUERBESTÄNDIG; RAUCHDICHT; SELBSTSCHLIEßEND
	FEUERHEMMEND; RAUCHDICHT; SELBSTSCHLIEßEND
	FEUERBESTÄNDIG; SELBSTSCHLIEßEND
	FEUERHEMMEND; SELBSTSCHLIEßEND
	RAUCHDICHT U. SELBSTSCHLIEßEND
	DICHTSCHLIEßEND
	NOTWENDIGER TREPPENRAUM
	NOTWENDIGER FLUR
	FEUERLÖSCHER

N N

M. 1:xxx



Unternehmensgruppe Markus Gerold

An der Vaerstbrücke 1
59425 Unna · Deutschland
Telefon +49 (0)2303/25036-0

www.markus-gerold.de

BAUHERR:

MARKUS GEROLD WOHN- U. GEWERBEBAU GMBH

AN DER VAERSTBRÜCKE 1, 59425 UNNA TEL.: 02303/250360

PROJEKT:

BESTANDSPLAN

SEBRATHWEG 20, 44149 DORTMUND

BEZEICHNUNG:

GRUNDRISS 3.OBERGESCHOSS

MAßSTAB:	M 1:100
BLATTFORMAT:	A1
DATUM / DATEI:	240802 _ GR, OG3, 1.100 A1