


Index	Datum	Beschreibung der Änderung	Besteller
1	-	-	-
2	-	-	-
3	-	-	-
4	-	-	-

Projekt: **Müggelpark Gosen**
 Am Müggelpark 10-12
 15537 Gosen
"Umbau der vorhandenen Mietfläche 13 zu einem REWE Supermarkt"

Bauherr: **Futura Vermögensverwaltungsgesellschaft mbH v.d. Gallus REAL ESTATE GmbH**
 Nonnenstraße 44
 04229 Leipzig

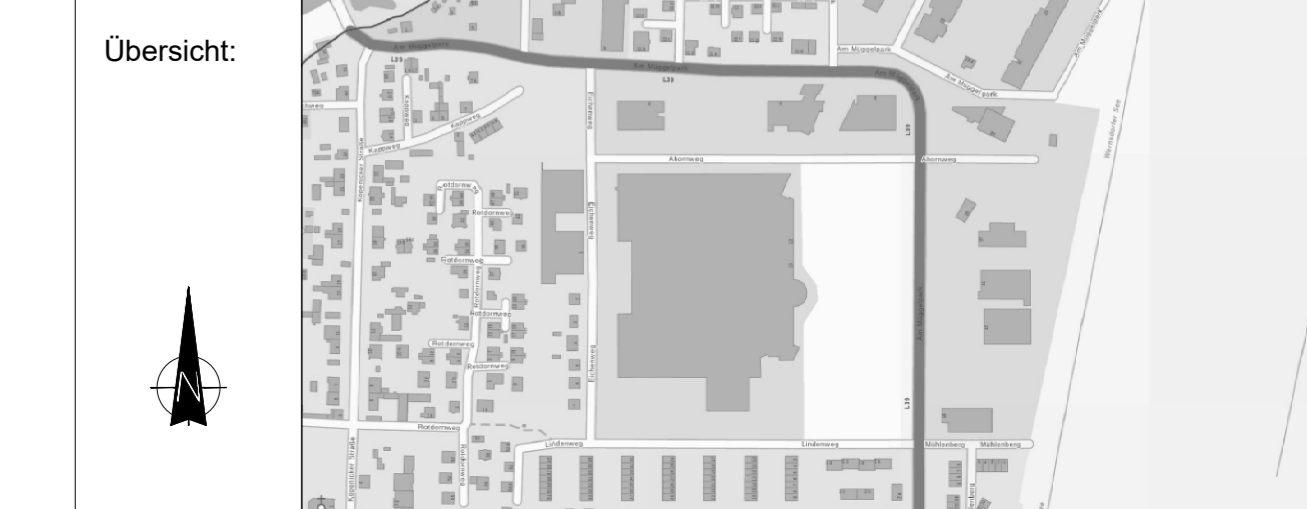

Planinhalt:
REVISIONSPLANUNG
 Grundriss Obergeschoss - GESAMT

DRENSKE ARCHITEKTEN ARCHITECT BERATER INGENIEUR PwE mbH Kreuzauer Straße 1 55329 Kallmbach T +49 (0)21 9748-0 F +49 (0)21 9748-11 E info@drenske-architekten.de www.drenske-architekten.de	Projektnummer: # 612	Geschlecht: Lämmer	Geprüft: ts
	Datum: 18.11.2025	Blattformat: 118,9/ 84,1cm	Maststab: 1:250
	Phase: R	Plannummer: 014	Index: -

